


LAGNIR AD LJÓSUM Í
BÓNINGSHEIBERGI
ERU UTANÁL. FESTAR
Á LOFT Í ALRÖRUM

ÓTGAFUFERILL			
ÓTGAFI:	DAGI:	SKRIFINGAR:	BR. AF SAMP.
	Okf. 08	REYNDARTEIKNING	

DAGS. UNDIRSKRIFTAR: NAFN OG KT. SAMRÆMINGARIÖNNUDAR:

UNDIRSKRIFT SAMRÆMINGARIÖNNUDAR:

[Handwritten signature]

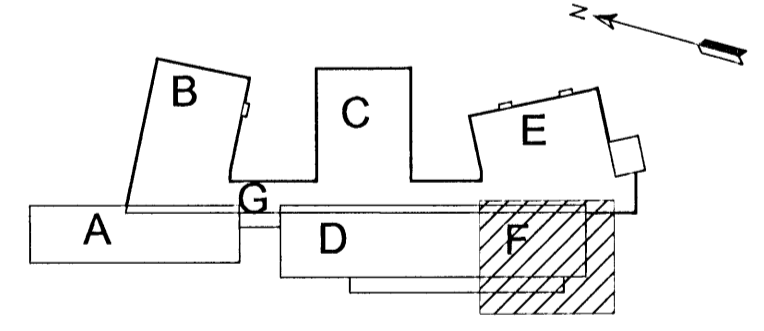

0 1 2 3 metrar
1:50 (A1)

ÖLL AFRITUN TEIKNINGAR, AD HLUATA EDA HEILD, ER HÁÐ SKRIFLEGGU LEYFI HÖFUÐA.

**Verkfræðistofa
Jóhanns Inðriðasonar ehf**
Síðumúli 1, 108 Reykjavík
Sími 568 7319, Fax 568 8887, Netfang vj@vj.is, Veffang www.vj.is

HEITI VERKS:
**HRAUNVALLASKÓLI
DREKAVÖLLUM 9
HAFNARFIRÐI**

HEITI TEIKNINGAR:
**RAFLAGNIR LJÓSALÖGN 1. HÆÐ
2.-3. ÁFANGI**

MKV: 1:50 A1 1:100 A3	VERKNR: 5401	SKRANINGARNR: ÖDNM	ÓTGAFI: REYND.T
HANNAÐ: SJ	TEIKNAR: IM	YFIRFARID: SJ	NR. TEIKNINGAR: E2-112
NAFN OG KT. SAMÞYKKJANDA: MAGNÚS KRISTBERGSSON 080257 3689			BLAÐNÖMUR: 146
DAGS. UNDIRSKRIFTAR: -14.11.08			

LJÓSALÖGN 1.HÆÐ - ÖDNM.DWG