


ÚTGÁFUFERILL

ÚTGÁFA:	DAGS:	SKYRNINGAR:	BR. AF SAMP:
	OKT.08	REYNDARTEIKNING	
DAGS. UNDIRSKRIFTAR: NAFN OG KT. SAMRÆMINGARHÖNNUNAR:			
UNDIRSKRIFT SAMRÆMINGARHÖNNUNAR:			

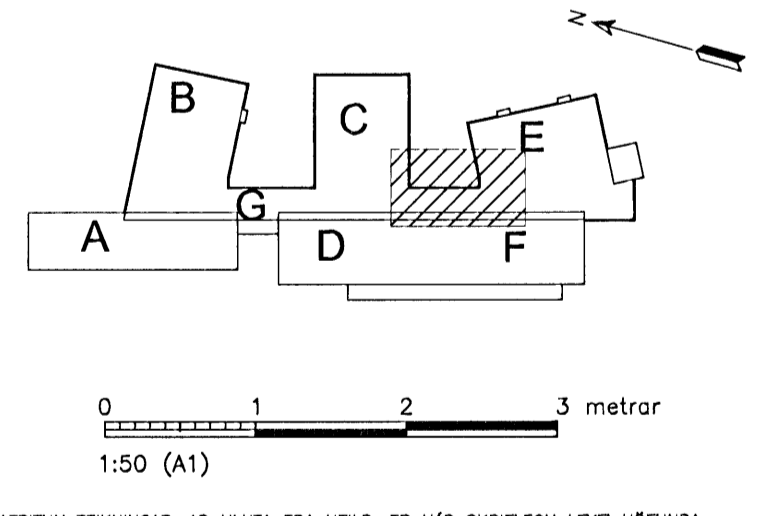

**Verkfræðistofa
Jóhanns Indriássonar ehf.**
Síðumúli 1, 108 Reykjavík
Sími 568 7319, Fax 568 6887, Netfang vj@vjl.is, Veffang www.vjl.is

HEITI VERKS: **HRAUNVALLASKÓLI
DREKAVÖLLUM 9
HAFNARFIRÐI**

HEITI TEIKNINGAR: **RAFLAGNIR LÁGSPENNUTEIKNINGAR
LAMPÁ- OG RENNUPLAN 2. HÆÐ
2.-3. ÁFANGI**

MAK: 1:50 A1 1:100 A3	VERKNR: 5401	SKRÁNINGARNR: 0DNJ	ÚTGÁFA: REYND.T
FRANNAÐ: 'OJS/SJ	TEIKNAD: IM	YFIRFARÐ: SJ	NR. TEIKNINGAR: E1-206
NAFN OG KT. SAMBYRGGJANDA: MAGNÚS KRISTBERGSSON 080257 3689			BLADNÖMUR: 123
DAGS. UNDIRSKRIFTAR: 44.11.08		UNDIRSKRIFT SAMBYRGGJANDA:	