



HÚS 21b - GRUNNMYND KJALLARA - 1:50

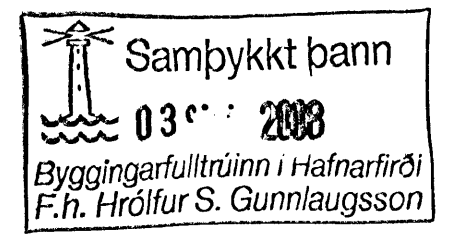

ÁRITUN SAMRÆMINGARIKÓNUNÐAR

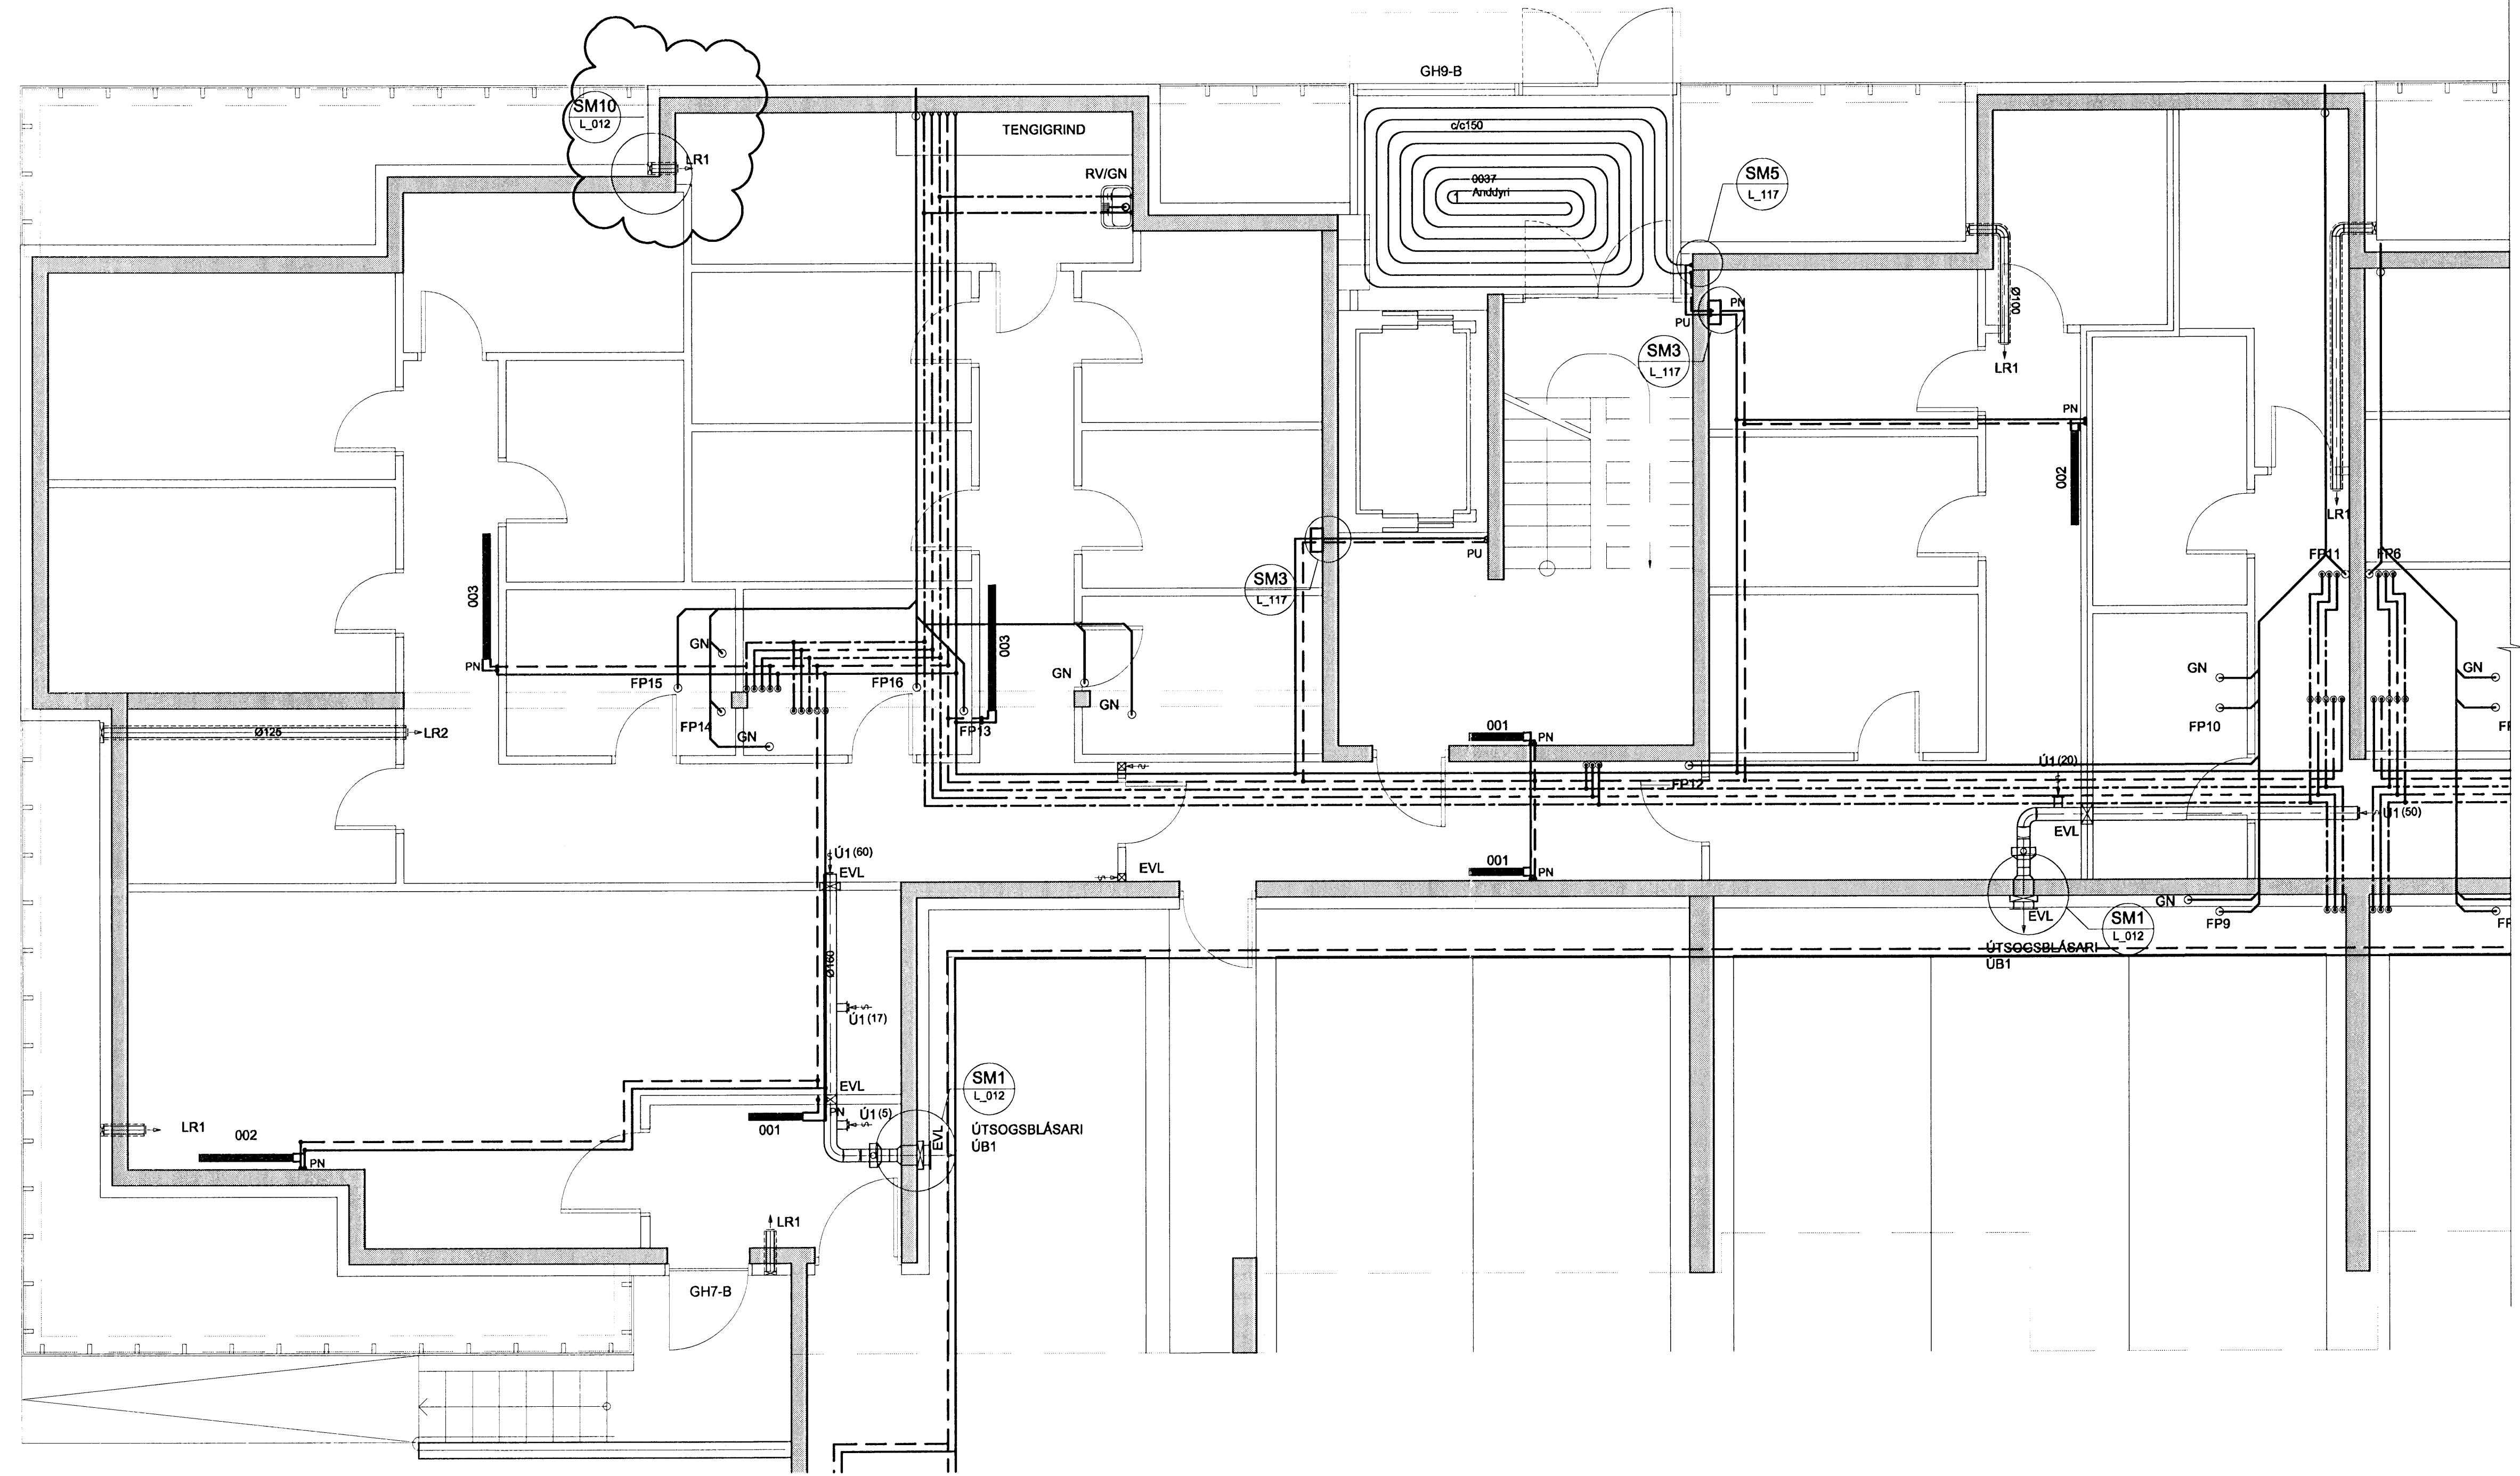


[Signature]
Kt. 110457-2789



TILVÍSANIR:
ALMENNAR SKÝRINGAR SJÁ BL. NR. L(15-21)_001
FRÁVEITUKERFI SJÁ BL. NR. L(15-21)_012
NEYSLUVATNS- OG HITAKERFI
RÚMMYND SJÁ BL. NR. L(15)_015

OFNASKRÁ:

OFN NR.	REKN. VARMATAP Watt	HÁMARKS-		VALDIR OFNAR				FJÖLDI OFNA
		HÆÐ mm	LENGD mm	A	B	C	D	
KJALLARI								
001	500	500	700					3
002	1200	700	1200					2
003	2000	700	1600					2

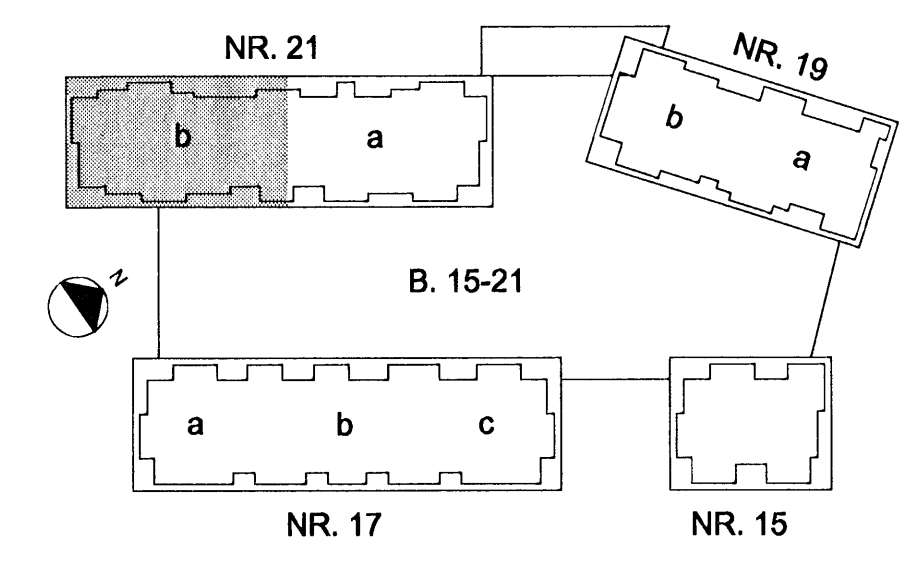

NORÐURBAKKI 21b

BRIFA-, HITA- OG LOFTRÆSISKERFI

KJALLARI

GRUNNMYND

MRV: 1:50

ÞAGS: 14.08.2008

HANNAÐATEKNI: HOÖG

VERKNI: 05104

IAV

YFIRFARÐ: *[Signature]*

SAMÞYKKT: *[Signature]*

KENNITALA: 130687-4439

TEKNI NR. L(21b)_406

Conis
VERKFRÆÐIRÁÐGJÓF

Kennitala: 090105-1400
Höfnunara 11, 201 Kópavogur
Sími: 571 3000
Vefbúg: www.conis.is