


SKÝRINGAR  
Sjá teikningu nr: 21-01 og 21-05

|   |         |          |            |
|---|---------|----------|------------|
| A   | ÓI      | HMH      | 09.07.2008 |
| Þóttum hljóðað til tíl samræmingar vð uppsteypt gluggakerfi |         |          |            |
| ÚTGÁFA  | TEIKNAD | SAMÞYKKT | DAGS       |
| BREYTINGAR  |         |          |            |

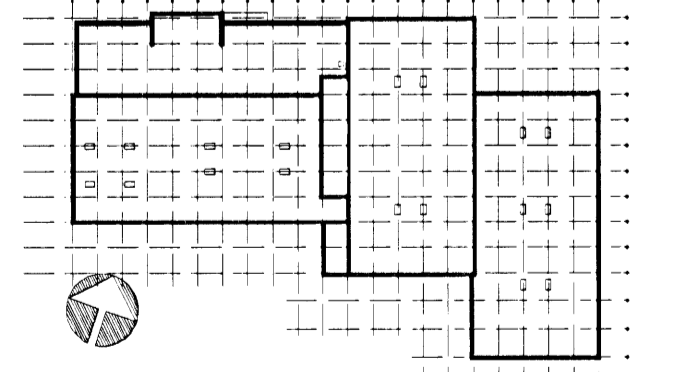

ASK Arkitektar  
Gangvegur 2  
101 Reykjavík  
Sími 515 0300  
Fax 515 0319  
www.ask.is




Ár: tölublað númer: *Amiur*

Hefji Már Halldórsson arkitekt FAI, t. 301258-7049

**GJÁHELLA 4, HAFNARFIRÐI  
HÉÐINN**


|                  |            |
|------------------|------------|
| HEITI TEIKNINGAR | SKV. I A1  |
| VERKTEIKNINGAR   | 1:20       |
| GLUGGAKERFI      | TEIKNAD    |
| NORÐUR HLÍÐ      | HMH / ÓI   |
|                  | DAGS       |
|                  | 28.03.2008 |
| VERK NÚM.        | ÚTGÁFA     |
| 06124            | A          |

(teikn. nr. 21-09)  
C

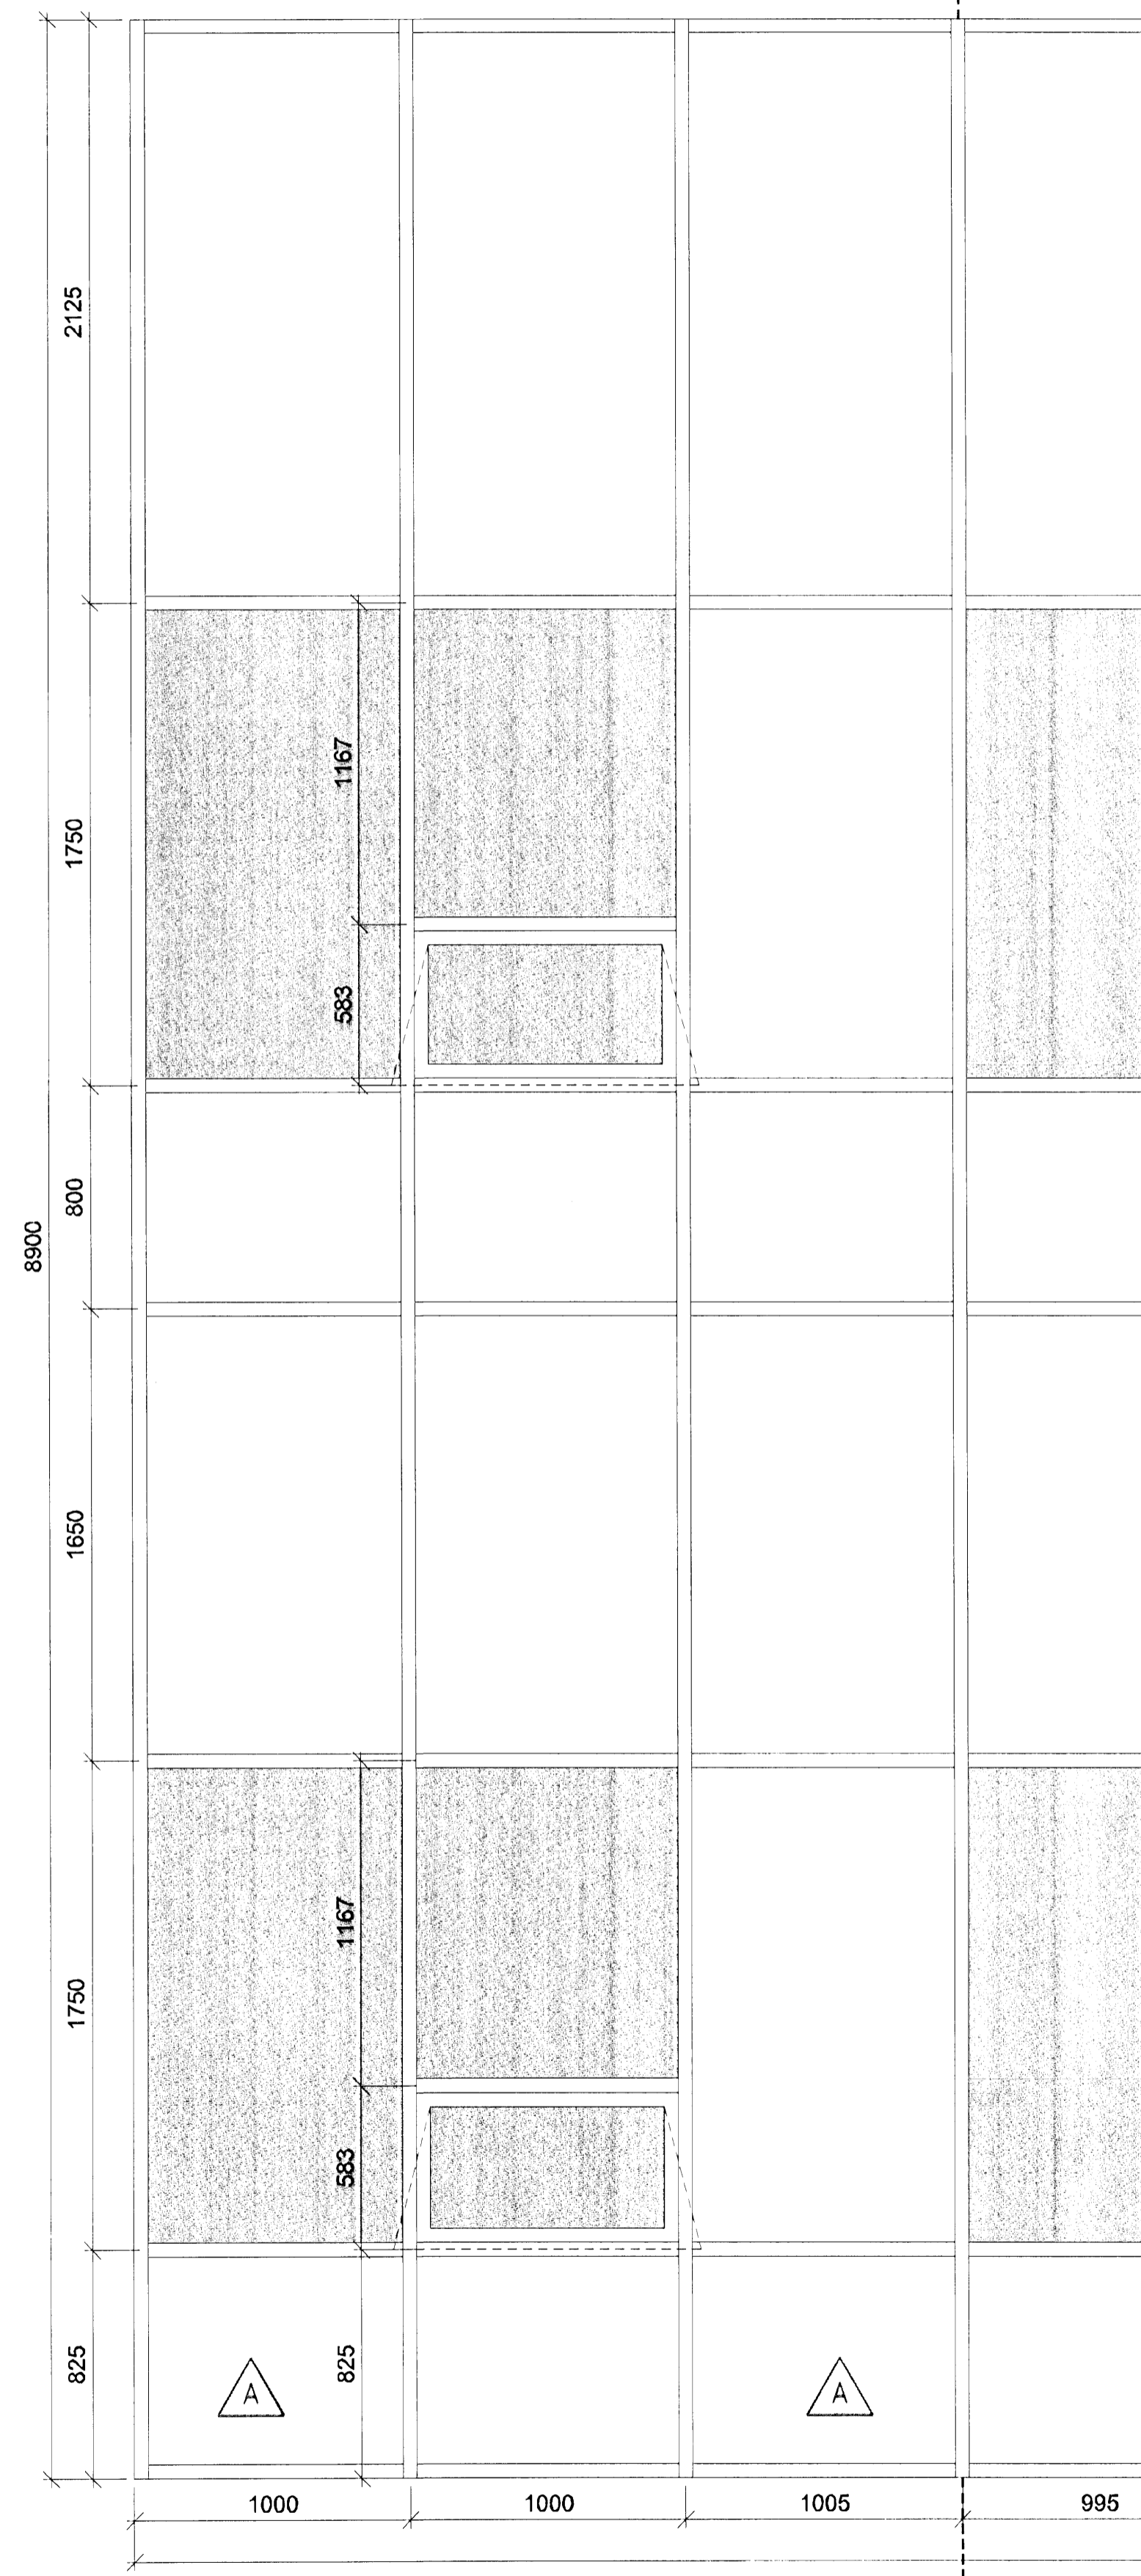

(teikn. nr. 21-09)  
C

(teikn. nr. 21-07)  
B

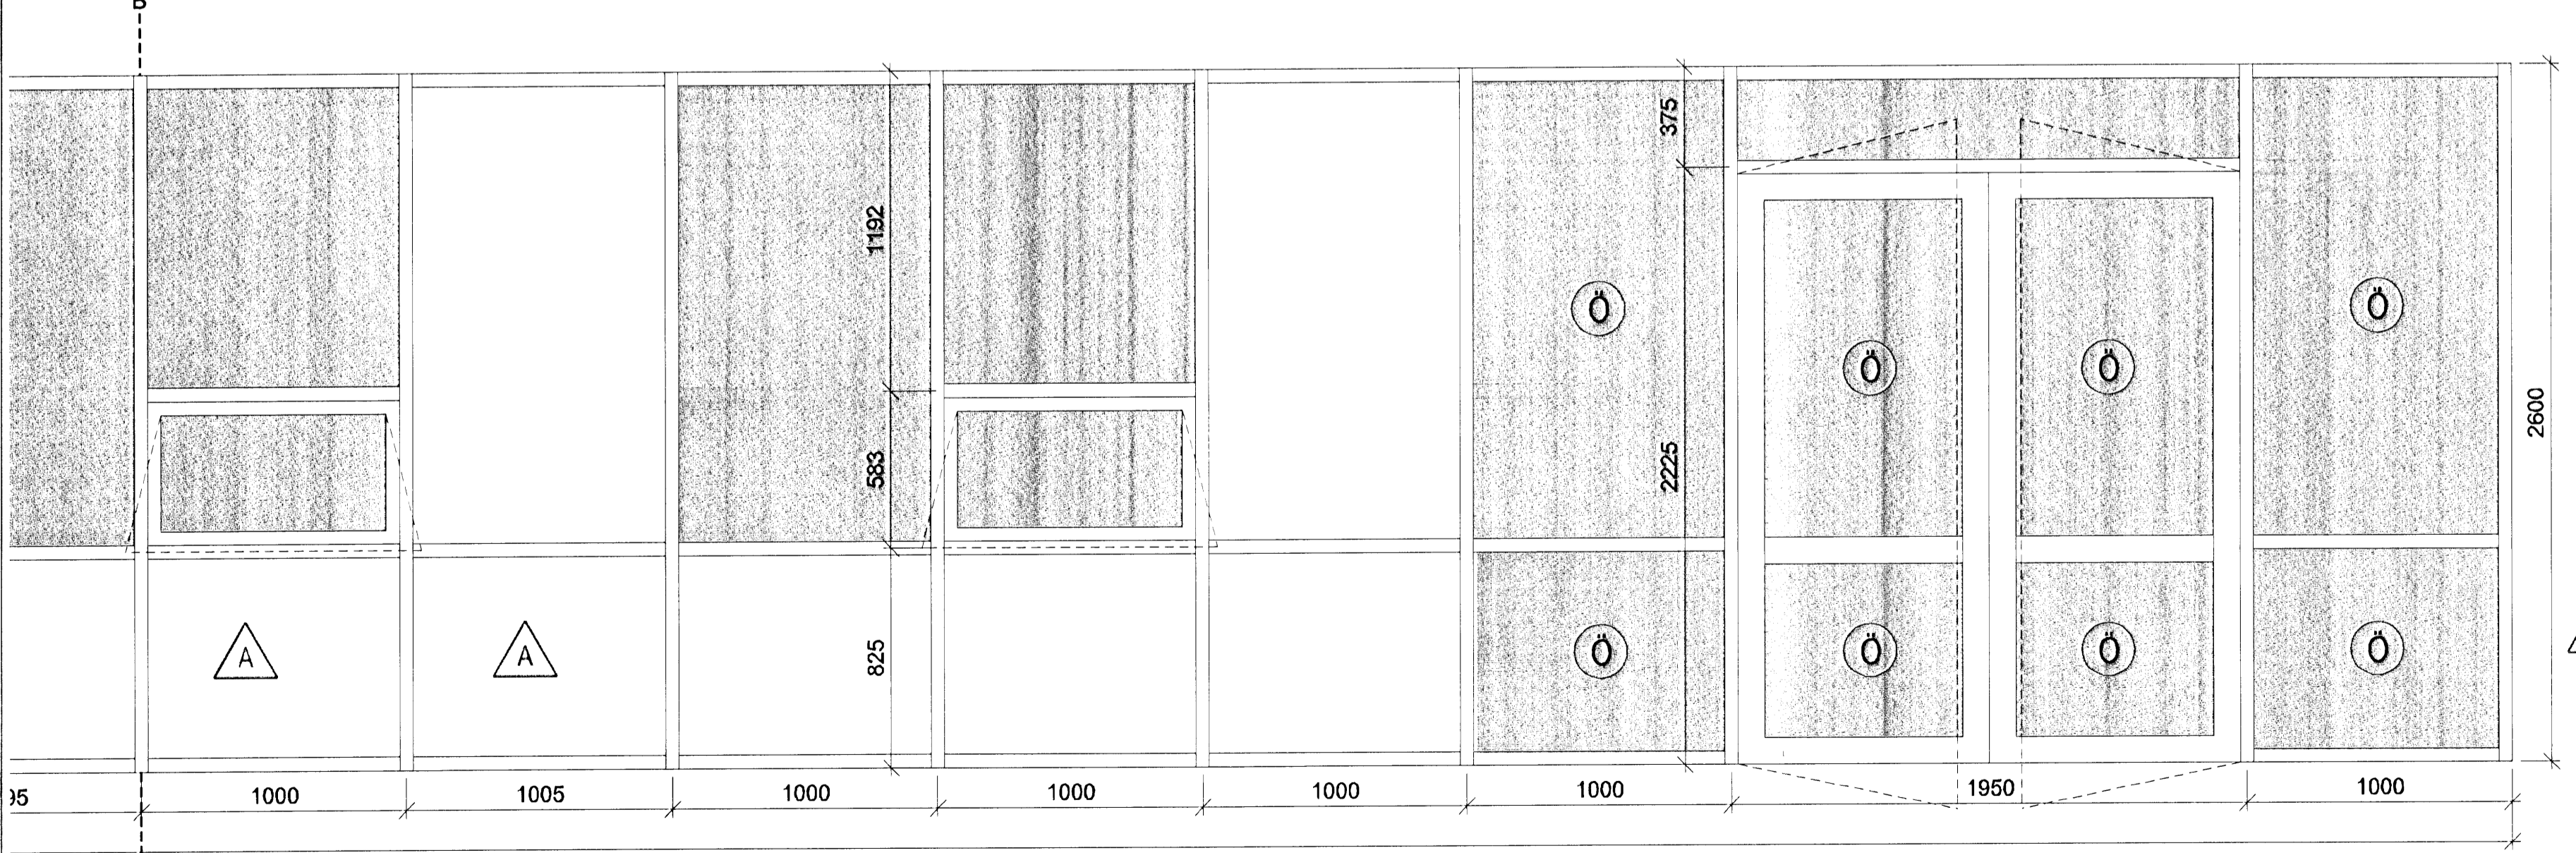

(teikn. nr. 21-07)  
B