


(teikn. nr. 21-07)


SKÝRINGAR
Sjá teikningu nr: 21-01 og 21-05

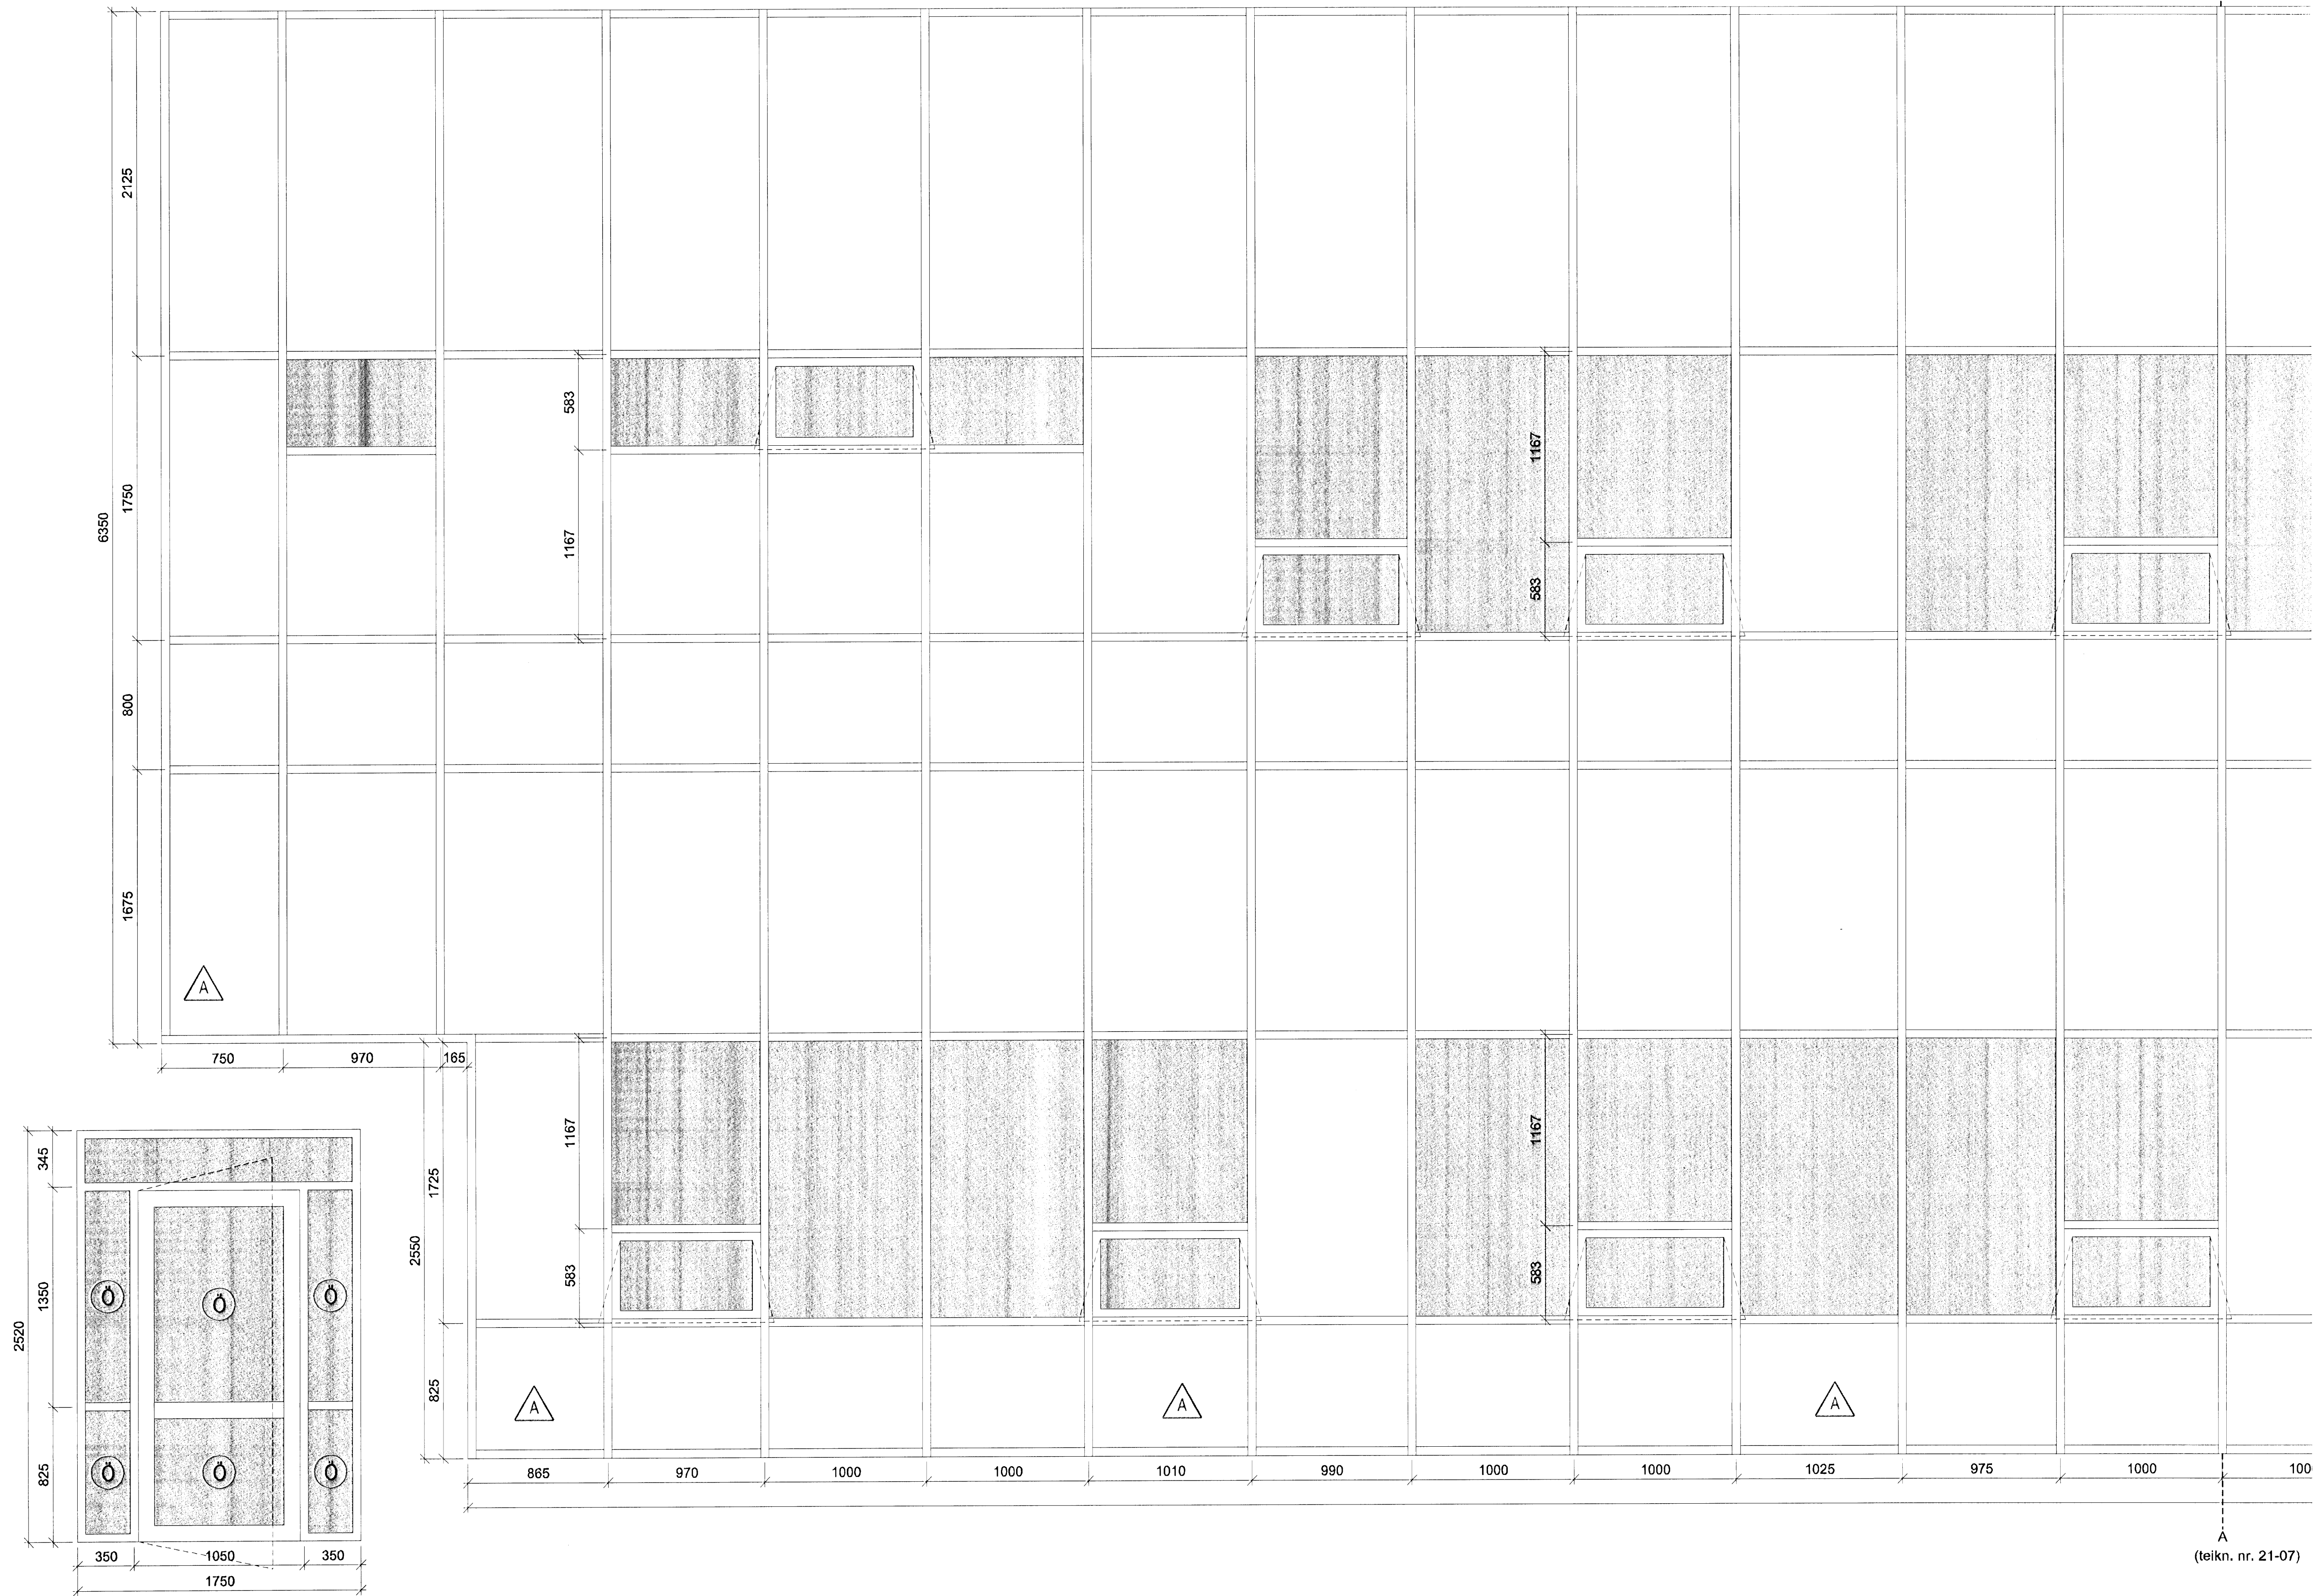

A	ÖI	HMH	09.07.2008
---	----	-----	------------

Postum ráðað til til samráðningar v/6 uppábytt gluggkerfi

UTGAFA	TEIKNAD	SAMÞYKKT	DAGS
BREYTINGAR			

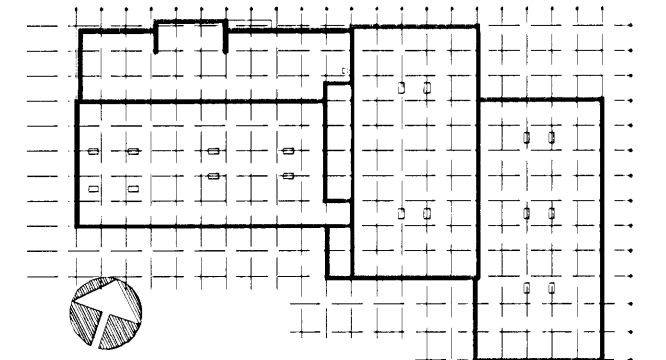

ASK Arkitektar
Garsgölu 3
101 Reykjavík
Sími 515 0300
Fax 515 0319
www.ask.is

Ár-tun aðalhönnuðar:
Hrölfur S. Gunnlaugsson
Hrölfur S. Gunnlaugsson arkitekt: FAl, st. 301259-7049

GJÁHELLA 4, HAFNARFIRÐI
HÉÐINN

HEITI TEIKNINGAR
VERKTEIKNINGAR
GLUGGAKERFI
NORÐUR HLÍÐ

VERK NR.	NÖMUR TEIKNINGAR	UTGAFA
06124	21-06	A



(teikn. nr. 21-07)