


SKÝRINGAR

Almennar skýringar sjá teikningu L0 000 og L0 001

Nýjar svalir

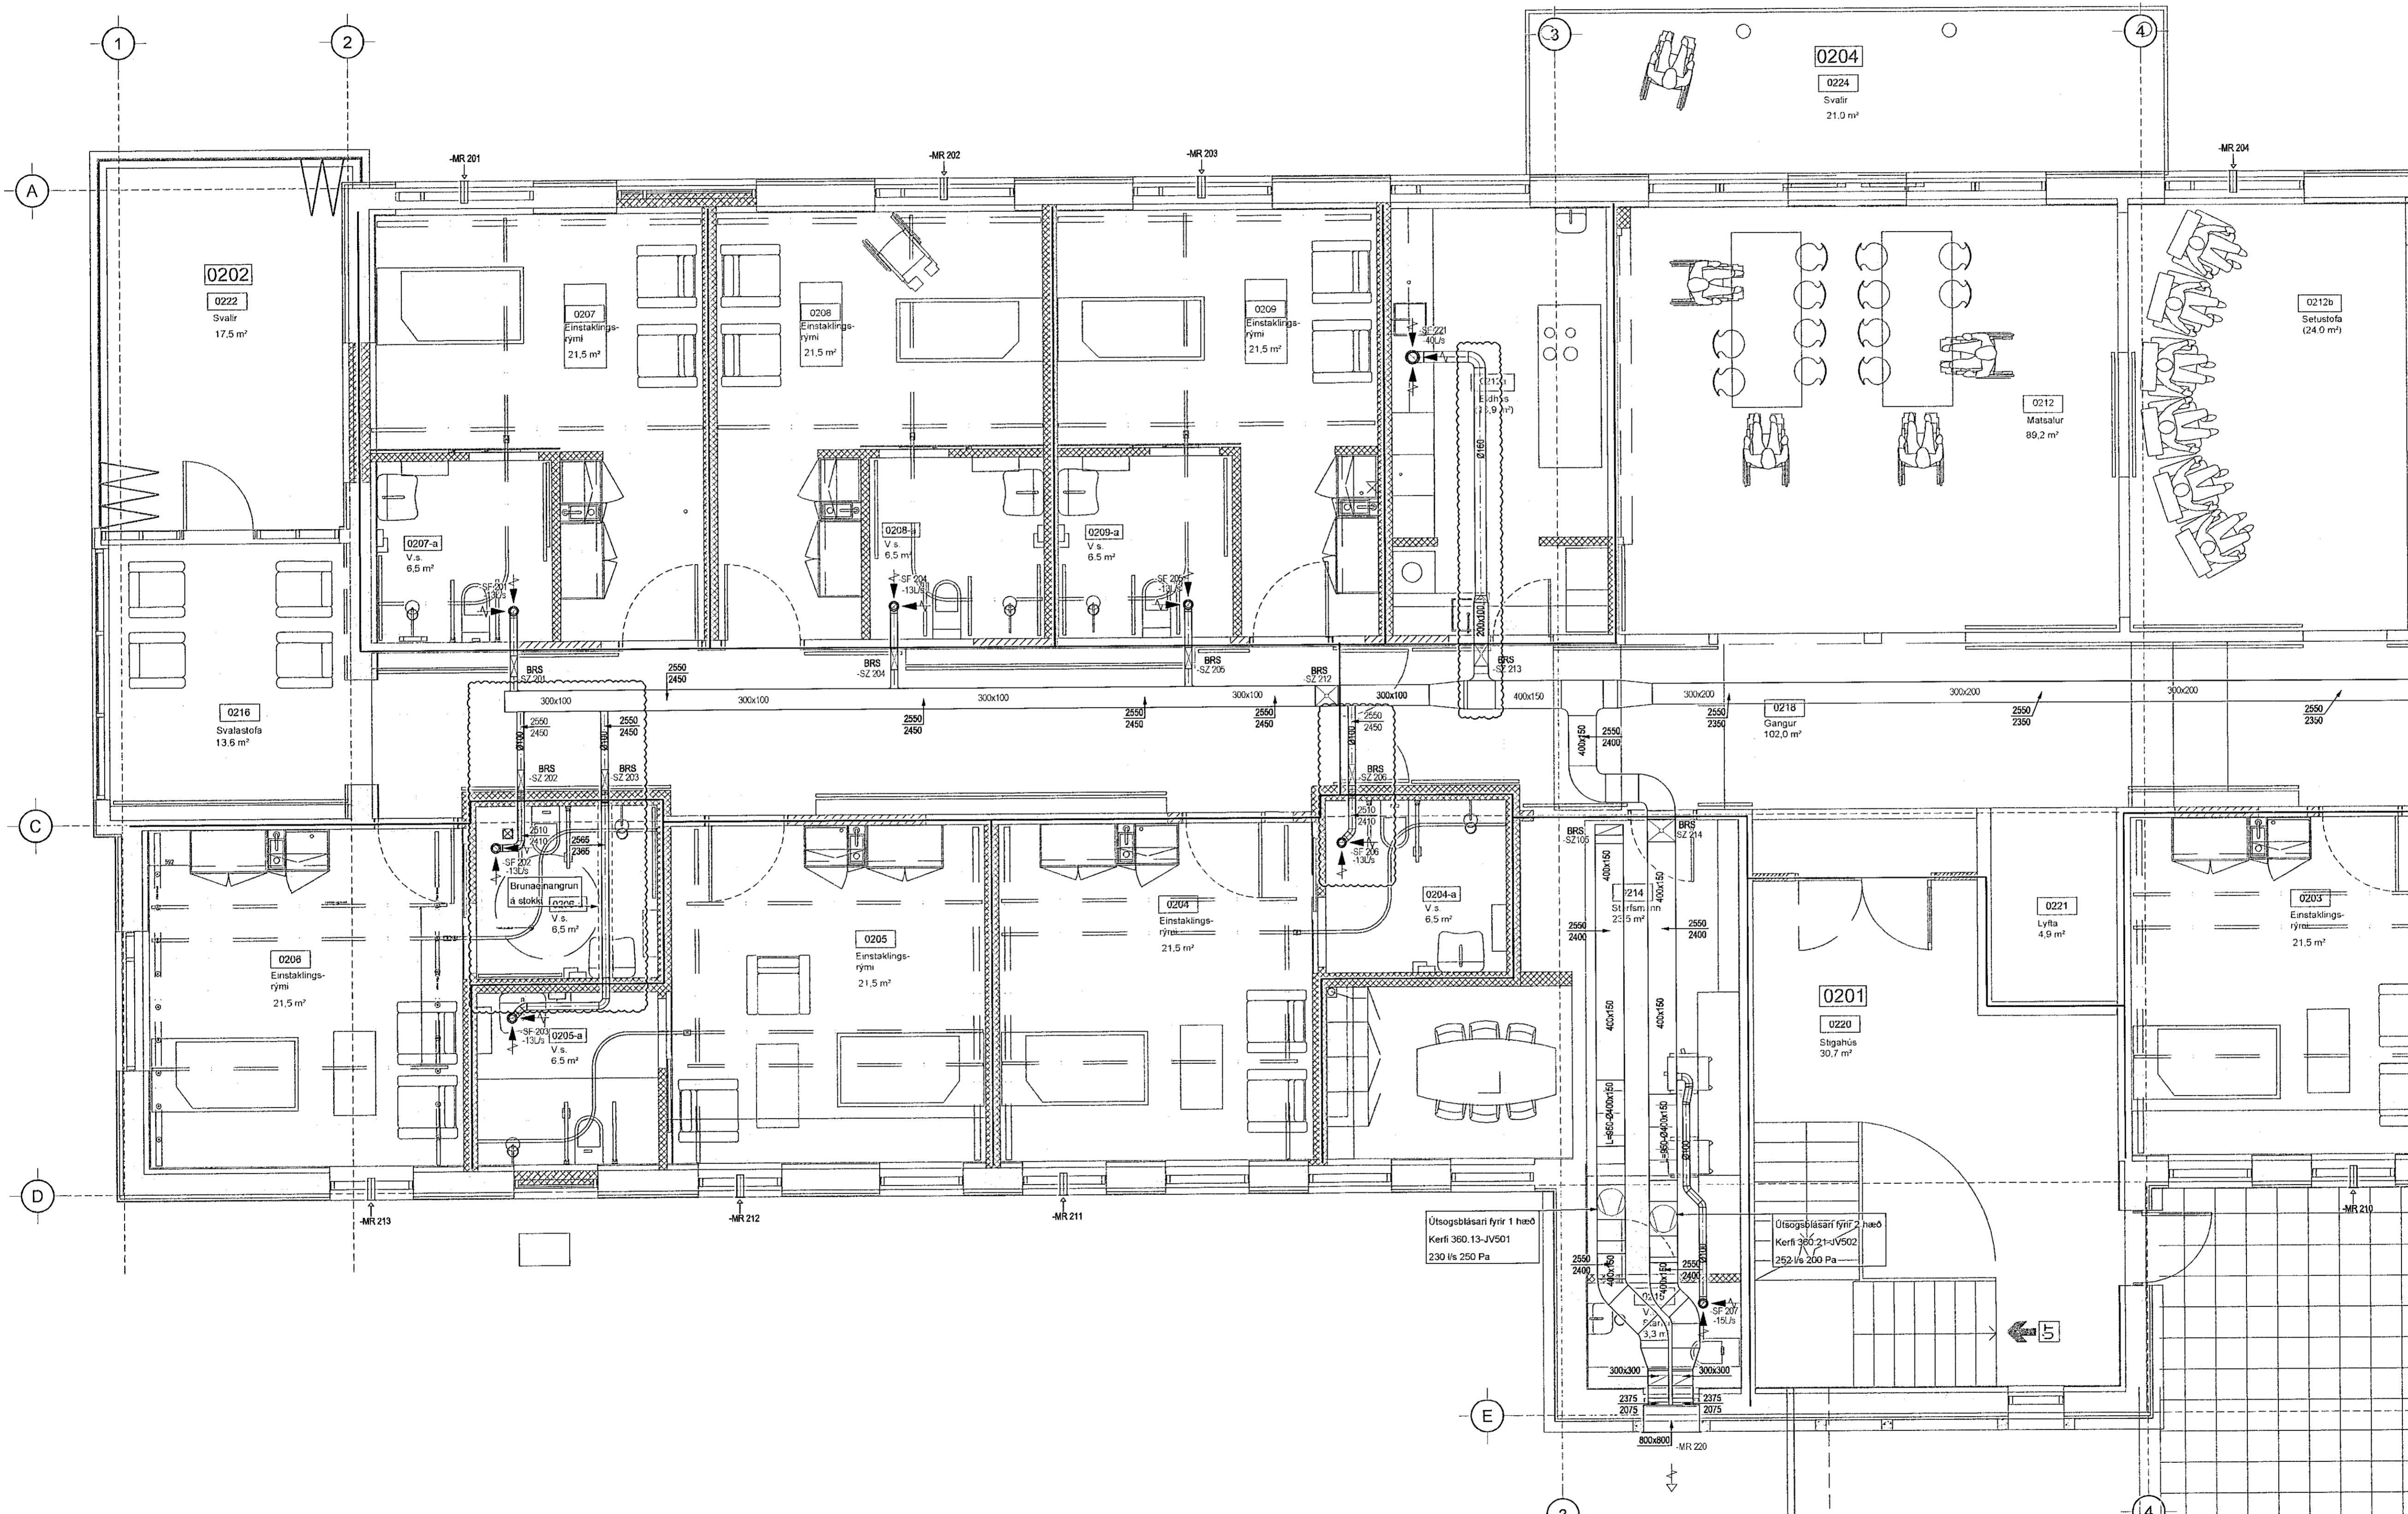

ÁRITUN HÖNNUNARSTJÓRA:  
**ÚTI**  
ARKITEKTAR  
JÓN ÞÓR ÞORVALDSSON  
ARKITEKT  
Kf: 021256 7579

A 14.05.21 Lagin færst vegna bita  
Útg. Dags. Skýring  
PJK/JGR  
Hanna Ó Yfirfarið

**VSB.**  
VERKFRÆDISTOFA  
Bæjarhrauni 20 / 220 Hafnarfjörður  
Kennitala 710796-2899  
Sími 585 8800  
vsb@vsb.is / www.vsb.is

Dagsetning aðaluppdráttar  
Áritun hönnunarstjóra

Áritun sérhönnuðar  
Þorgeir J Kjartansson  
Kf: 100271 5169 - thorgeir@vsb.is

Verkið er  
SÓLVANGSVEGUR 2  
220 HAFNARFJÖRDUR

Verkið er  
Loftræsing  
2. hæð  
Grunnmynd 1

Hanna Ó	ÞJK	Teiknað	Yfirfarið	Kvarði	Síða
JGR	PJK	JGR	1:50	/ A1	Síða
Dags.	31.03.2021	Verkið er	18106	Teikning	L1 021
				Útgáfa	A

V:\2018\18106 Sólvangur - arkit\T-teikningar\2-Projekt\_Naviga\18106-L1 021 - .dwg