


SKÝRINGAR

Almennar skýringar sjá teikningu L0 000 og L0 001

Nýjar svalir

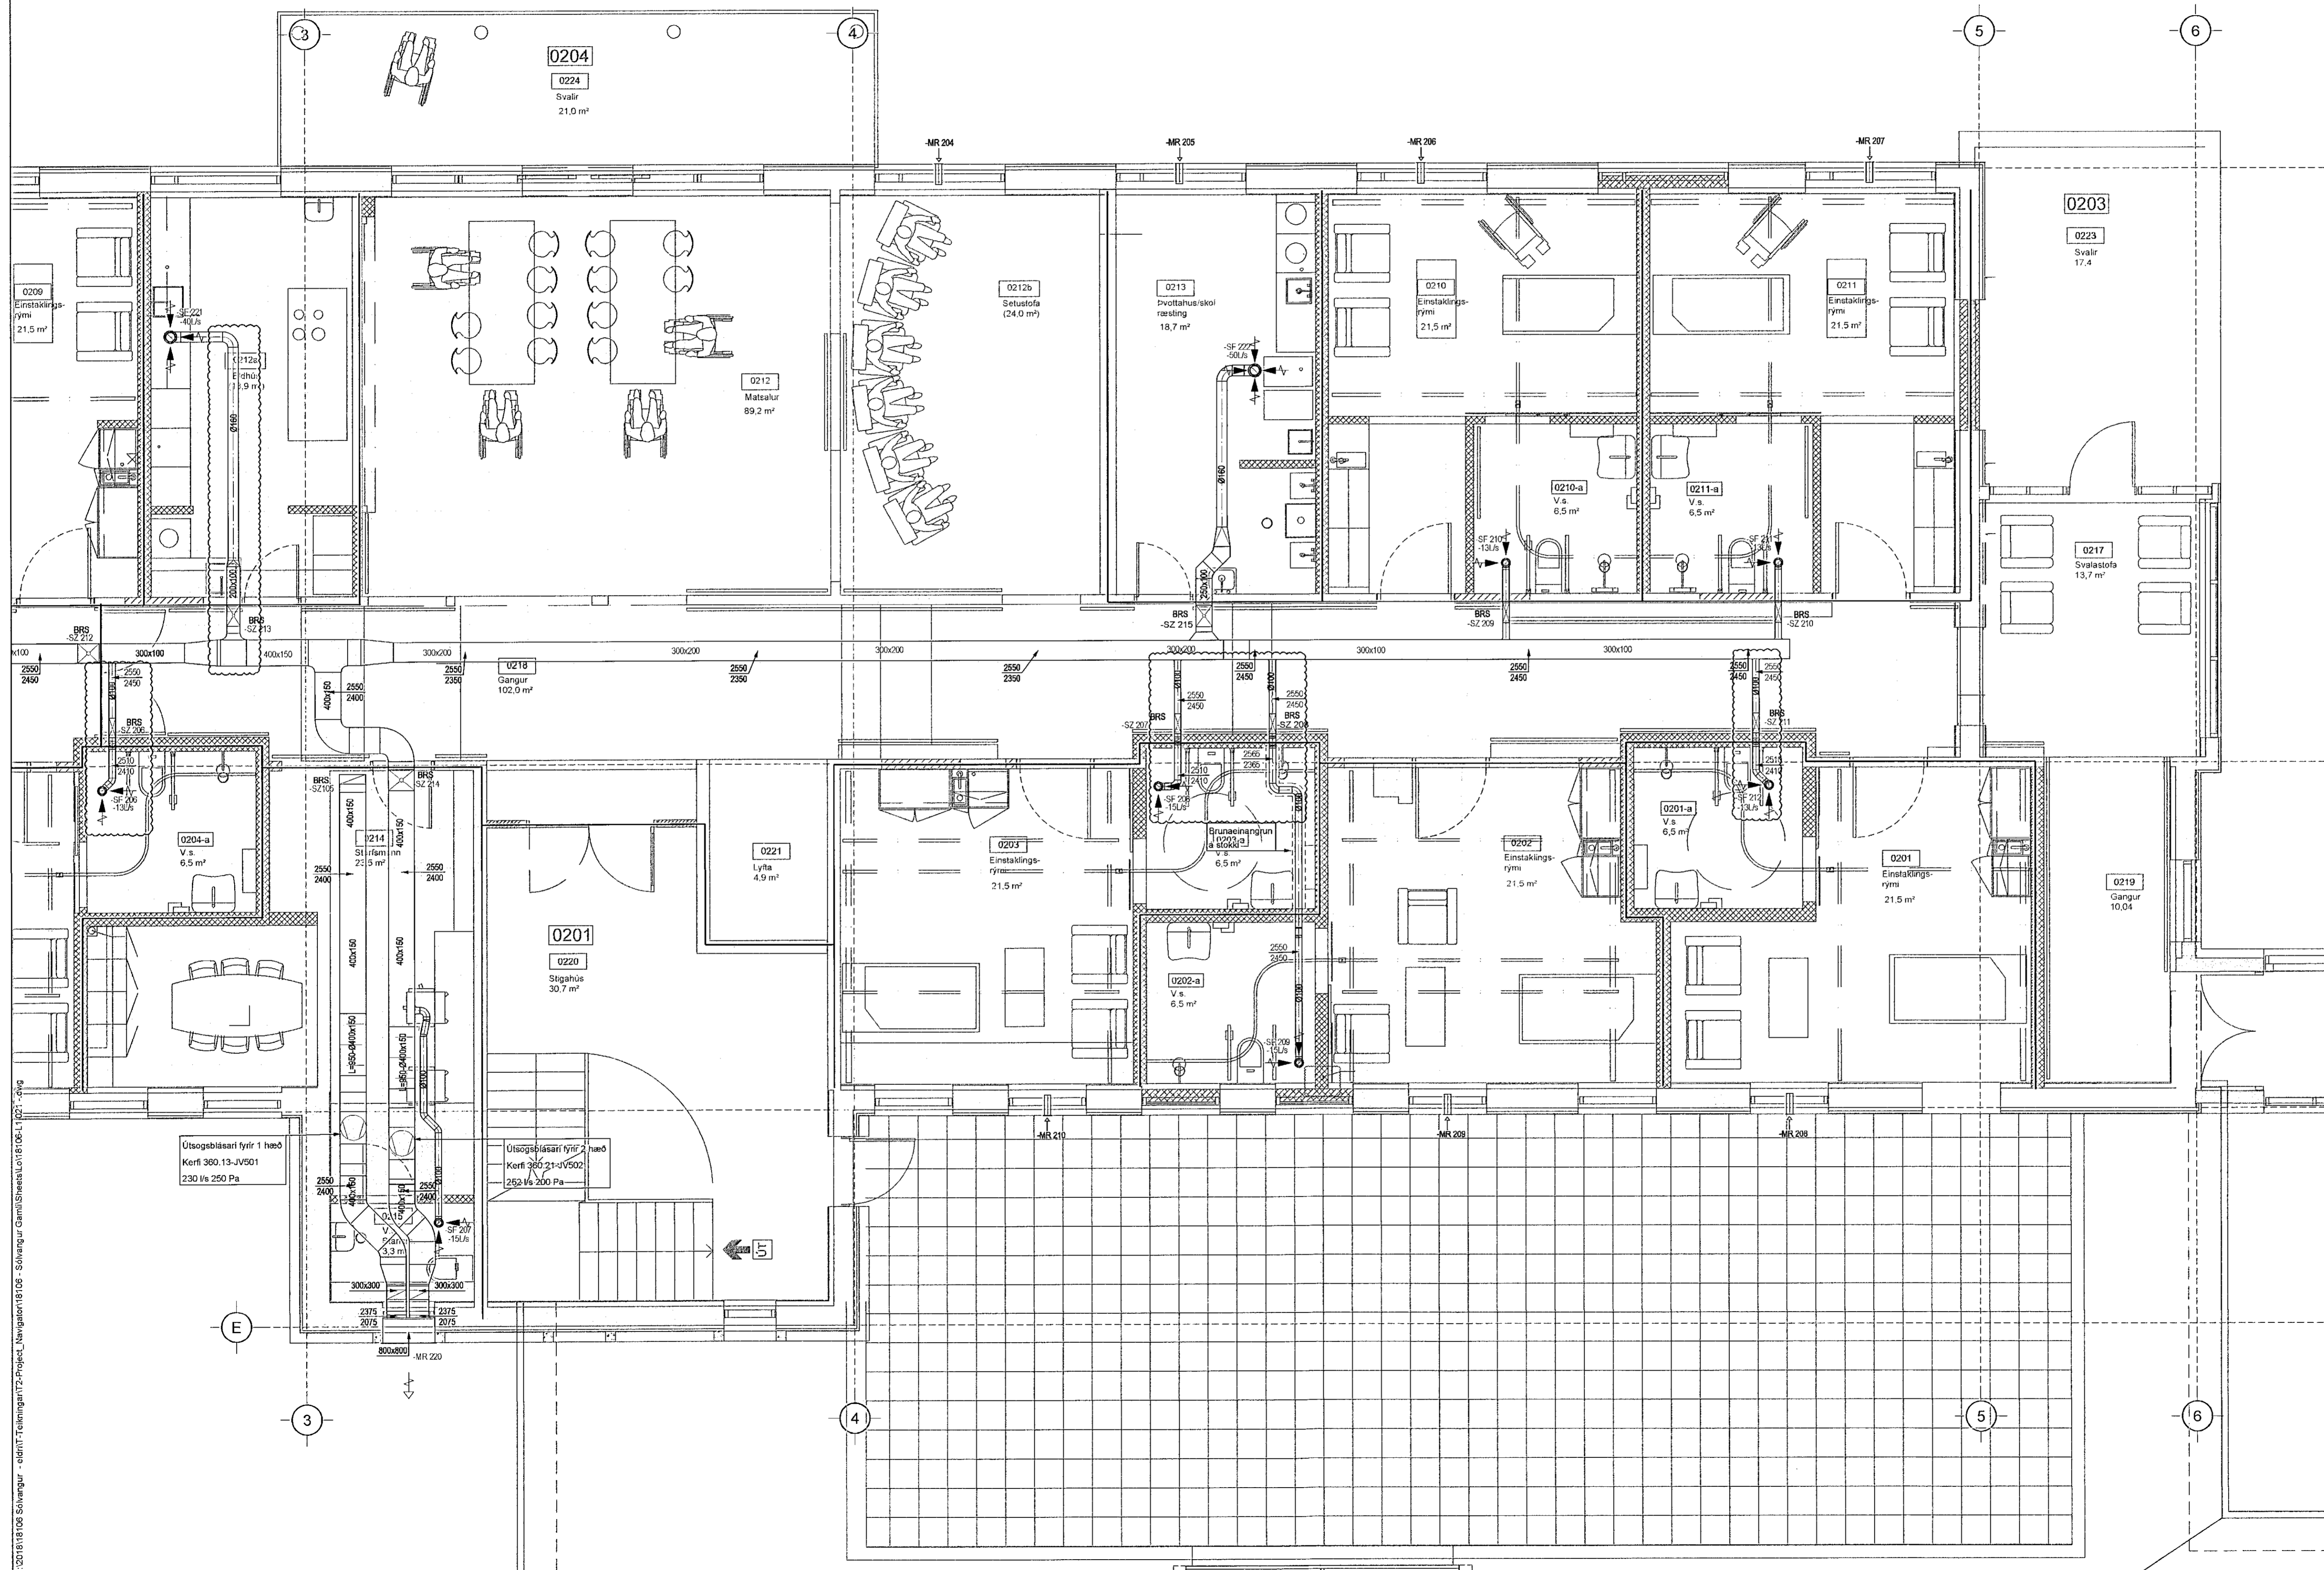

ÁRITUN HÖNNUNARSTJÓRA:

ÚTI
ARKITEKTAR
JÓN ÞÓR ÞORVALDSSON
ARKITEKT FAI SAMNAKK
KÍ: 021256 7579

A 14.05.21 Lagrir færst vegna bita
Útg. Dags. Skýring
Hannað/Yfirfarið

VSB.
VERKFRÆÐISTOFA
Básjarbrauni 20 / 220 Hafnarfjörður
Kennitala 710796-2899
Sími 595 8600
vsb@vsb.is / www.vsb.is

Dagsetning aðaluppdráttar

Áritun hönnunarstjóra

Áritun sérhönnuðar
Þorgeir J Kjarntansson
KÍ: 100271 5169 • thorgeir@vsb.is
Verkefni

SÓLVANGSVEGUR 2
220 HAFNARFJÖRÐUR

Verkefni
Loftræsing
2. hæð
Grunnmynd 2

Hannað	Teiknað	Yfirfarið	Kvarði	Síða
ÞJK	ÞJK	JGR	1:50	/ A1
Dags.	Verkefni	Teikning	Útgáfa	
31.03.2021	18106	L1 022	A	

V:\2018\18 008 Schöngur - aðalrit\Teikningar\2-Projekt_Navigatör\18 008 - Schöngur_Gamli\Sheets\LO18 008 - L021 - 01.dwg