


**SKÝRINGAR**

Almennar skýringar sjá teikningu L0 000 og L0 001

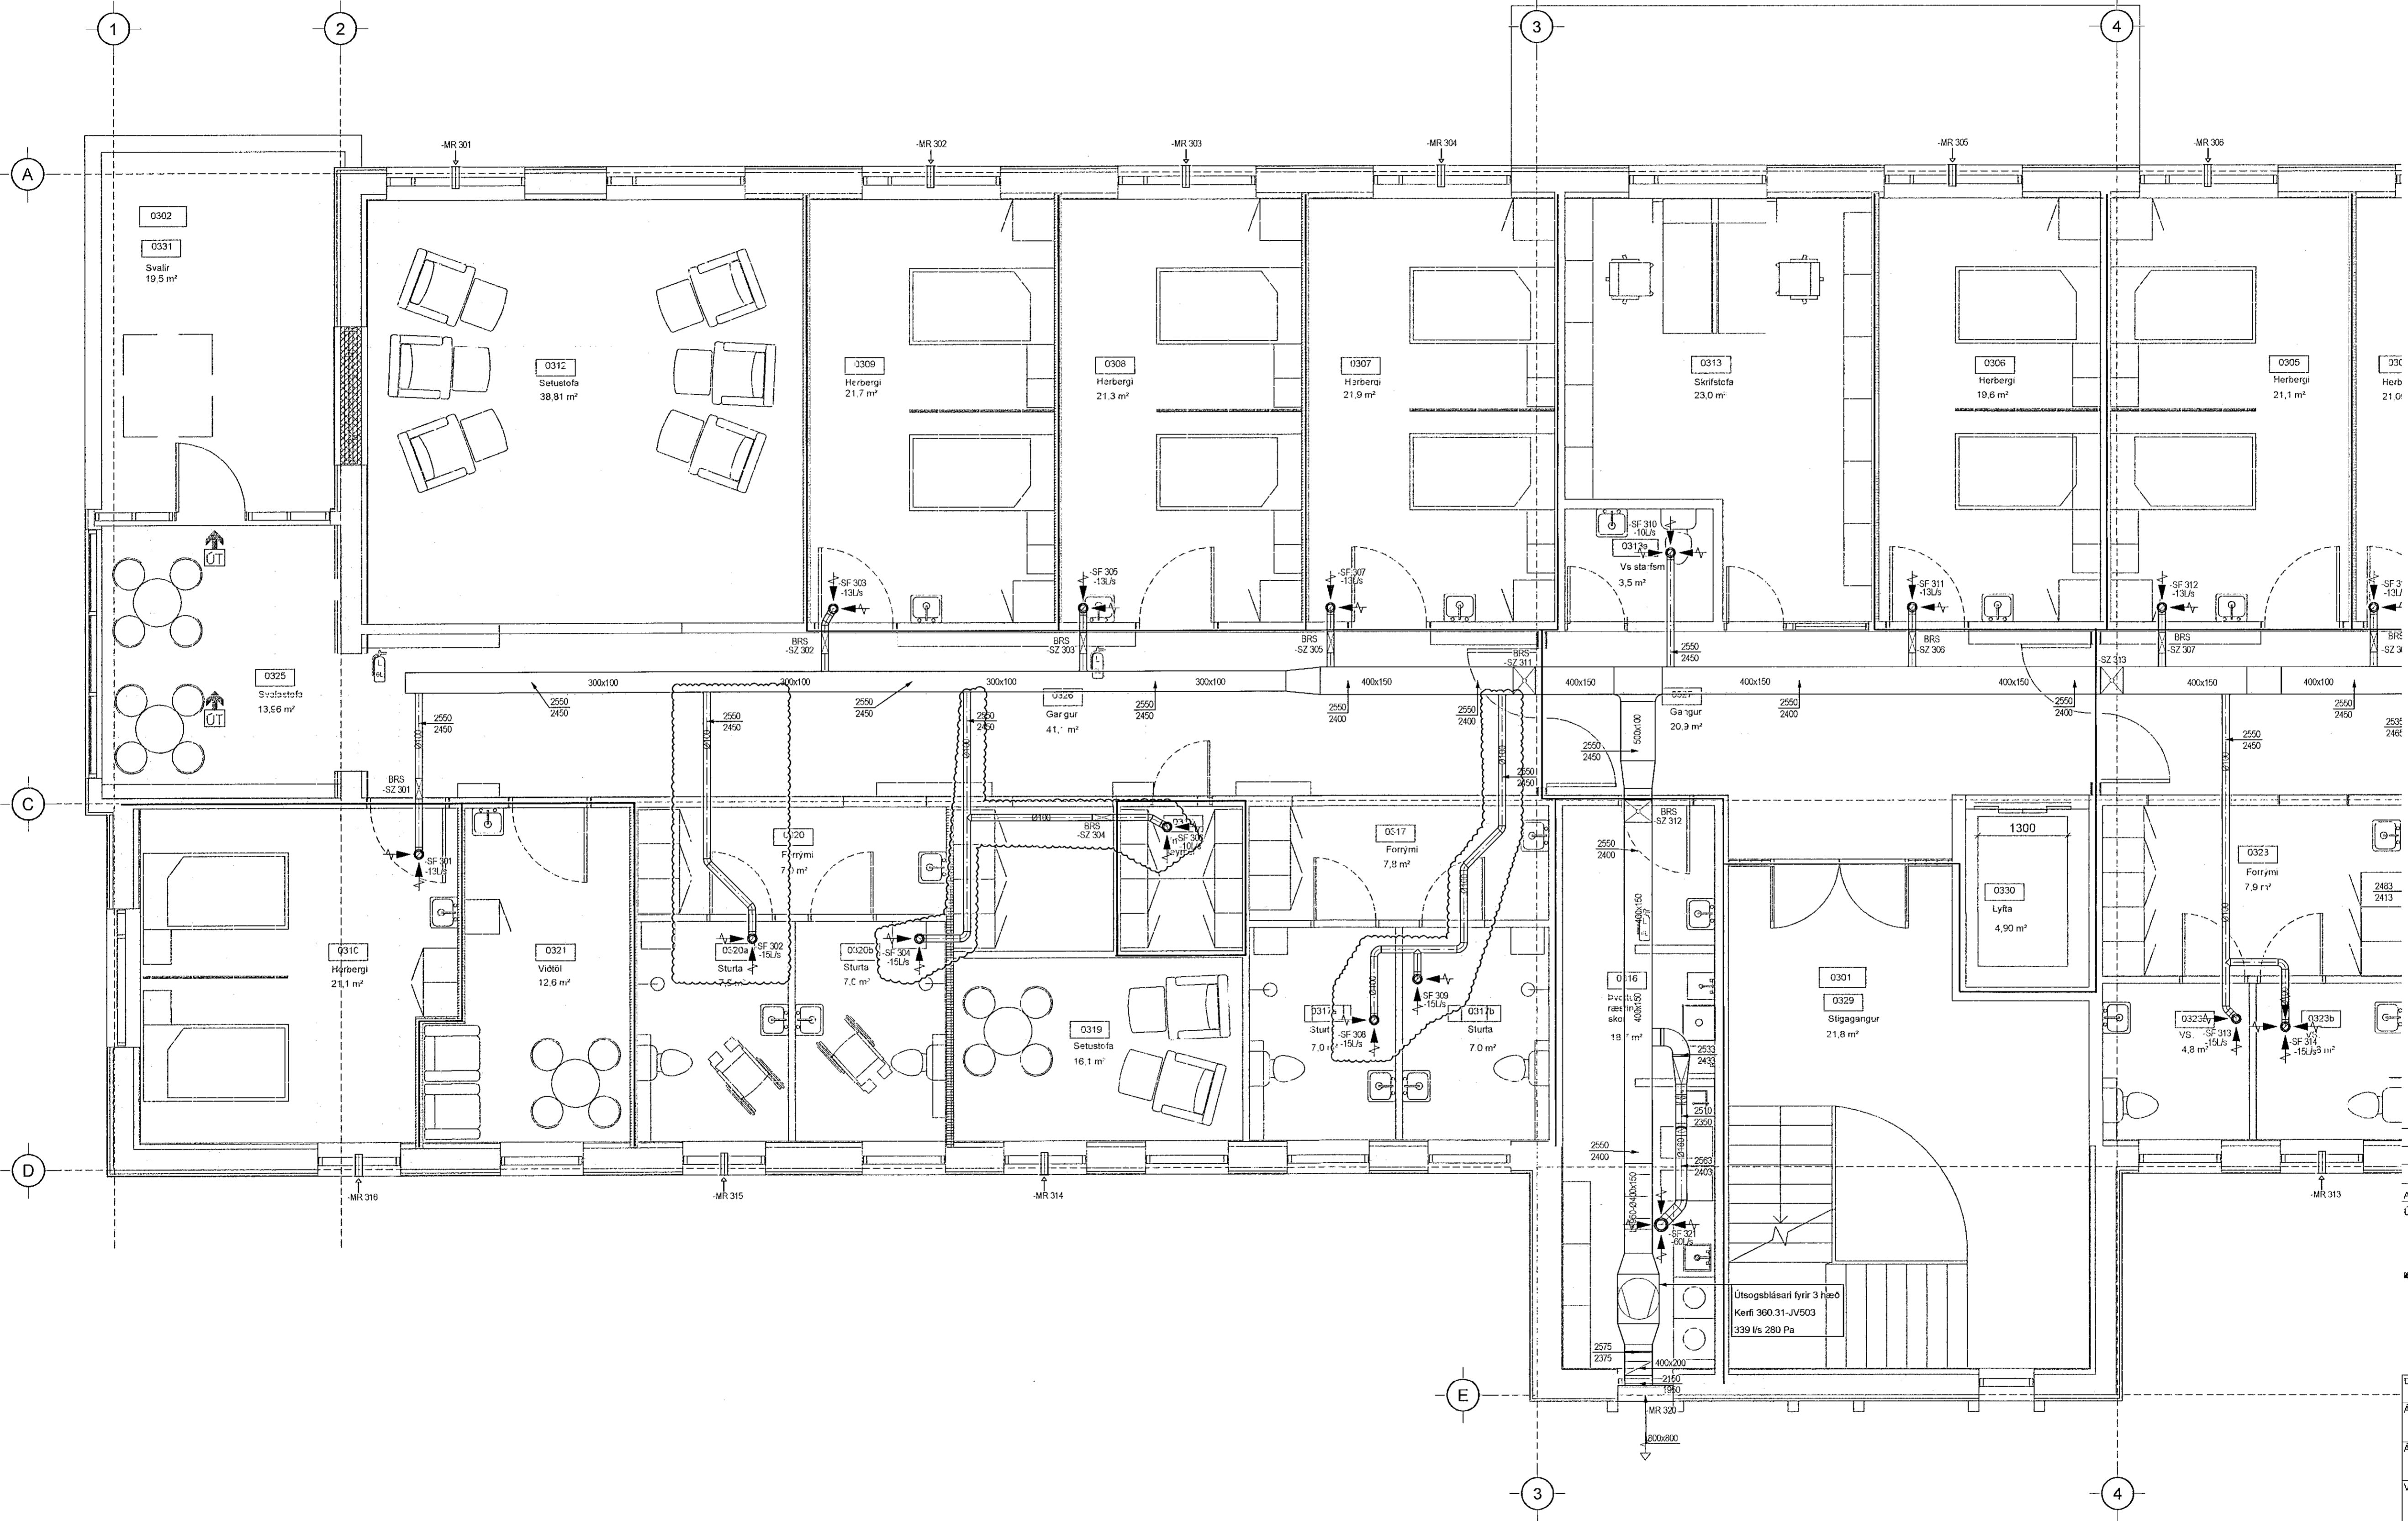

ÁRITUN HÖNNUNARSTJÓRA:  
**UTI INNI**  
ARKITEKTAR  
JÓN ÞÓR ÞORVALDSSON  
ARKITEKT FAJ SAMARK  
KÍ: 021255 7579

A 14.05.21 Lagrir færst vegna bita  
Útg. Dags. Skýring  
bJKUJGR  
Hannað/Yfirtalað

**VSB.**  
VERKFRÆÐISTOFA  
Bæjarhrauni 20 / 220 Hafnarfjörður  
Kornitalla 710796-2899  
Sími 555 8800  
vsb@vsb.is / www.vsb.is

Dagsetning aðaluppdráttar  
Áritun hönnunarsjófra

Áritun sérhæmduðar  
Þorgeir J. Kjartansson  
KÍ: 100271 5169 - thorgeir@vsb.is  
Verkefni  
SÖLVANGSVEGUR 2  
220 HAFNARFJÖRÐUR

Verkefni  
Loftræsing  
3. hæð  
Grunnmynd 1

Hannað	Teiknað	Yfirtalað	Kvarði	/ A1	Síða
bJK	bJK	JGR	1:50	/ A1	-
Dags.	Verkefni	Teikning	Útgáfa		
31.03.2021	18106	L1 031	A		