




Samþykkt þann  
 27 FEB 2008  
 Byggingafræðingur / Hafnarfirði  
 Fh. Jón Sigurðsson

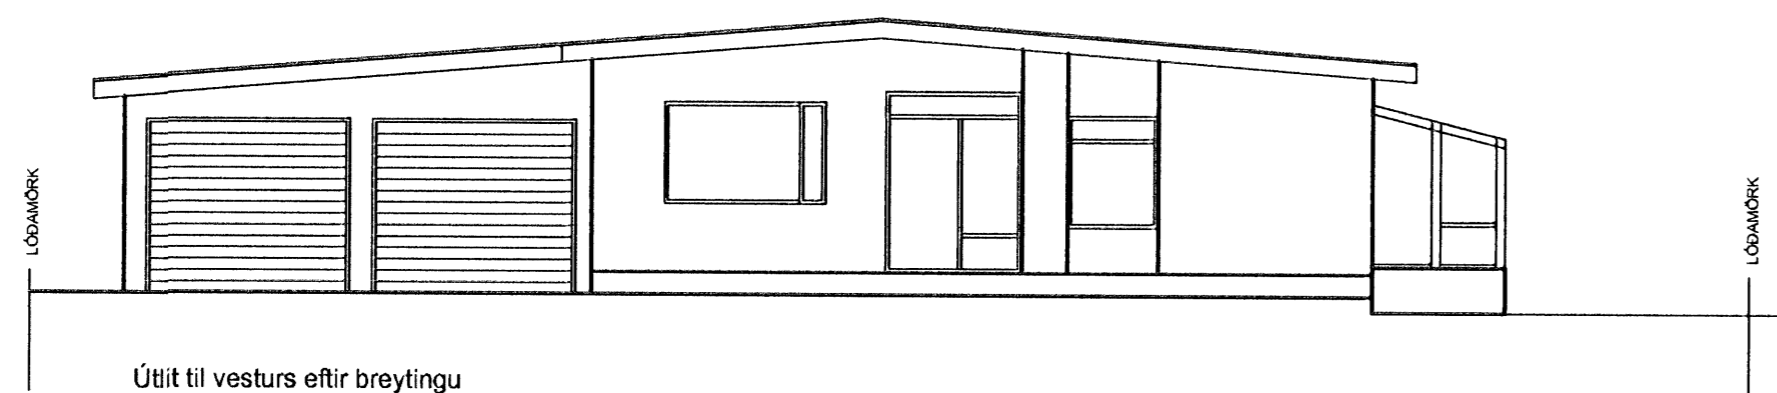


Útlit til vesturs eftir breytingu

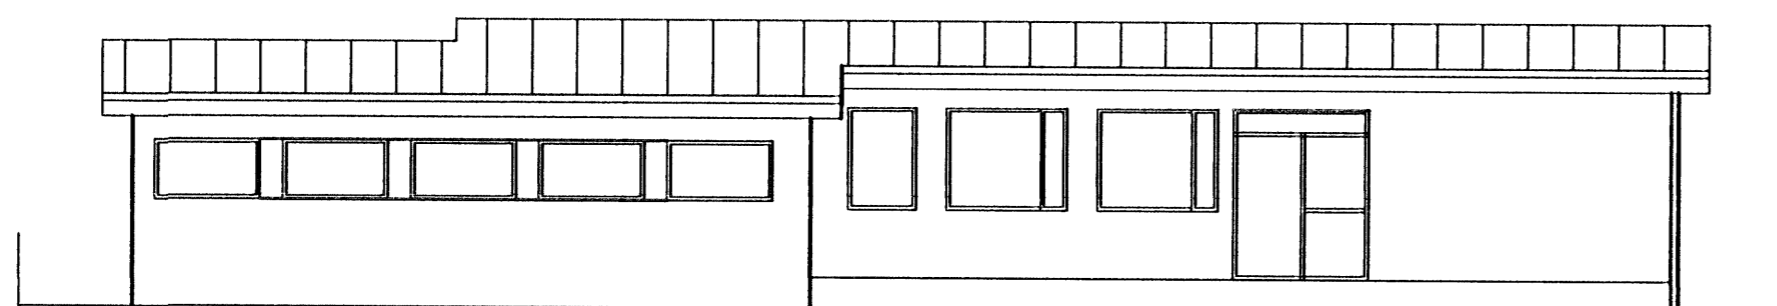


Útlit til norðurs eftir breytingu

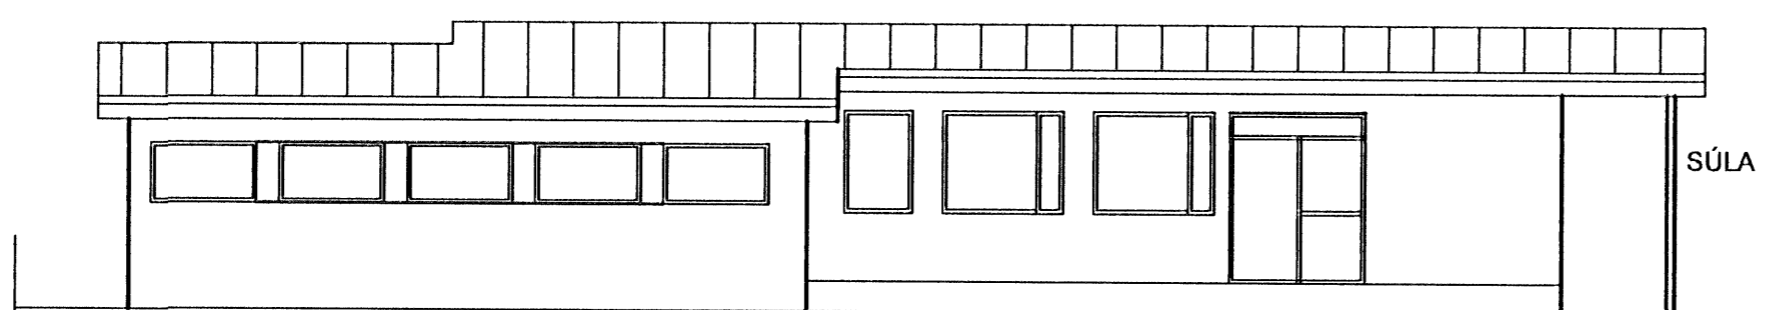


Útlit til norðurs fyrir breytingu

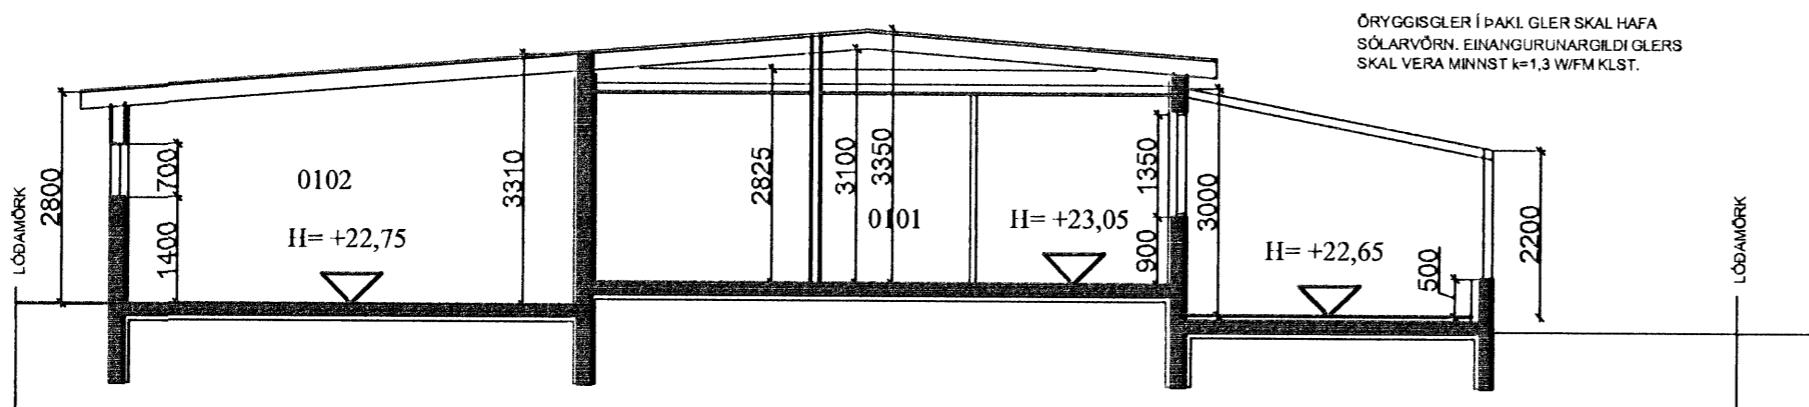

SNEIÐING A - A

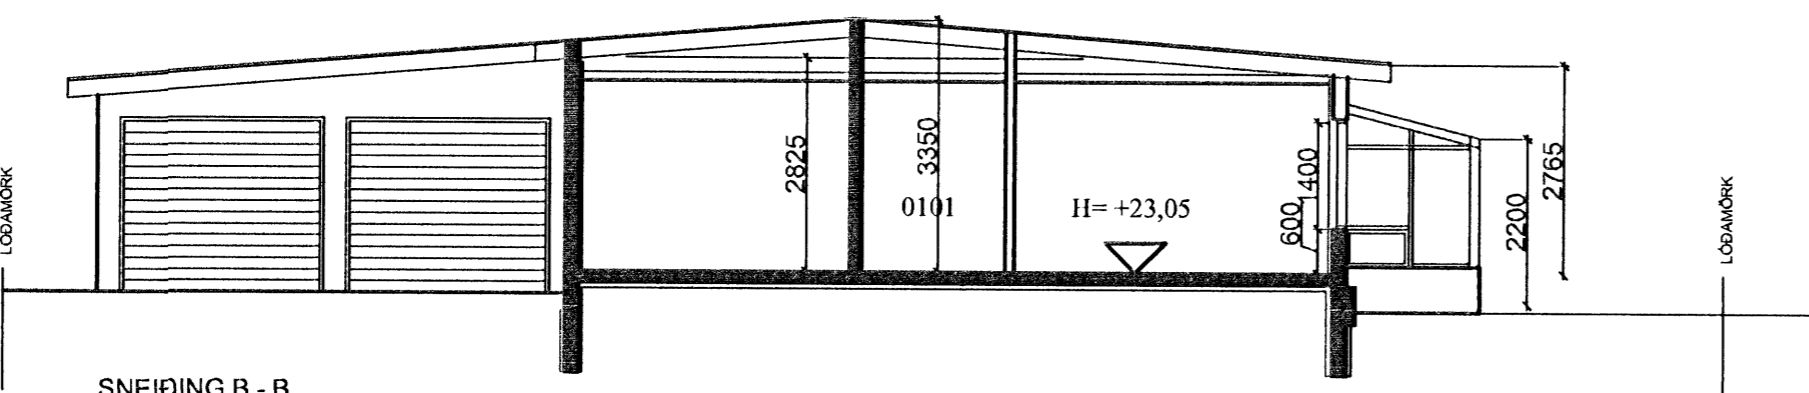

SNEIÐING B - B

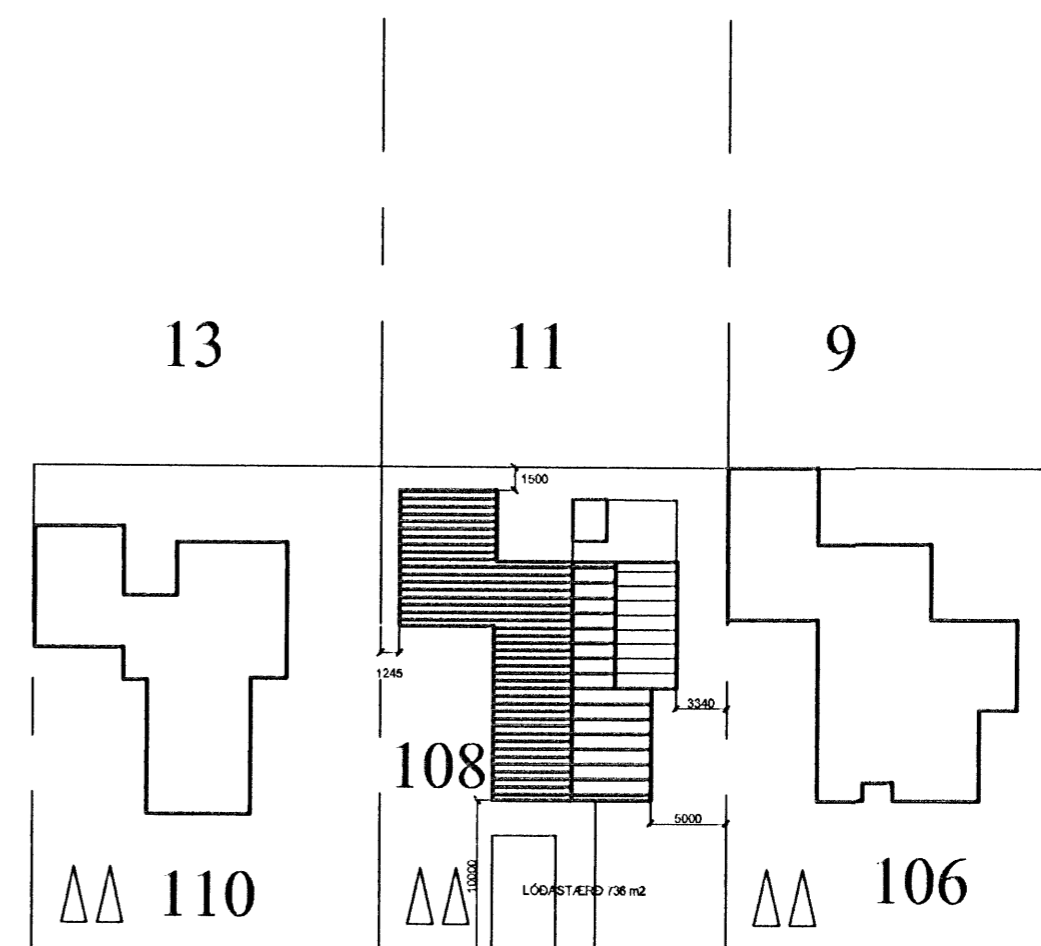

MÍÐVANGUR

Afstöðumynd mkv 1:500

**MÍÐVANGUR 108, HAFNARFIRÐI**  
 ÚTLIT OG SNEIÐINGAR MKV. 1:100  
 AFSTÖÐUMYND MKV. 1:500

DAGS. 2008-01-30

Jóhannes Pétursson 010448-3959 S- 567-5107  
 Sigurður Sigurðsson 021146-2349 S- 566-6613 695-3002  
 johp@isholf.is

**ABS** teiknistofa 566-6613, 567-5107. Nr. 2 af 3