



ÚTLIT - NORÐUR
1:100

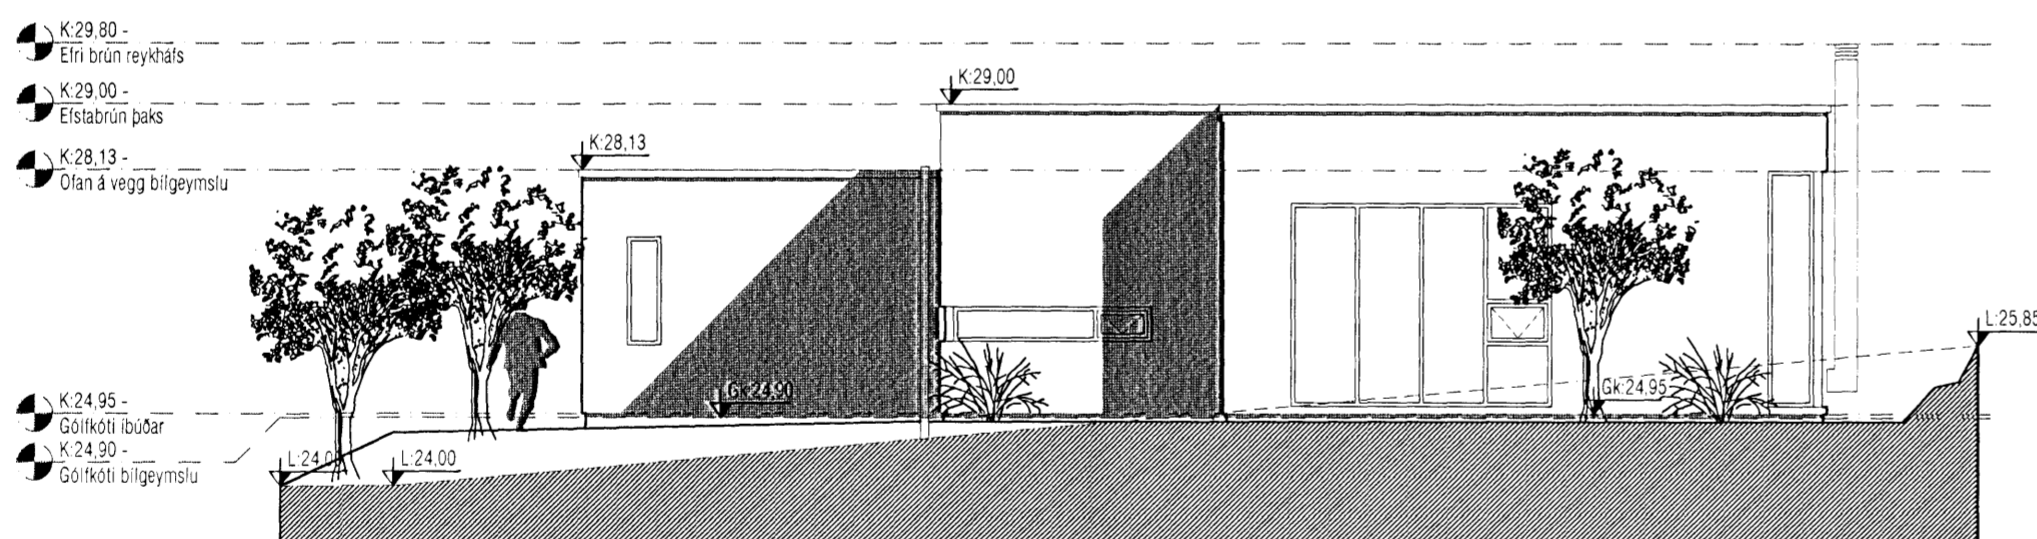

ÚTLIT - AUSTUR
1:100



ÚTLIT - SUÐUR
1:100

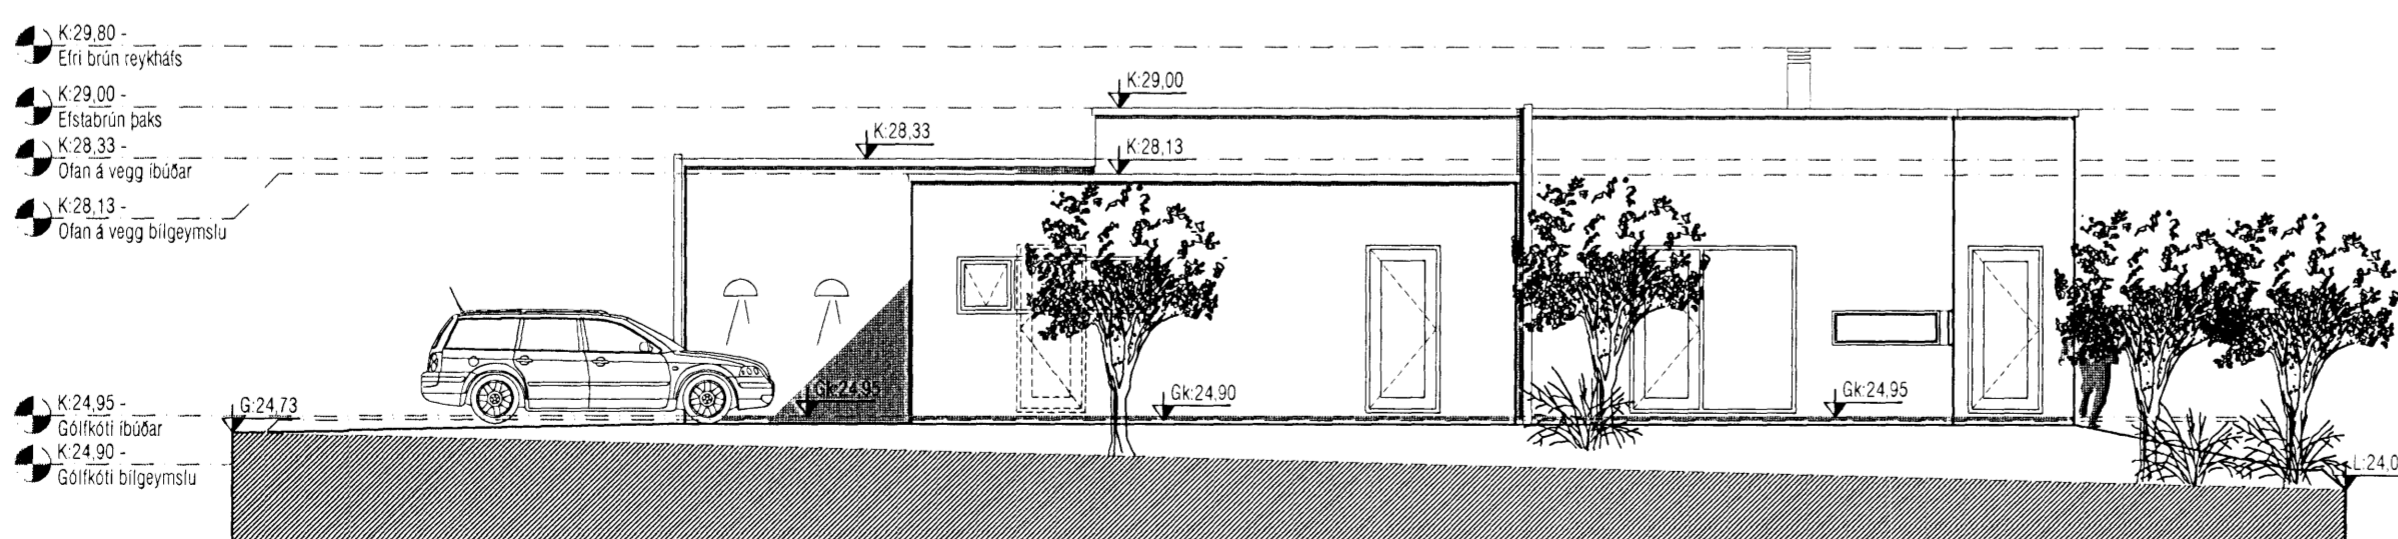

ÚTLIT - VESTUR
1:100

TAKN

- GN = Gólfúrtall
- PN = Paknifurtall
- LR = Lottræsing
- VLR = Vélknúin lottræsing
- PK = Postkassi
- NL = Neyðarljós
- BO = Björgunarrop
- RE = Reykskýrnari
- HSL = Handslökivæki

- ◁ = Bílastæði
- ⊙ = Bílastæði fyrir fatlaða
- ⊙ = Brunaslanga
- = Merktur útgangur

Brunamerkingar

- E160
- E190
- A-E160
- A-E1120
- RE160
- RE1120
- A-REIM 120

- HURDIR
- E-CS30
- E1-CS30
- E1-CS60

- GLUGGAR
- E30

Dags.	Nr.	Breyting
23.04.08	1	Gólfkoti íbúðar hækkaður um 150 mm
	2	Gólfkoti bílgeymslu hækkaður um 100 mm
	3	Hámarkshæð húss lækkað um 150 mm
	4	Hámarkshæð reykháts lækkað um 150 mm

VEKTOR
-hönnun og ráðgjöf -
Akralind 6, 201 Kópavogi.

Jón Hrafn Hlökkversson
byggingafræðingur
Kt. 260662-6519
sími: 554-6650 fax: 554-6669.

GLITVELLIR 32, HAFNARFJÖRDUR

ÚTLIT
N/S/V/A

Teikn. nr.	Tilvisun á teikningu	Br.	Dags.
Samþykkt			

Hannað	JHH	Teiknað	VB
Dagsetning	15.08.07	Verk nr.	A-07-02-16
Mælikvarði	1:100	Teikn. nr.	A-03