

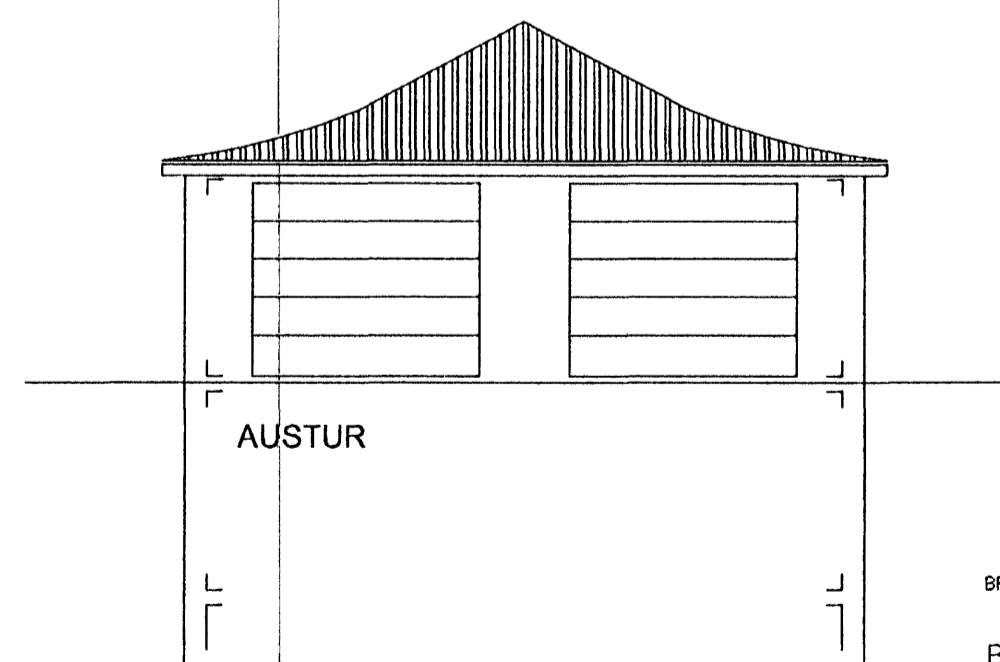
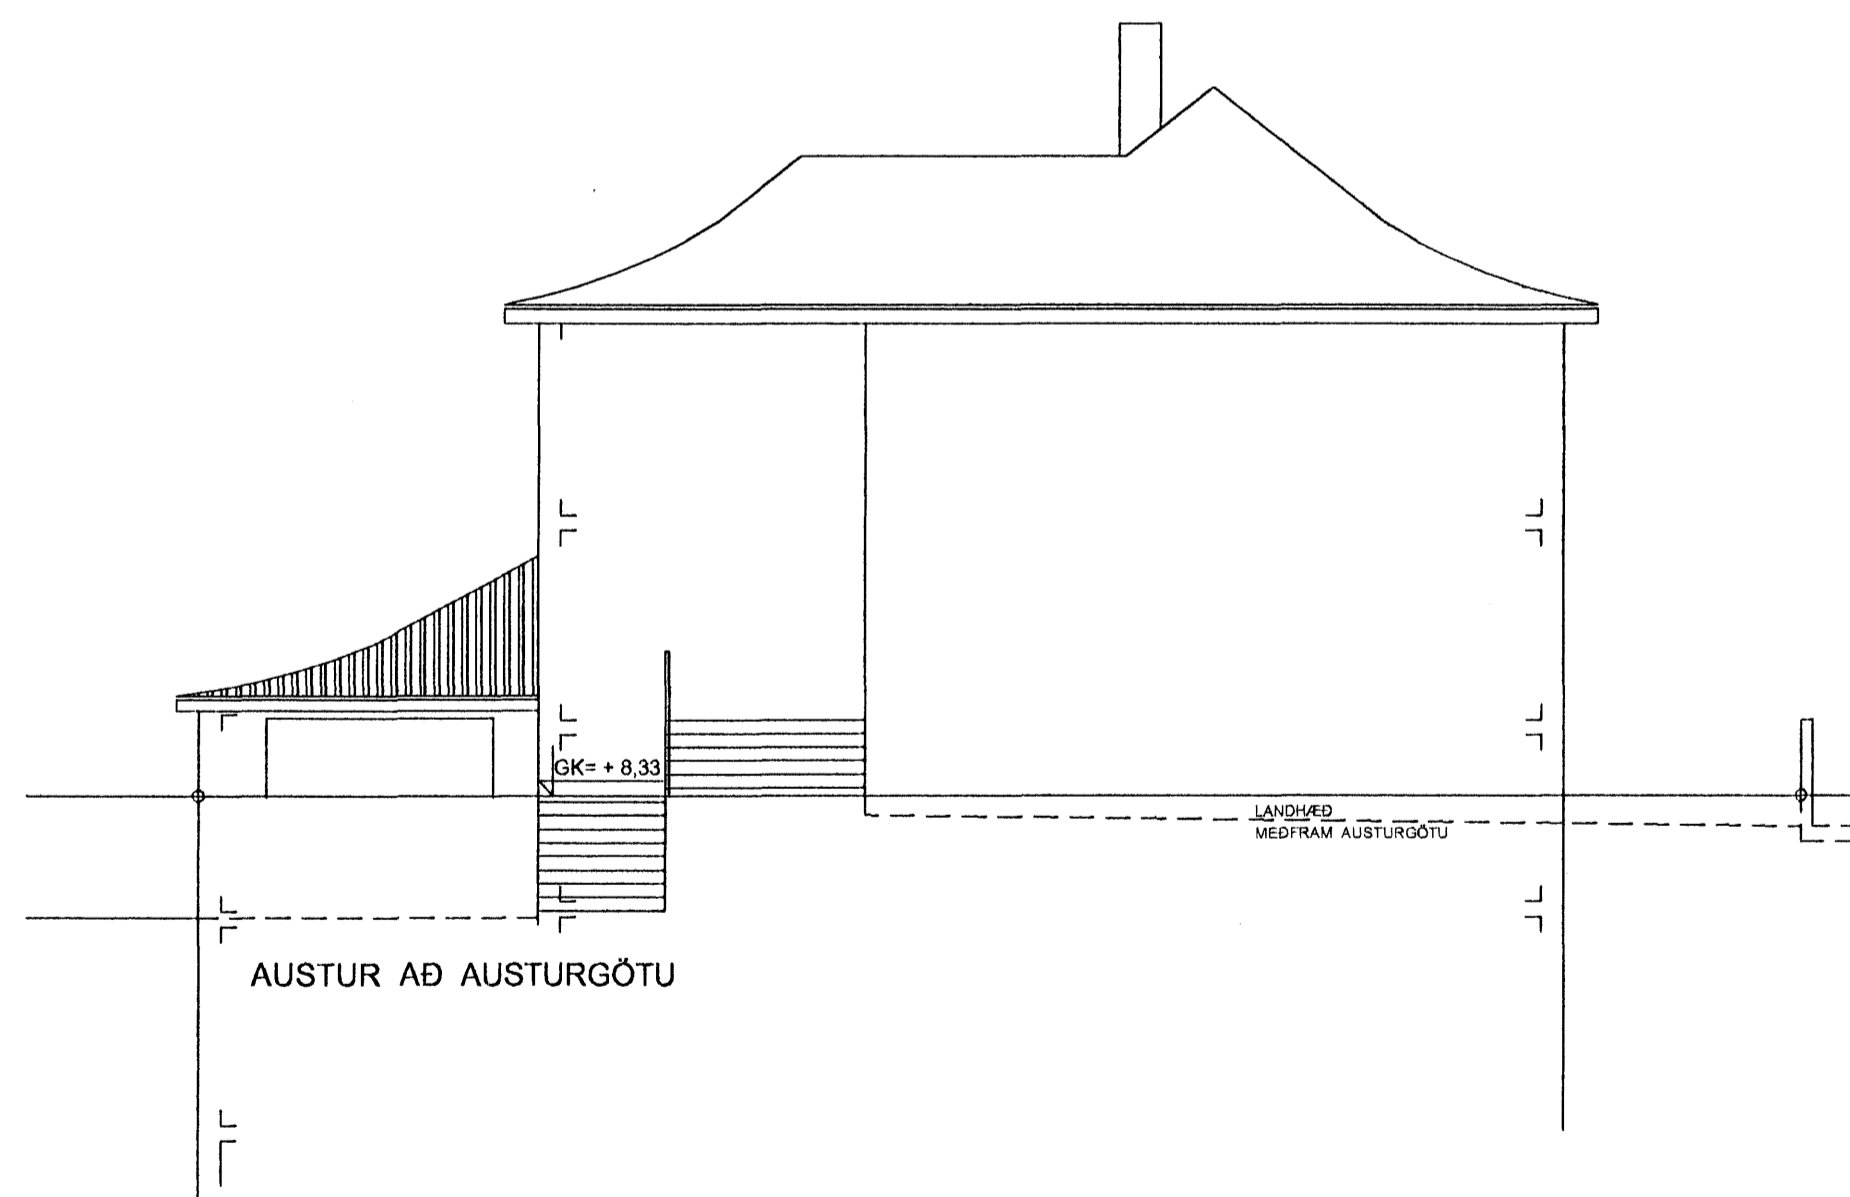


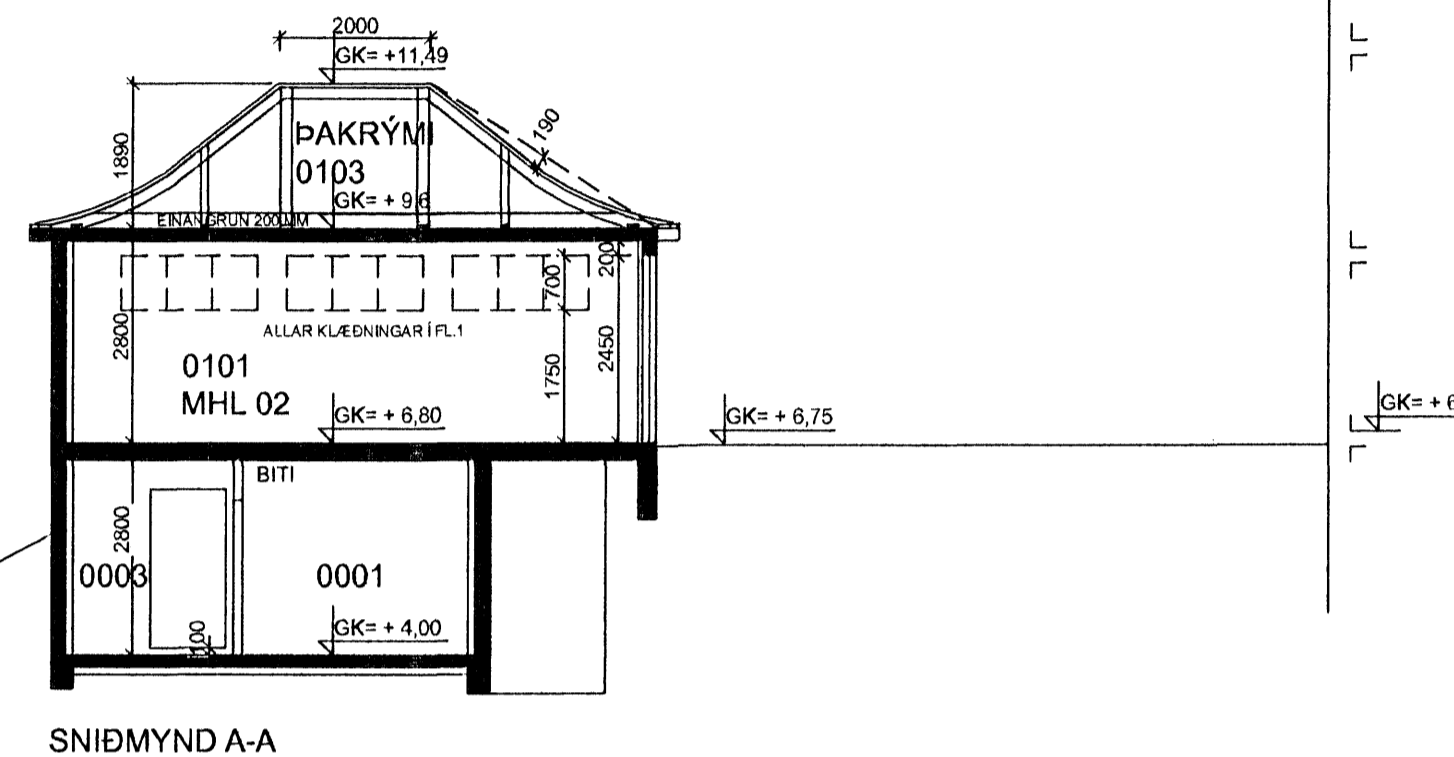

Samþykkt þann

2 JUL 2008

Bygging útlit/firni/hafnarfirði
F.h. Jón Sigurðsson

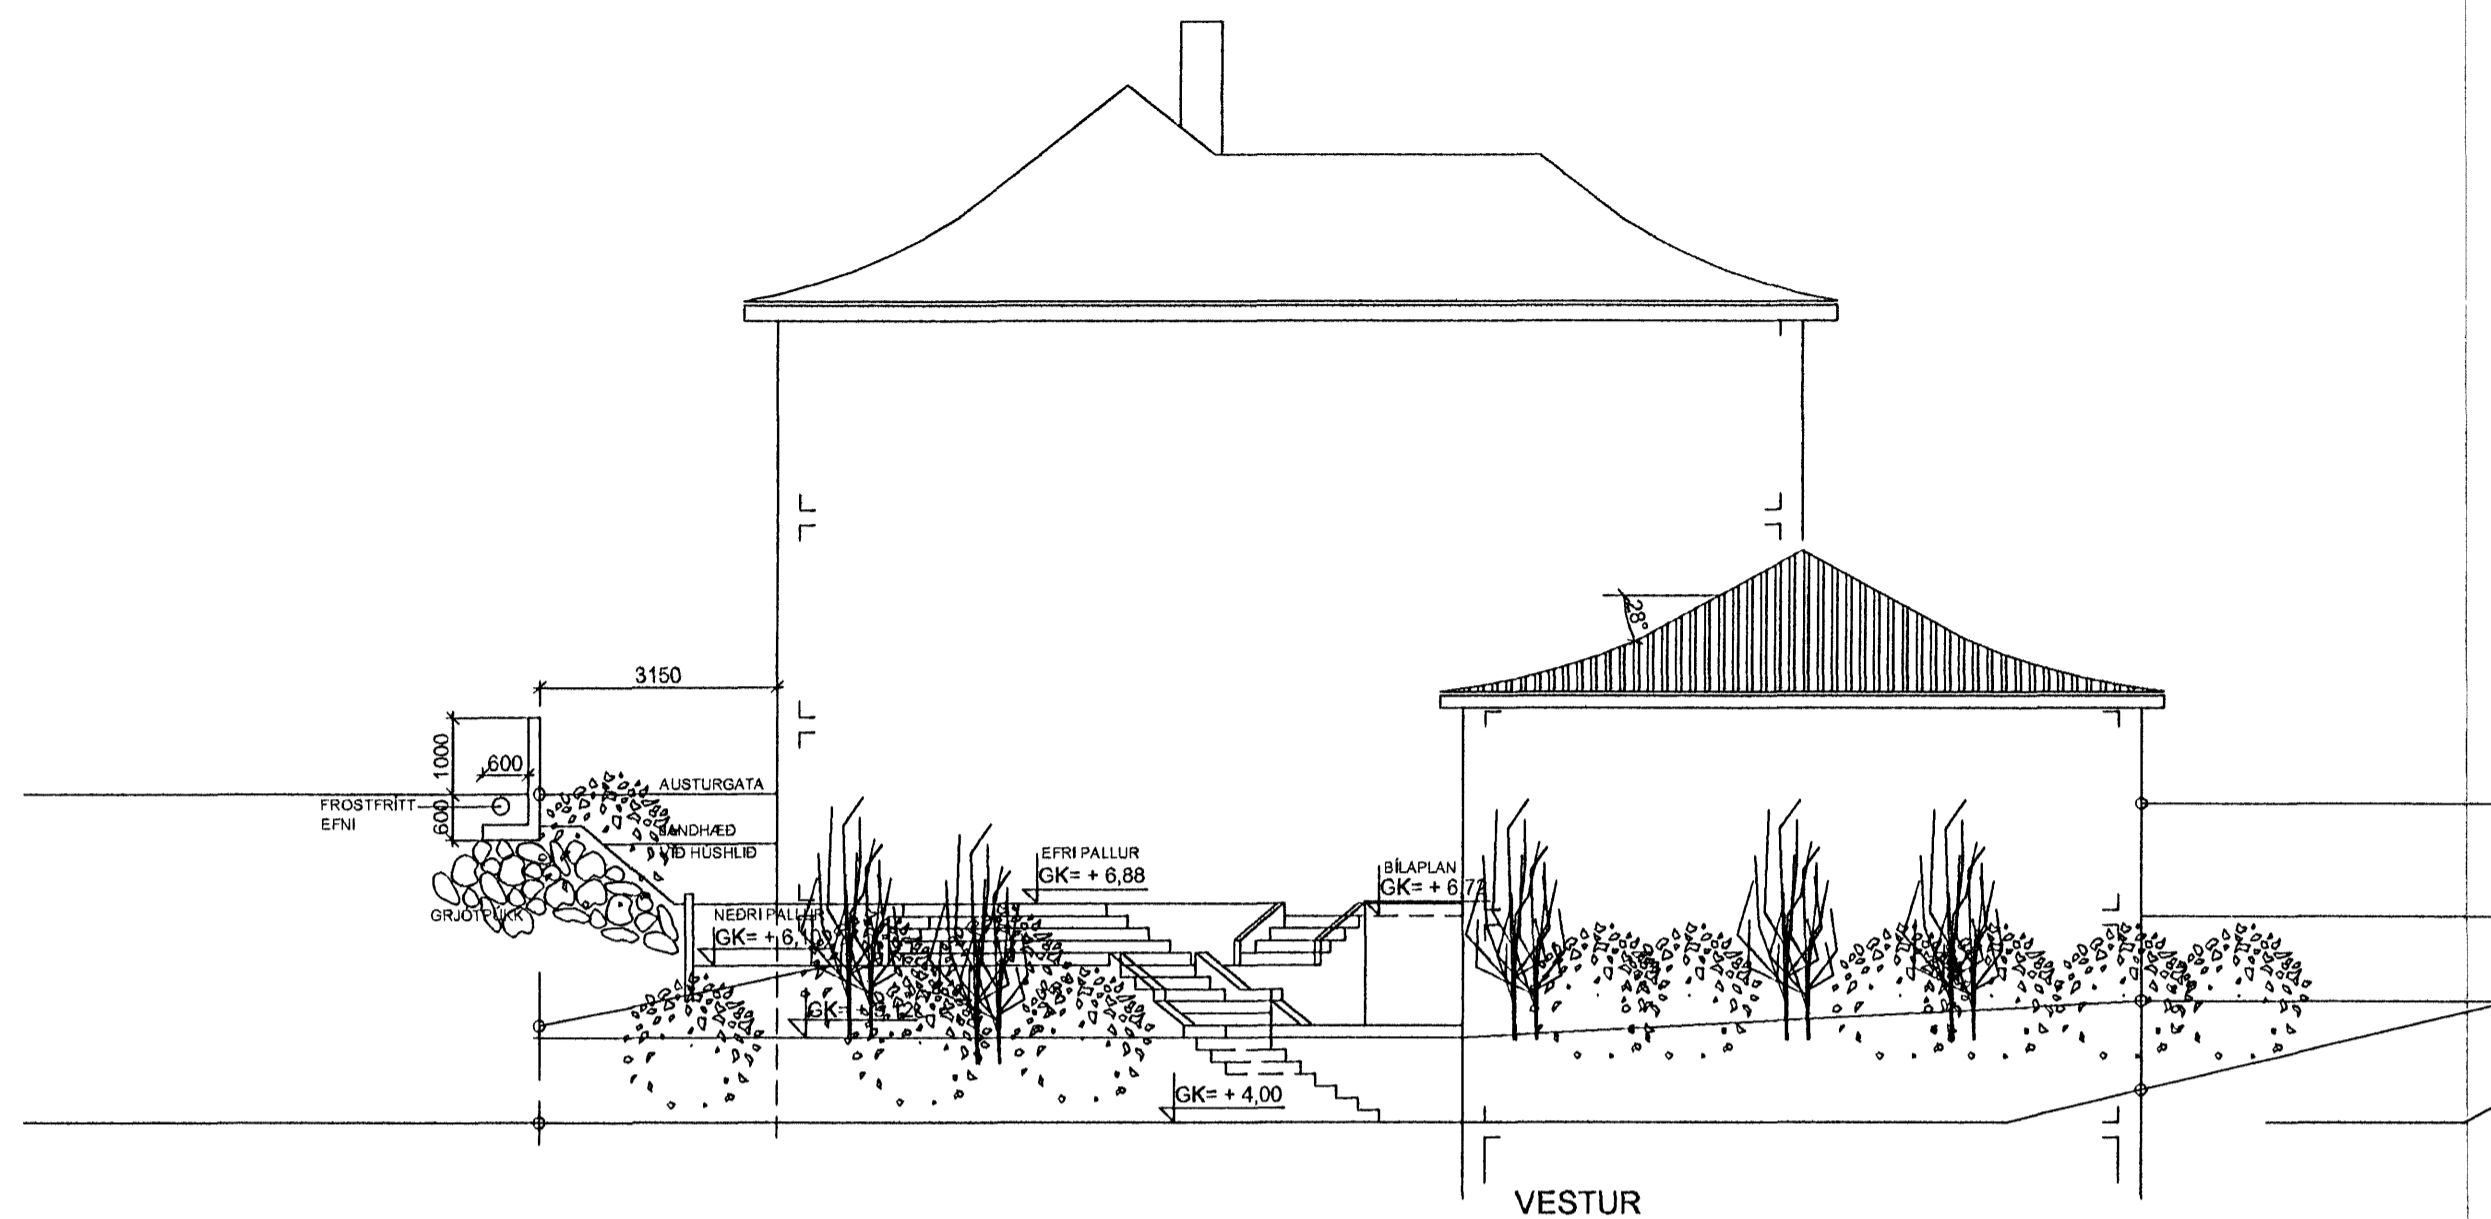

BR.12.06.2008: GLUGGAR Í KJALLARA FELDIR NIÐUR, LOFTLÓGA UPP Í ÞAKRÝMI, KJALLARAVE. BR. SKRÁNINGARTÖFLU BREYTT

Br: 02.04.2008, brúttöflatarmál leiðr. í byggingarlýsingu

Jón Sigurðsson
AUSTURGATA 42, HAFNARFIRÐI BLO4



ÞRÍÐJA HÆÐIN, ARKITEKTAR – SIGURÞÓR AÐALSTEINSSON FAI
BÍLAGEYMSLA
ÚTLIT, SNIÐ.

REYKJAVÍKURVEGI 68 HAFNARFIRÐI
SÍMI: 555 46 10 GSM 864 4168
KT:250144-3939
NETFANG: si@istandia.is

HANNAD: SA TEIKNAD: SA

DAGS: 15.08.2007

MKV: 1:100

VERKNR: