






Úr Gildi

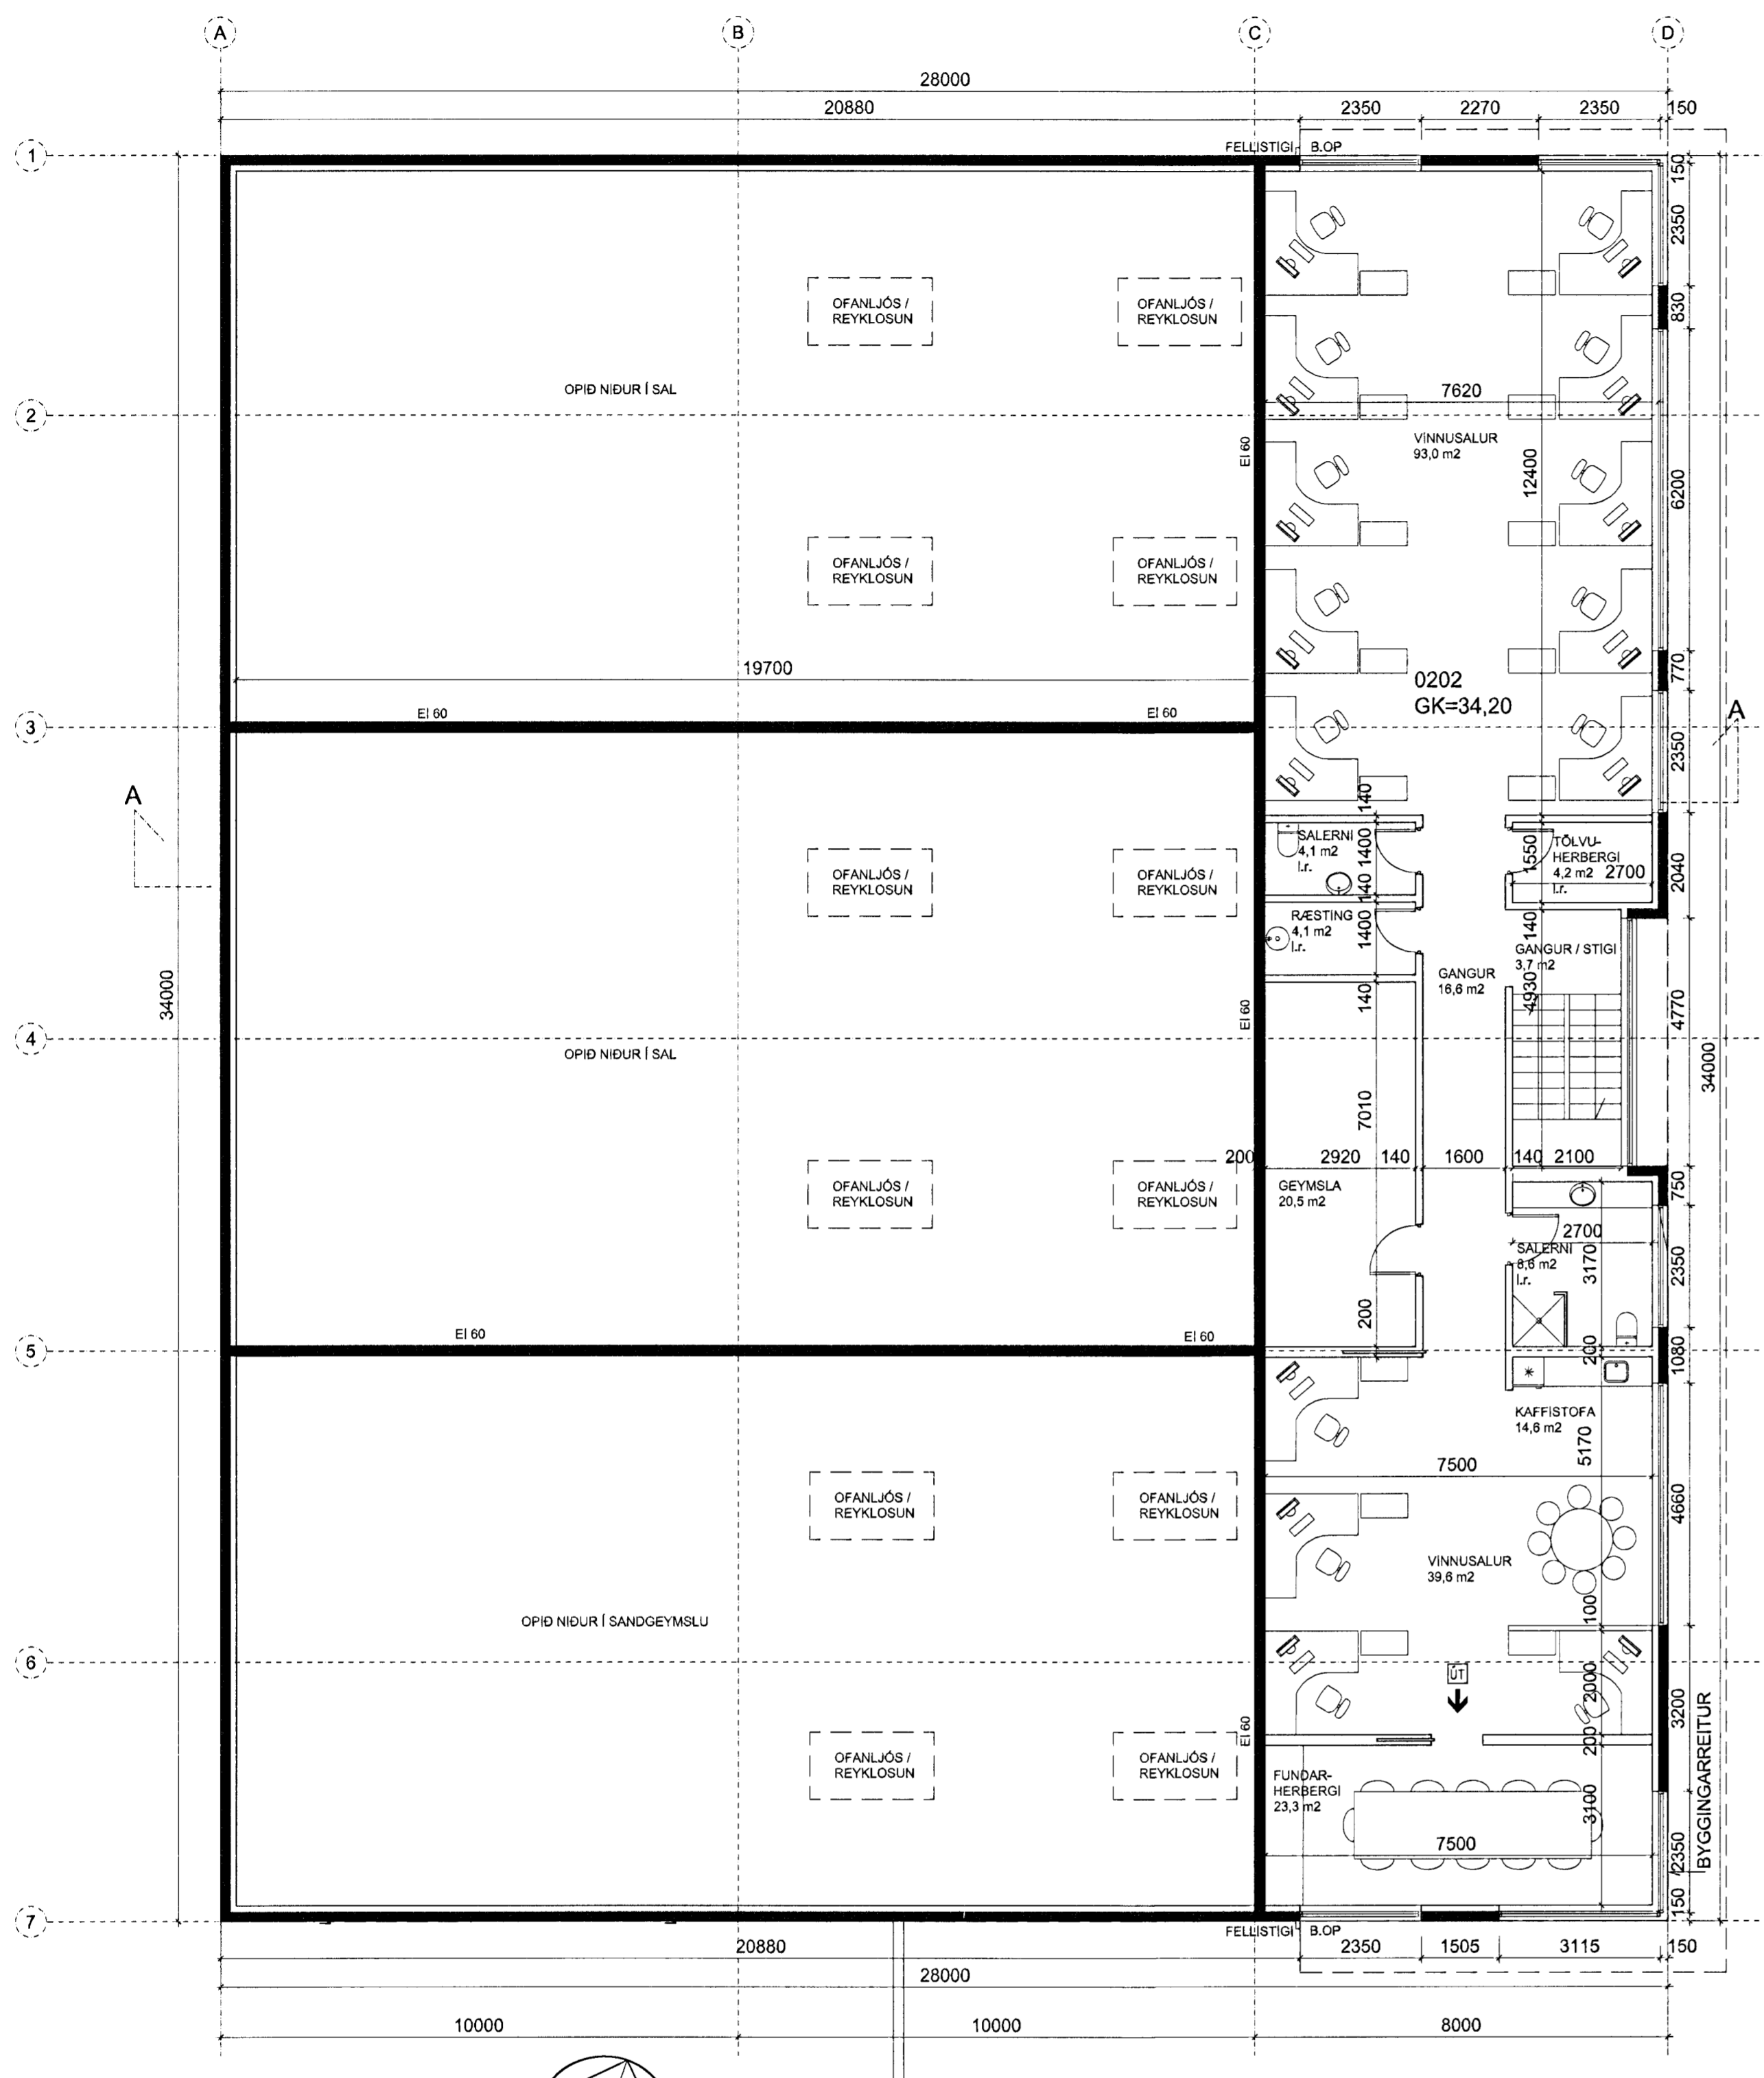

GRUNNMYND 2. HÆÐ 1/100

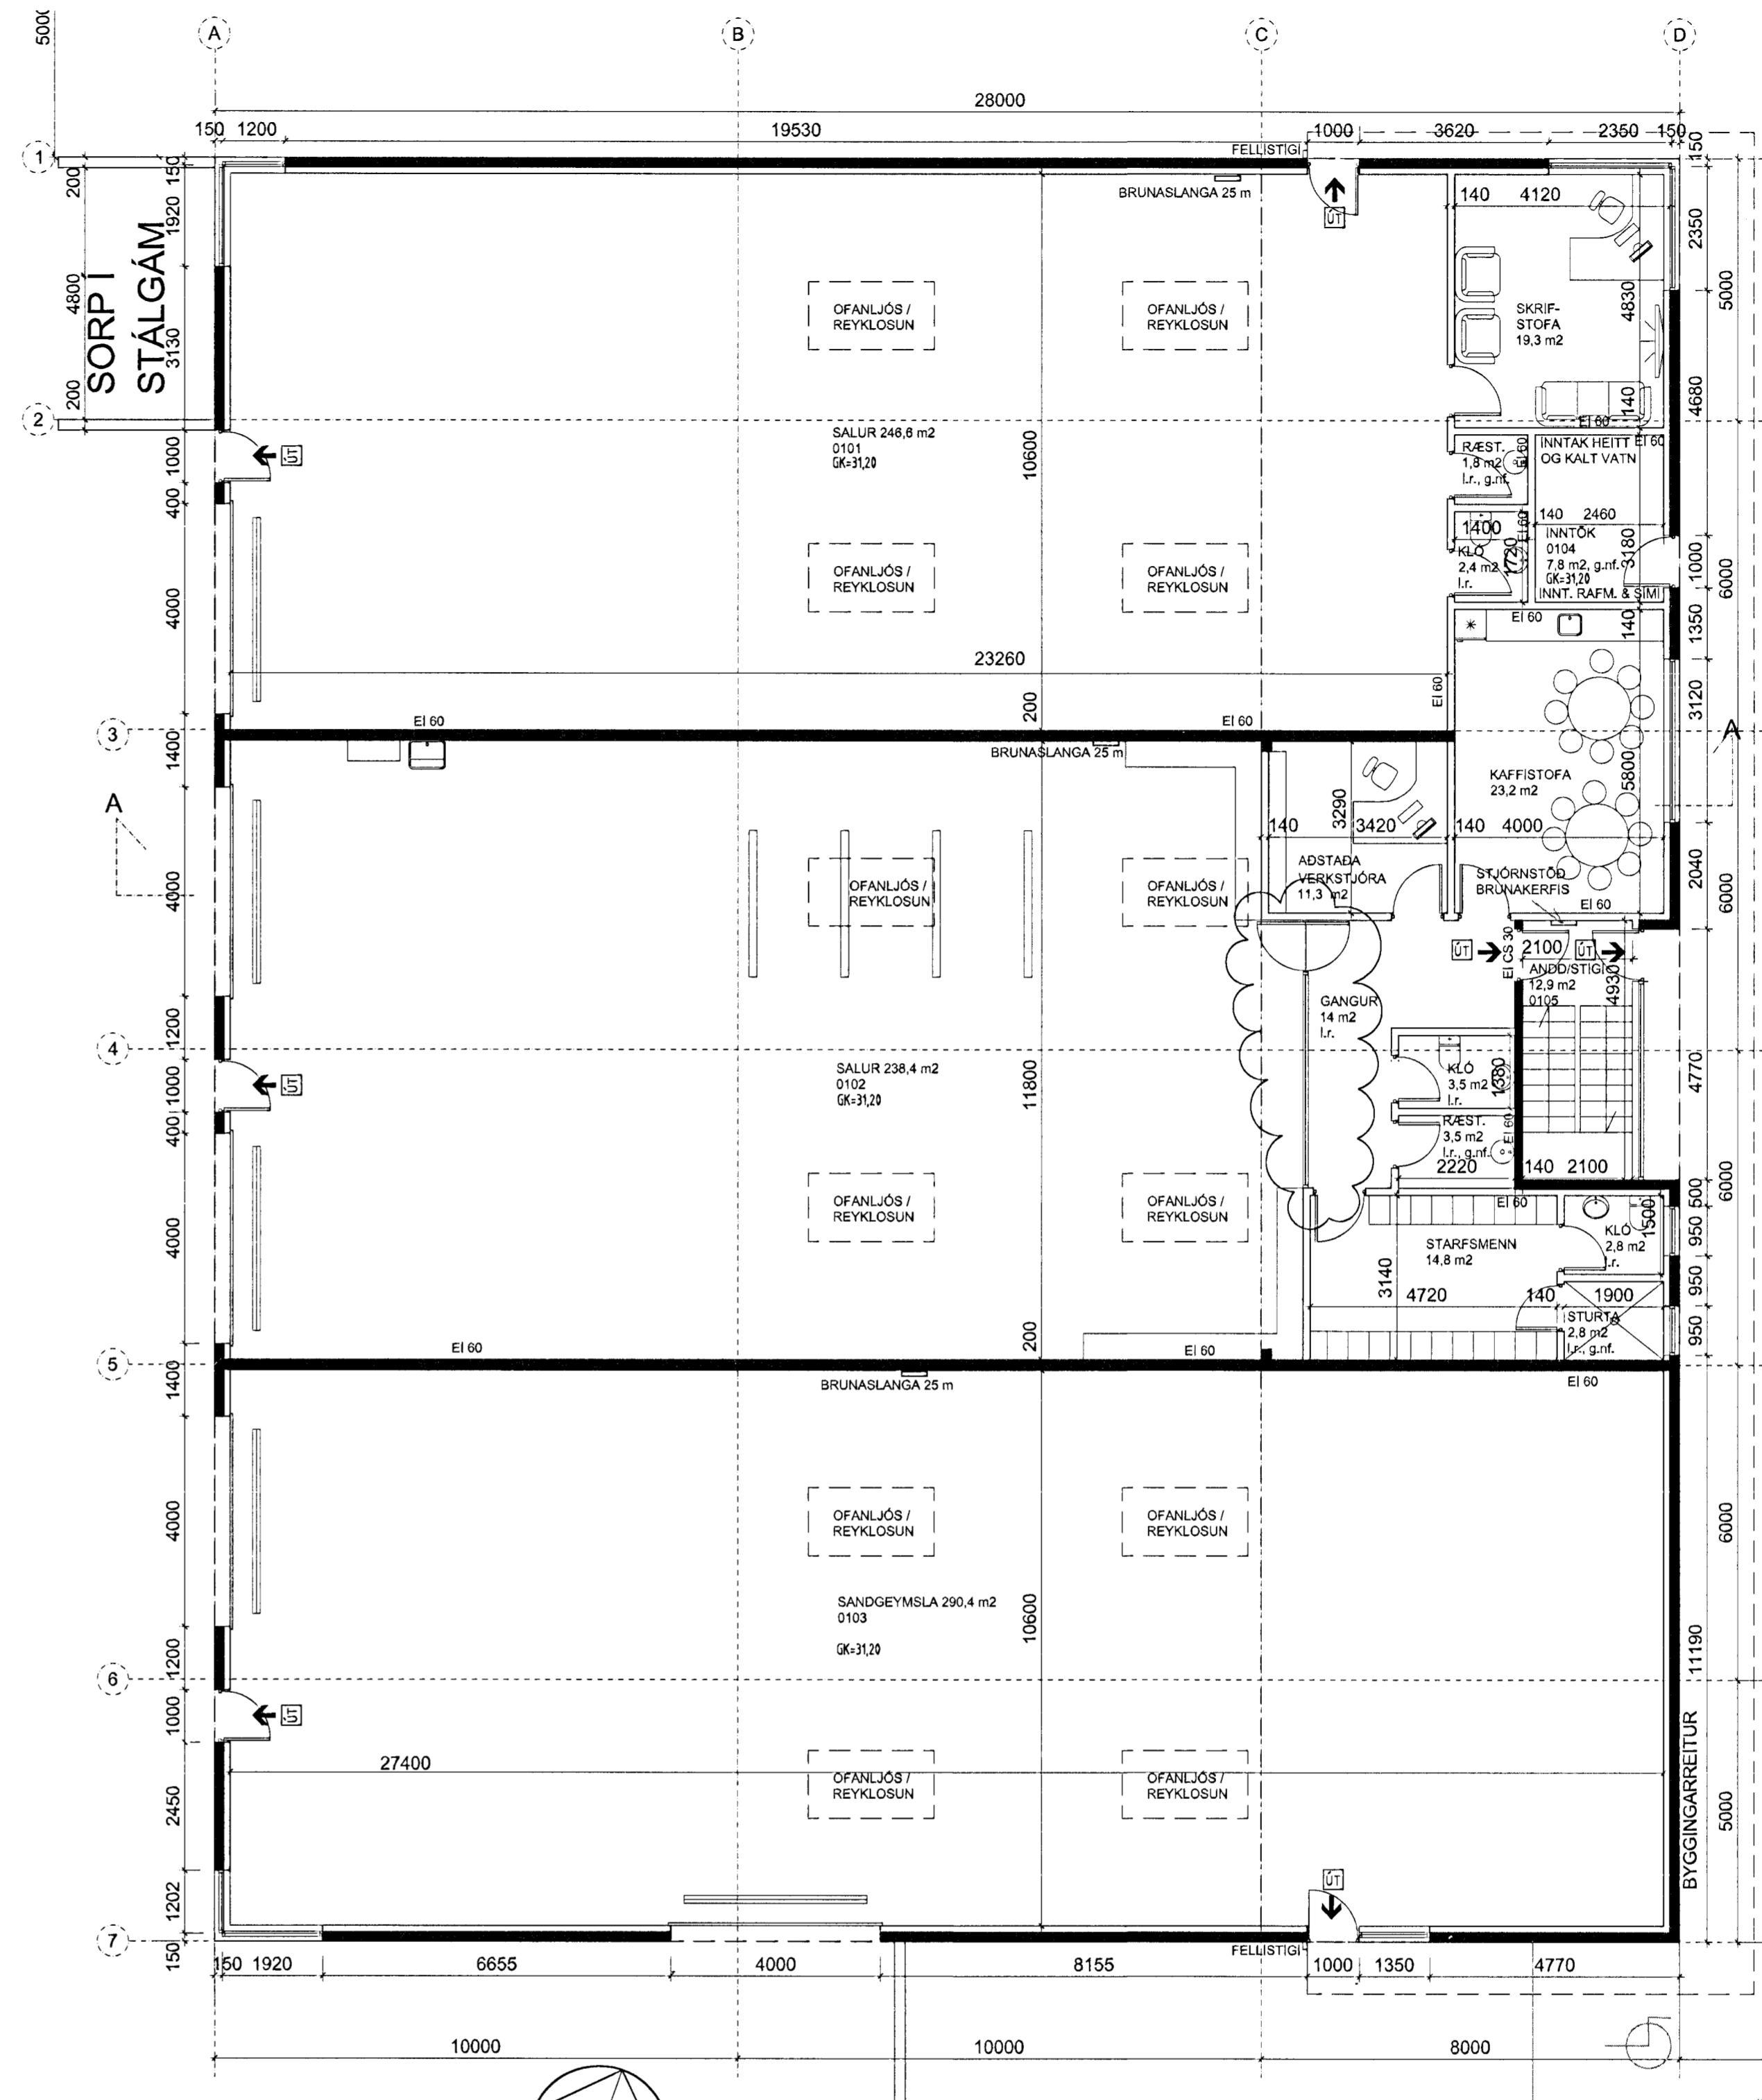

GRUNNMYND 1. HÆÐ 1/100

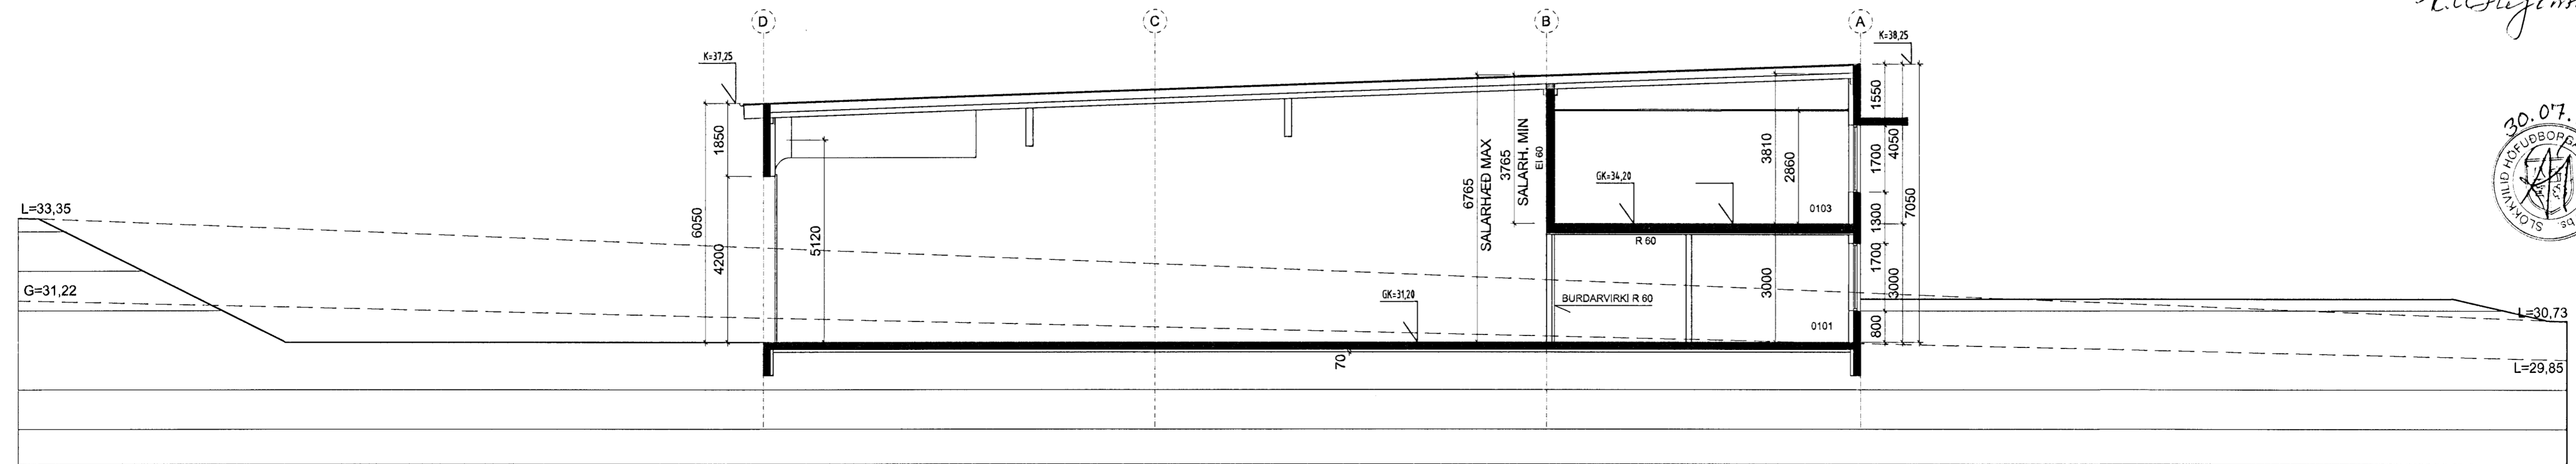

SNEIDING A-A, M: 1/100

BREYTINGAR		
NR.	DAGS.	BREYTING
01	20.01.08	Löð og Innréttingum 2. hæð breytt
02	20.06.08	Gluggum breytt
03	28.07.09	Glersklúr í sal

30.7.09
 HEILBRIGGISEFTIRLIT
 HAFNARFIJARDAR-
 OG KOPAVOGSSVEÐIS
 Garðabí 210 Garðabí
 K. Stefánsson

TEKTON
 HÖNNUN - SKIPULAG - RÁÐGJÖF

HÁTEIGSVEGUR 7 TEL: +354 561 1910
 105 REYKJAVÍK FAX: +354 561 1921
 ICELAND TEKTON@TEKTON.IS
 KT: 471293-2109 WWW.TEKTON.IS

HÁKUR HÁRDARSON ARKIT. FAI / FSSA KT: 221162-2269
 GUÐM. HUGI GUÐMUNDSSON KT: 211066-5129
 GUNLAUGUR JÓNÁSSON ARKIT. KT: 090462-2299
 ÞORLEIFUR EGGERTSSON ARKIT. KT: 040693-4849



SAMÞYKKT
 VERK ALEXANDER ÓLAFSSON EHF
 ÁLFHELLA 1

TEIKNING
 GRUNNMYND 1. OG 2. HÆÐ
 OG SNEIDING

KVARÐI
 1:100

DAGS. 31.10.2007
 TEIKNAD AF GJ, GRB

TEIKNING NR.

0102