




1
-
ÚTLIT 1:100
ÚTLIT NORÐUR

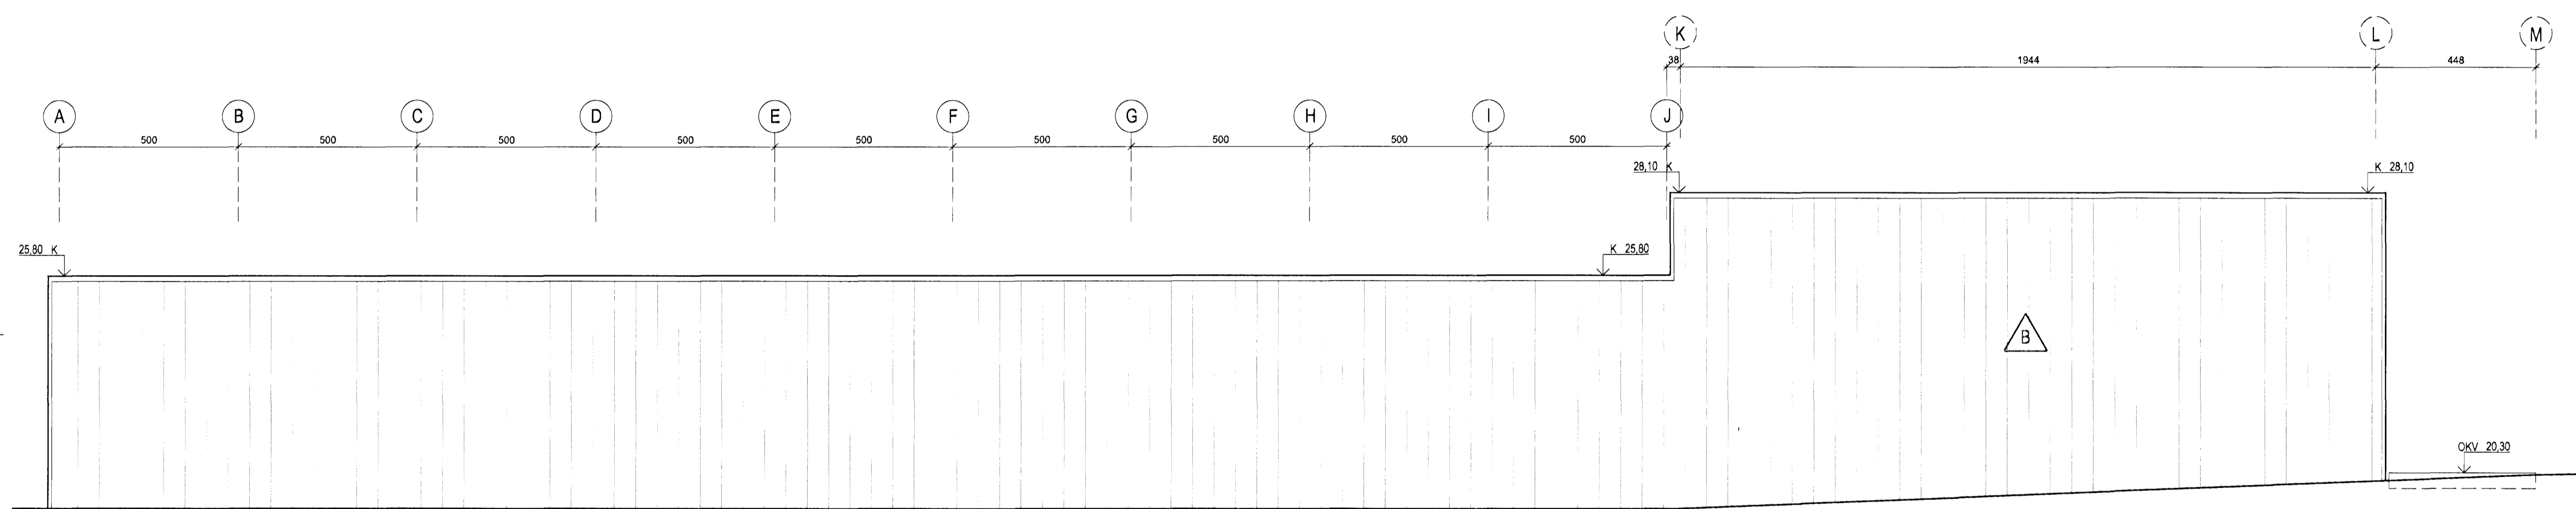

2
-
ÚTLIT 1:100
ÚTLIT SUÐUR

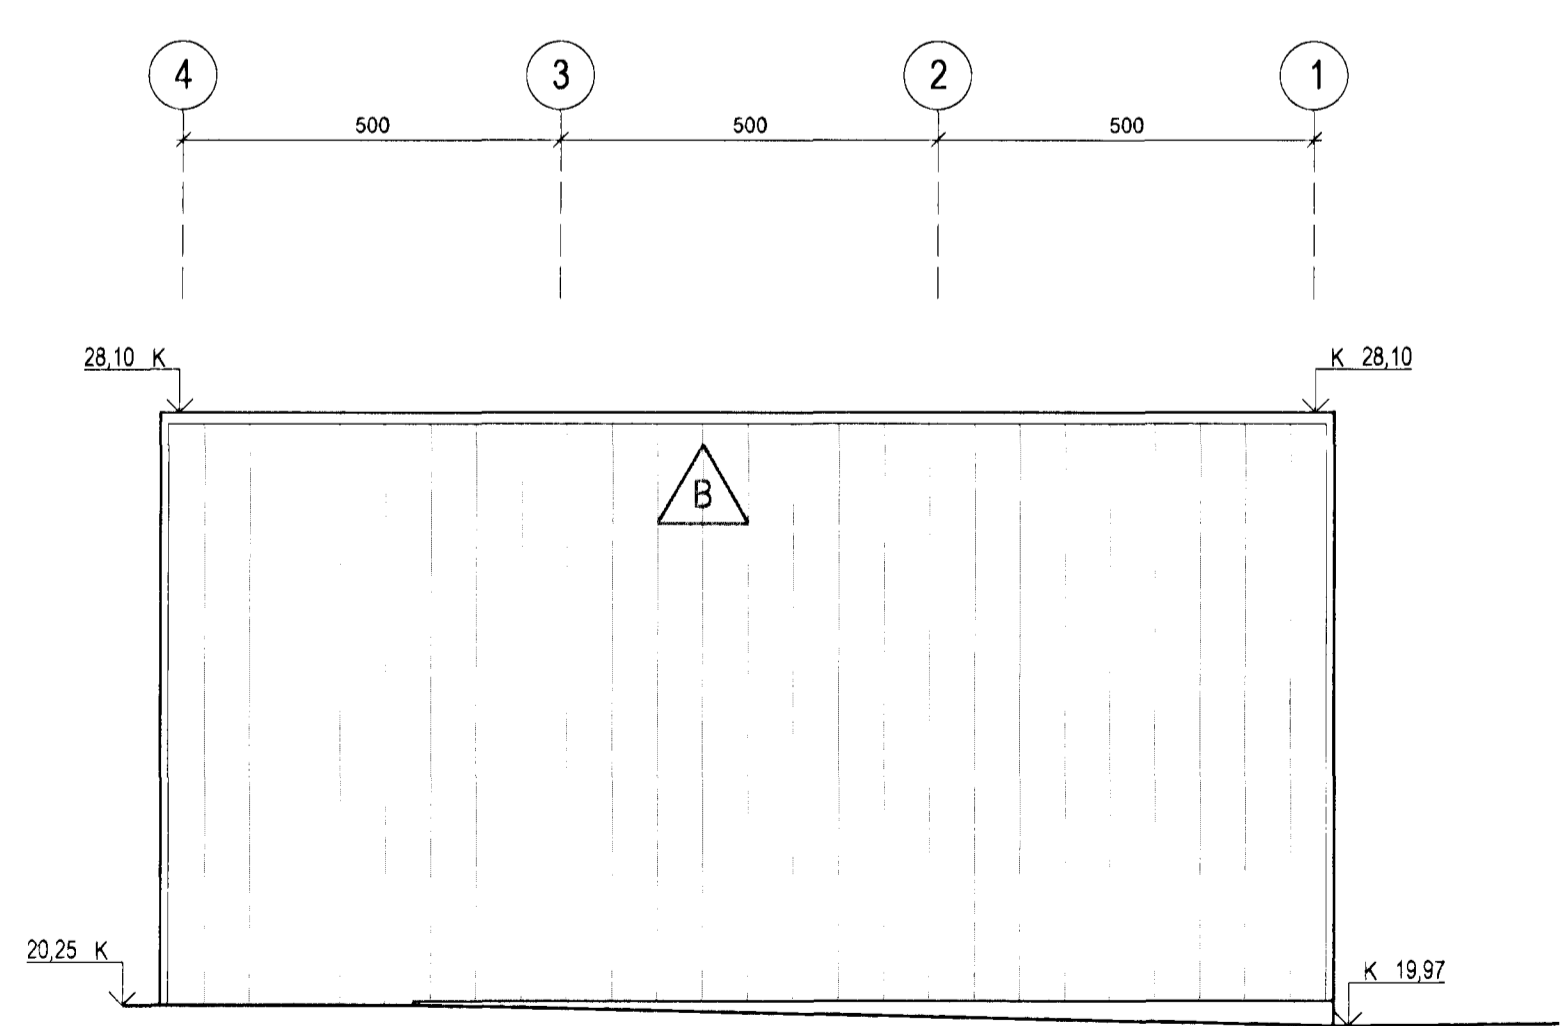

3
-
ÚTLIT 1:100
ÚTLIT AUSTUR

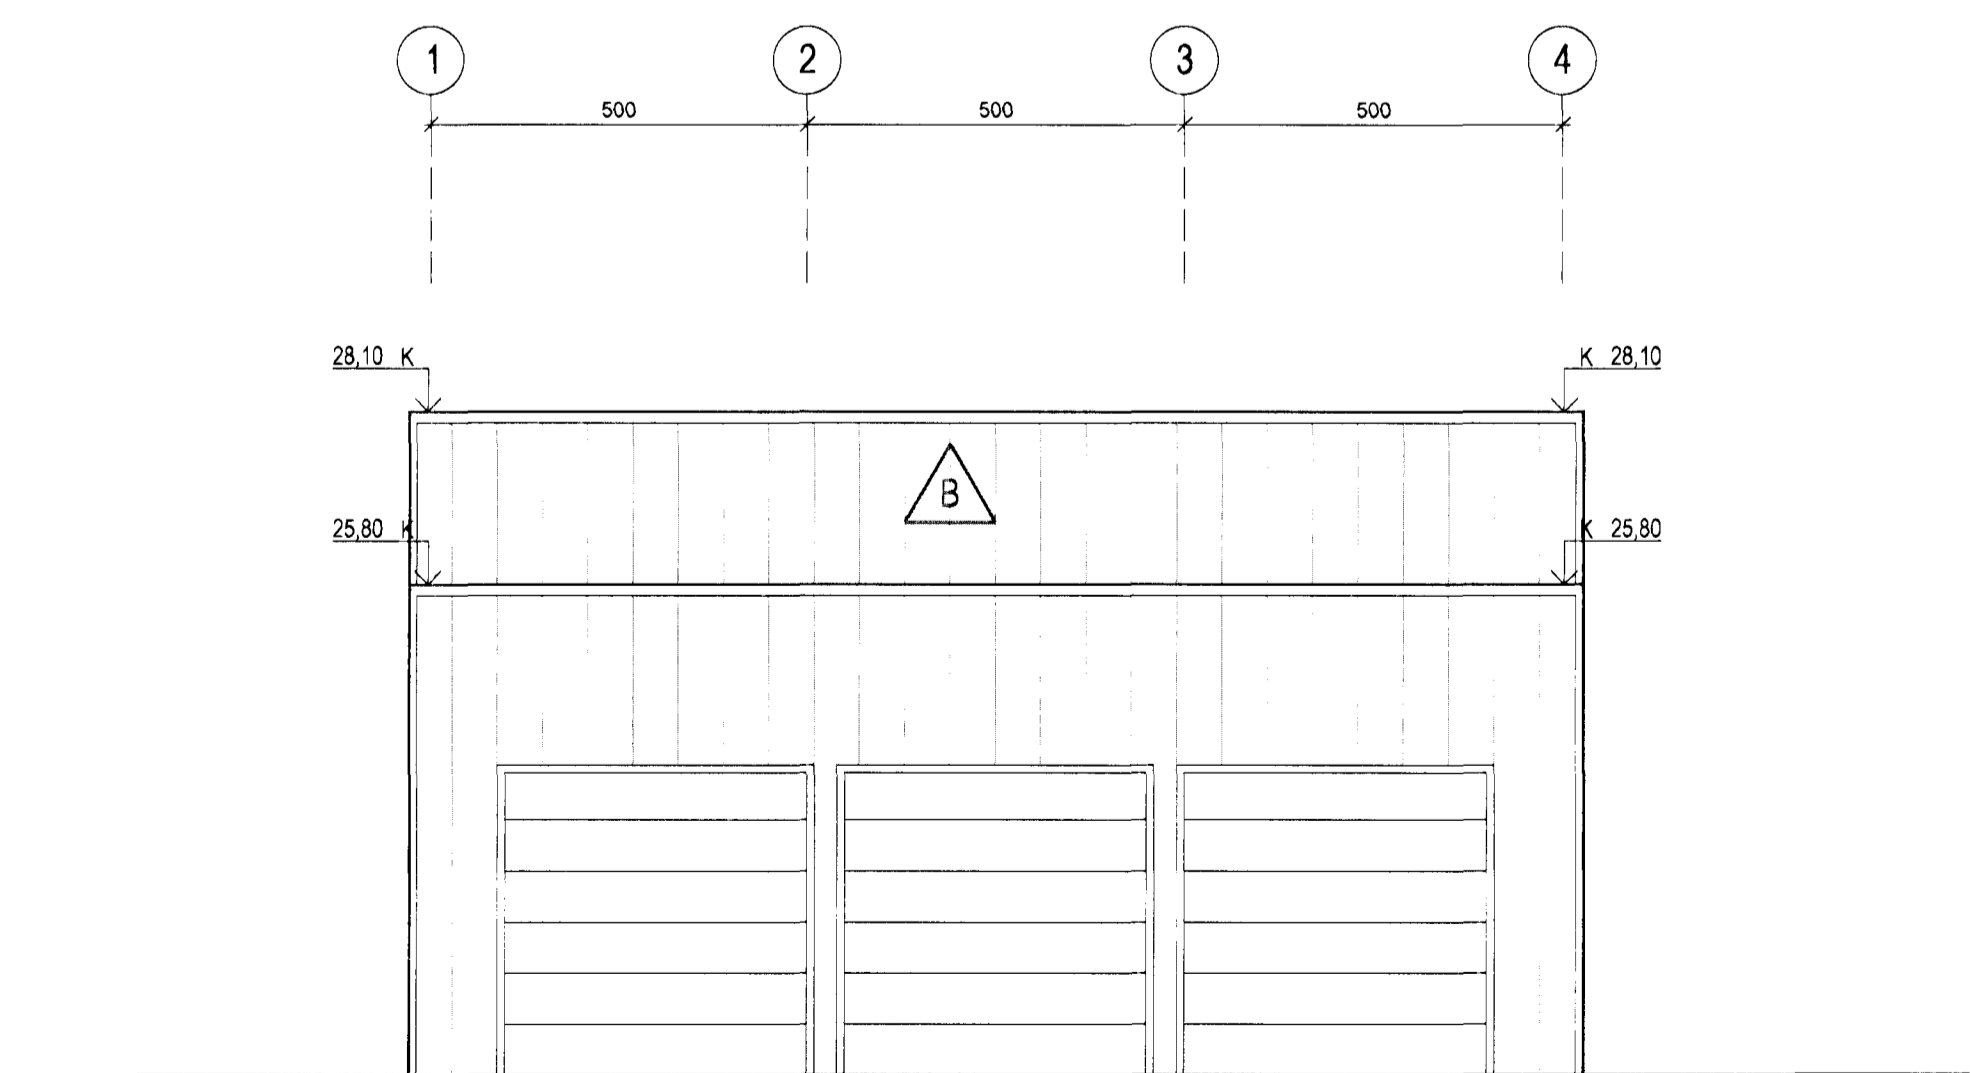

4
-
ÚTLIT 1:100
ÚTLIT VESTUR


Sambykkt þann
25 FEB 2009
Byggingafráttirinn / Hafnarfirði
F.h. Sigurður Steinar Jónsson

Artun aðalhönnuðar

Úr Gildi

B	ÓI	HMH	16.02.2008
A	ÓI	HMH	13.01.2008
Bætt við gluggum í vöruhúðir			
Neðrihluta klæðningar breytt úr látrétt í kórretta eins og ofri hluta			

ÚTGÁFA	TEKNAÐ	SAMBYKKT	Í DAG
BREYTINGAR			

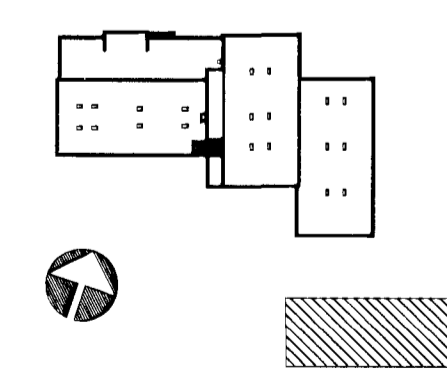

ASK Arkitektar
Geisgölu 9
101 Reykjavík
Sími 515 0300
Fax 515 0319
www.ask.is



Artun aðalhönnuðar:
Helgi Már Halldórsson arkitekt FAI, hl. 301258-7049

GJÁHELLA 4, HAFNARFIRÐI
HÉÐINN

HÉTTI TEKNINGAR
AÐALTEKNINGAR
GEYMSLA, LAGER, ÞVOTTUR
ÚTLIT

VERK NR.	NÚMÉR TEKNINGAR	ÚTGÁFA
06124	10-13	B

SKV. I A1	1:100
TEKNAÐ	HMH / ÓI
DAGS	01.02.2007