


Byggingatúki Hefnarjarðar
 21 SEP 2008

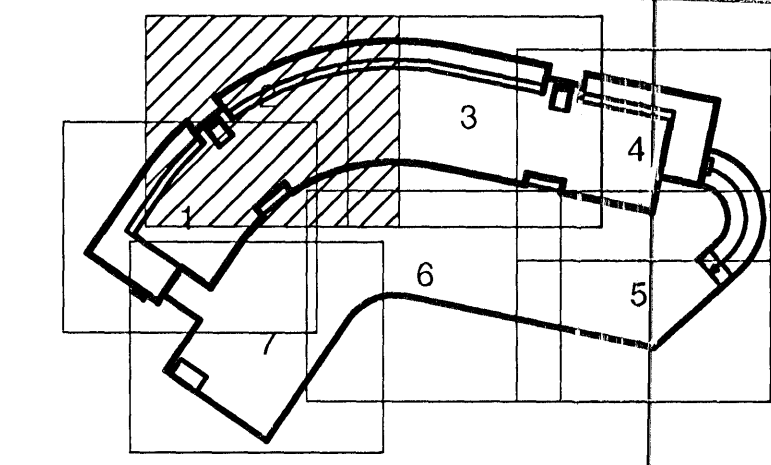

ALLAR ALMENNAR SKÝRINGAR SJÁ TEIKN. PÓD

D	15.09.06	NÝR GRUNNUR, LAGNIR FÉRÐAR	ÞJK	SÁS
C	08.11.2005	LAGNIR FÉRÐAR, BETT VÐ LÖGNUM	ÞJK	SÁS
B	02.11.2005	HREINLETISLAGNIR FÉRÐAR TIL OG BETT VÐ LÖGNUM	ÞJK	SÁS
A	17.02.2005	HREINLETISLAGNIR FÉRÐAR TIL OG BRUNASLÖNGUR FELÐAR INN I VEGG	JGR	SÁS
ÓTÖ.	DAGS.	BREYTING:	HANNAD	SAMP.

DALSHRAUN 1 HAFNARFIRÐI		GRUNNMYND 1.HÆÐ SVÆÐI 2. HREINLETISLAGNIR	
Aritun lögg. hönnuða: Sveinn Áki Sverrisson kt. 230855-5609		Teiknþ: Áp Máli: 1:50 Dags: 12.01.05	
VSB VERKFRÆÐISTOFA		Yfirf: SÁS Nr: 03841-P17 D	
BEIARHRAUNI 20*220 HAFNARFJÖRÐUR Héimlaði: www.vsb.is • Netfang: vsb@vsb.is Sími: 585-8600 Fax: 585-8610 Kt: 170798-2899		FRV	