


C: 25.07.2005
 B: Sjá breytingaský 08.11.2004
 A: BREYTINGAR: 4.hæb breytt DAGS:

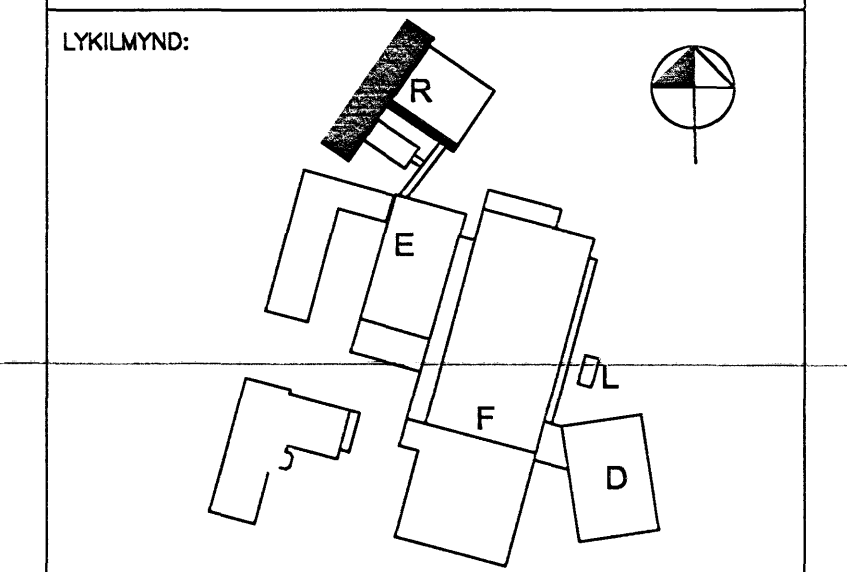

VERKKAUPLI:
actavis
 REYKJAVÍKURVEGUR 80,
 R-RANNSÓKNARHÖG

VERKTEIKNING
 ÞAKPLAN
 VERK: DAGS: 25.07.2005
 KVARDI: 1:50 TEIKNAD:
 SKRÁ: .DWG

28 JULÍ 2005

ÚTI INNI
ARKITEKTAR
 ÞINGHOLTSSTRETI 27 101 REYKJAVÍK
 SMAR 5527660 & 5627660 FAX 5527661
 NETFANG info@u.is
 VEFVANG <http://www.u.is>
 BALDUR Ó. SWANARSSON ARKITEKTAR FA

JÓN ÞÓR HJÓRVALDSSON ARKITEKTAR FA
 021256-7578
 TEIKNINGARNR: **A-R-250** BREYTING: