


Snið C-C. Málkvörðil 1: 100.

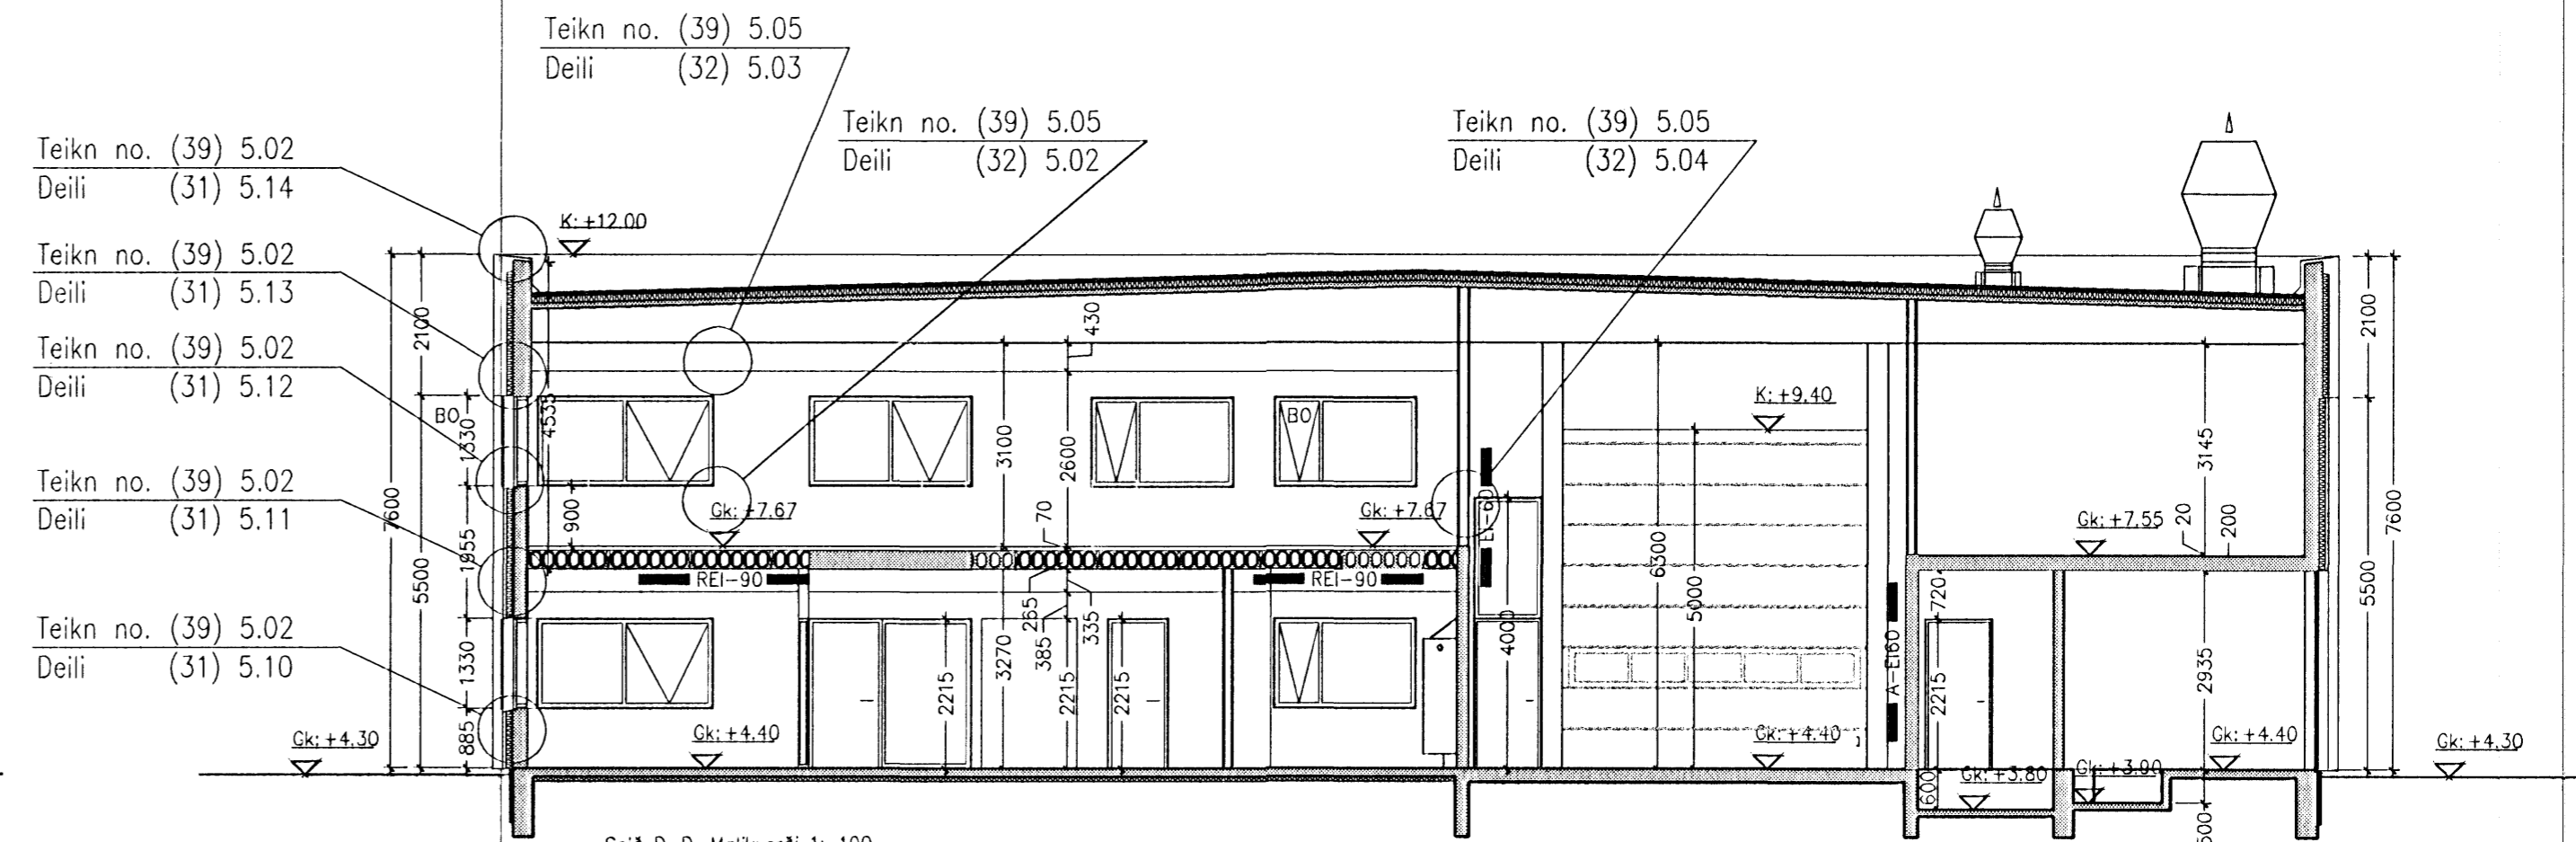

Snið D-D. Málkvörðil 1: 100.

Skýringar:  
Explanations:

**ARK ÍS** ehf  
arkitektar ráðgjafar

Aðalsteinn Snorrason arkitekt fali 161161-2769  
Egill Guðmundsson arkitekt fali 270152-6869  
Gísli Gíslason arkitekt fali 160657-4809  
Skólavörðustíg 11 101 Reykjavík  
sími 511 2060  
fax 511 2066  
netfang arkis@ark.is

A	Reyndartekning	08.06.05	hi
4	Glugga bætt inn á snið C-C	26.05.04	hk
3	Stiga breitt, steypt plata teknirými, hæð hús hekkud í kóta 12.00	27.02.04	hk
2	Málsetningar/rifjarþotur/ veggir þykktir austurhlíð	28.01.04	hk
1	Hæð húss lækkuð um 200mm / kótum breytt	04.12.03	hk
Breyt. Rev.	Breyting Revision	Dags. Date	Samp. Approved

Ív. teikningar nr. ISAL / Ref. drawing no. of ISAL

Samsætn. teikningar nr. ISAL / Assembly drawing no. of ISAL

This drawing is the property of the Alcan Iceland Ltd. and handed out for personal use only. It may neither be copied nor made available to others without permission of the Alcan Iceland Ltd. The receiver is liable for any misuse.

Fjöldi stúkkja	Hlutur	Alríðil	Efni	eo. stk	totali hæld	Althugaseindr
Number of pieces	Object	Item	Material	Weight (kg)	Dyngr	Remarks
IV III II I	Mhl.01 Víkurgata 7 / ál-og tækjageymsla					
	Skurðmynd C-C og D-D					
		ARKIS ehf				
		Teiknað / Drawn	Yfirfarið / Checked	OS	Sambýtt / Approved	OS
		ALCAN PRIMARY METAL EUROPE	ISAL	IS-222 Hálfarþorður	168533	A

12 JUL 2005  
JD

