


2005

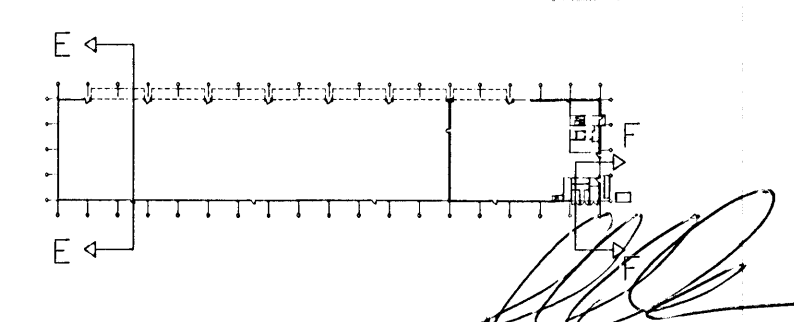

Skýringar:
Explanations:

ARK ÍS ehf
arkitektar ráðgjafar

Adalsteinn Snorason arkitekt fái 161161-2769
Egill Guðmundsson arkitekt fái 270152-6869
Gísli Gíslason arkitekt fái 160657-4809

Skólavörðustíg 11 101 Reykjavík
sími 511 2060
fax 511 2066
netfang arkis@ark.is

Breyt. Rev.	Breyting Revision	Dags. Date	Somp. Approved	Nok. heiml. Released
A	Reyndartekning	08.06.05	hi	
3	Steypt plata teknirými, hæð hús hækkuð í kóta 12.00	27.02.04	hk	
2	Málsetningar/ máljúlfinur feldar út	28.01.04	hk	
1	Hæð húss lækkuð um 200mm / kótum breytt	09.12.03	hk	

Tilvitningur nr. ISAL
Ref. drawing no. of ISAL

Samsætningartekning nr. ISAL
Assembly drawing no. of ISAL

Fjöldi stúka Number of pieces	Titillur Object	Alnúmer Item	Efni Material	Þyngd Weight	Stærð Format	Mál. Scale	Althugasemdir Remarks
IV III II I	Mhl.01 Víkurgata 7 / ál-og tækjageymsla Skurðmynd E-E og F-F				A1	1: 100	
							Kostn.nr. / Ócho.-Eq.no. 7510 12094
							AKS no. US33
							Teknir. veita / Drawn of suppl. (99)3.08 A
							Sambýkt / Approved OS
							Drögn. af ISAL / Teknir. ISAL 168534 A

Teiknað / Drawn

Yfirfarið og skráð / Checked and filed

Núttun heimil / Released