


GRUNNMYND LÓÐAR
1:100

Format A1 (841x594 mm) is 20 mm outside of this frame

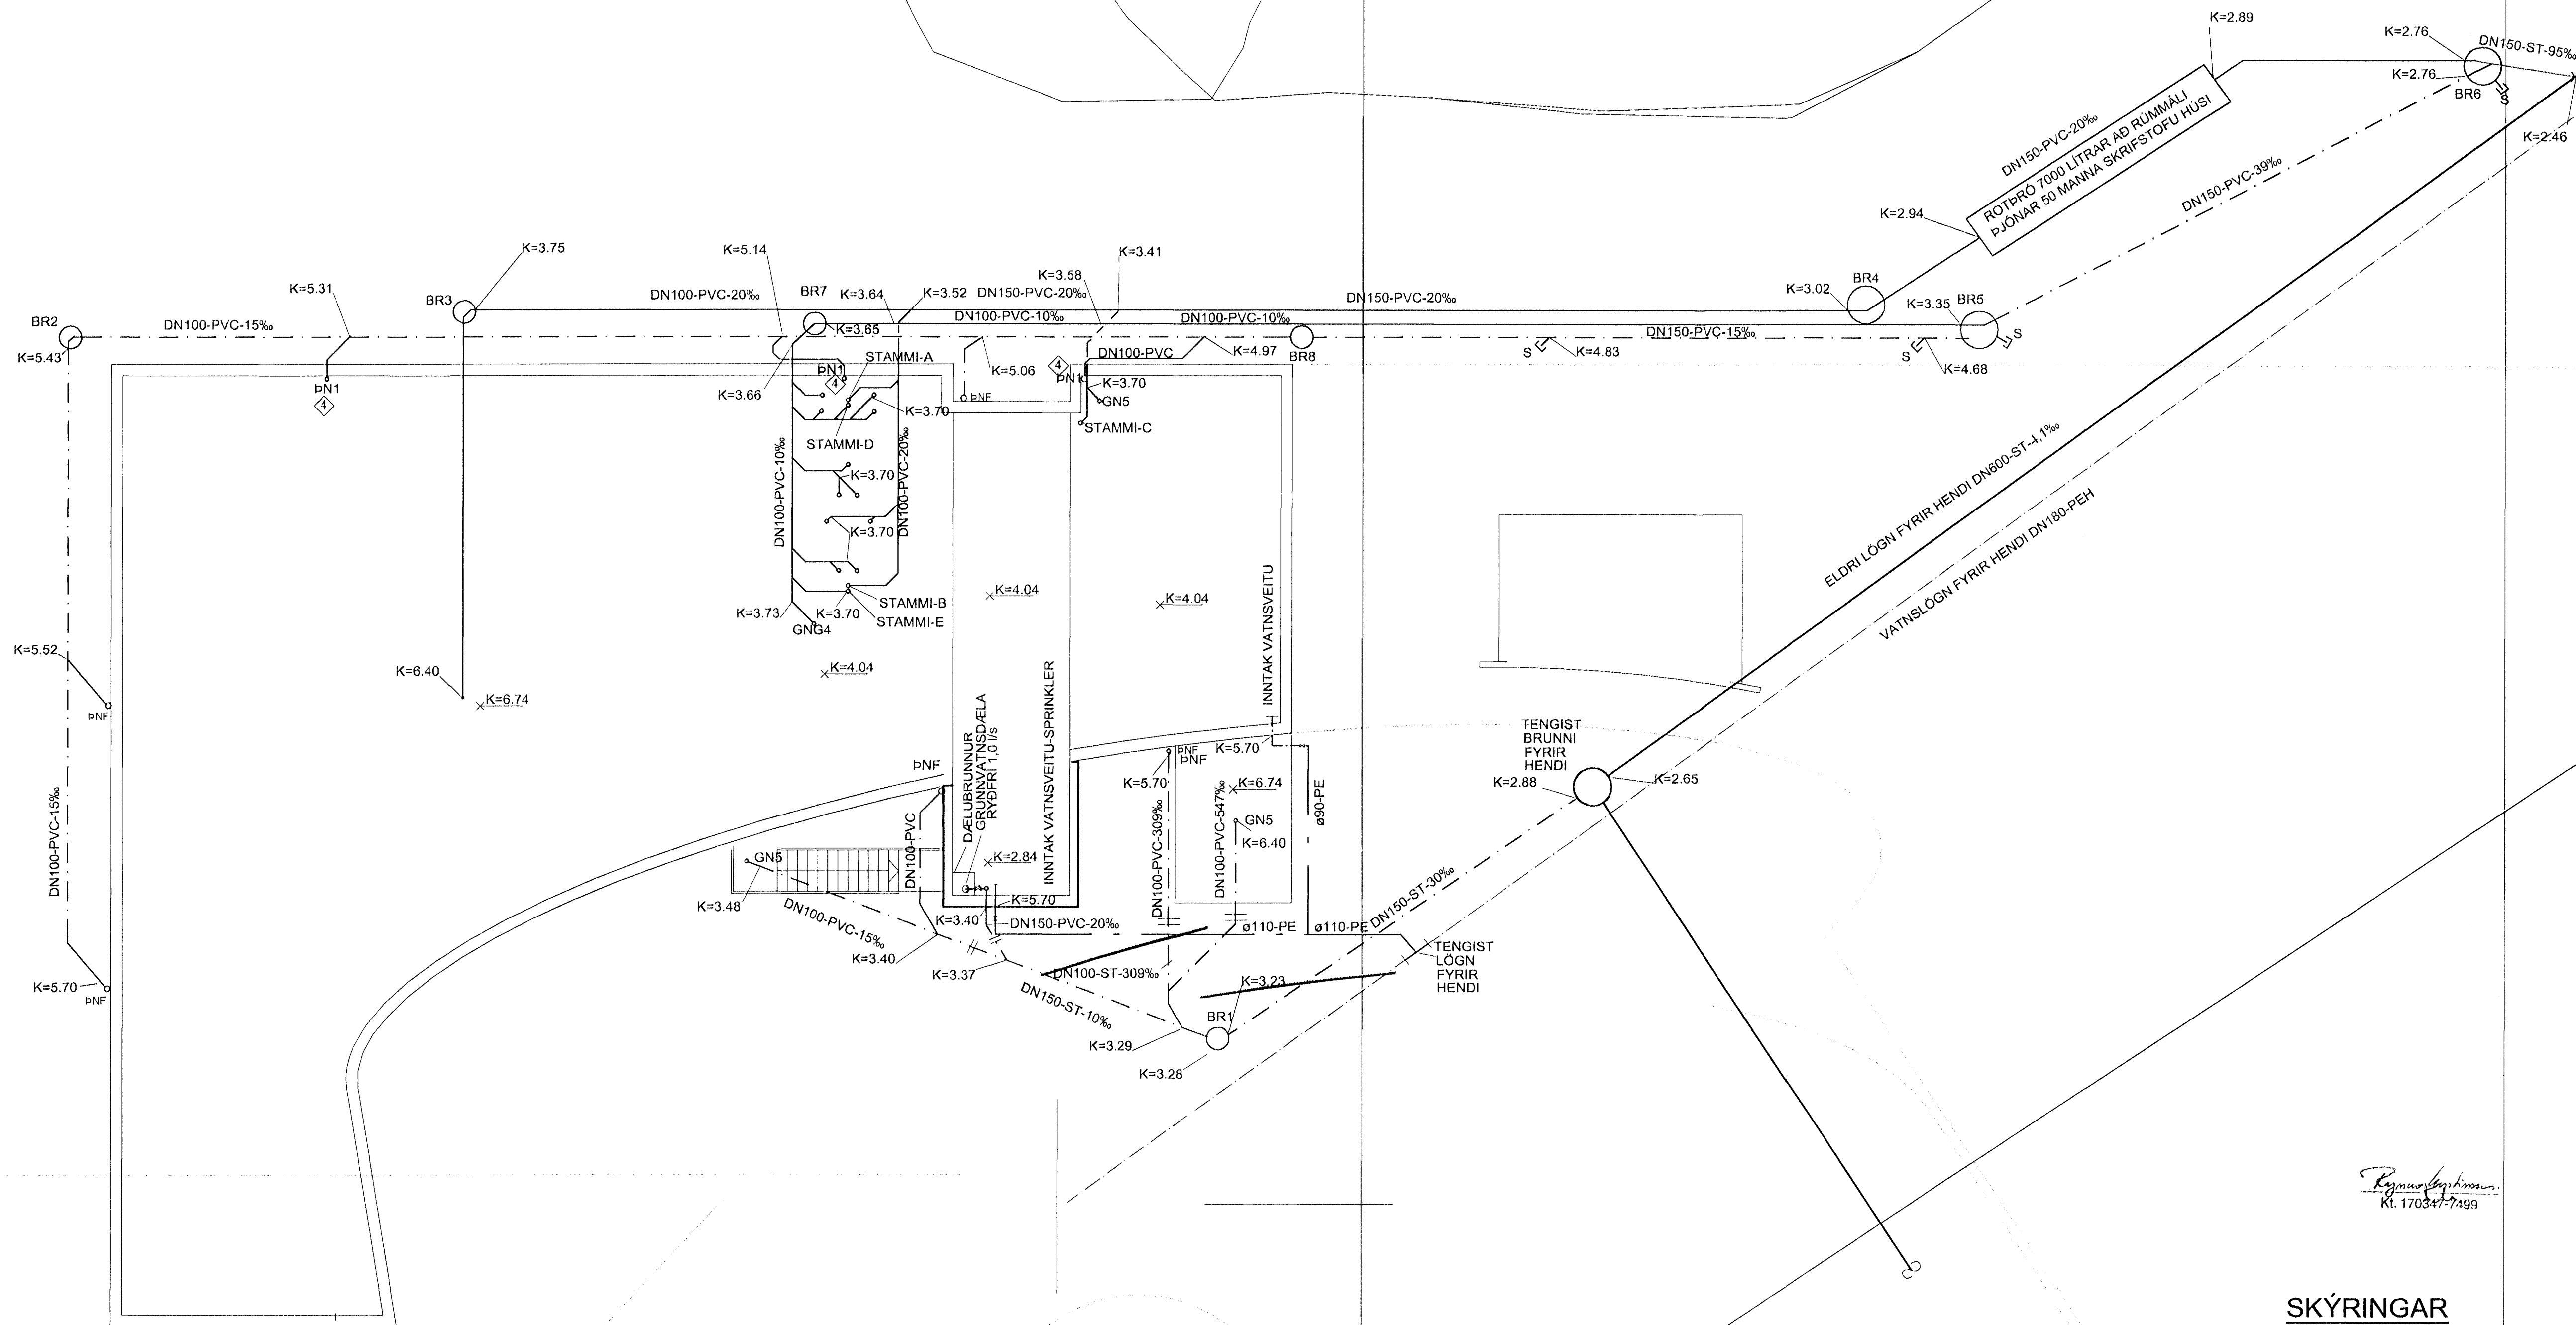

SKÝRINGAR

FRÁRENSLI
REGNVATN
NEYSLUVATN
S = LOKABUR STÚTUR

Byggingafræðingur
Alþróttarinn
01 JUNI 2015
JL

Skýringar:
Explanations:

Þingl. númer	Skýringar	Dagur	Stað	Stað	Stað
5	EFTIR FRAMKVEMD	28.09.04	ÓS.		
4	ÞAKNIDURFÖLL ÞN1 KOMA INNANHÖSS	31.03.04	RK.		
3	BRUNNUR 1. FÆRDUR TIL ÁSAMT LÖGNUM	28.01.04	ÓS.		
2	LACNIR FÆRDAR	17.10.03	ÓS.		
1	VINNUTEIKNING	09.09.03	RK.		

This drawing is the property of the Alcan Iceland Ltd. and handed out for personal use only. It may neither be copied nor made available to others without permission of the Alcan Iceland Ltd. The receiver is liable for any misuse.

Handwritten signature



Fjöldi stúkkja	Hlutur	Altrétt	Efni	sg. sk.	totalt heild	Athugasemdir
IV III II I	SKRIFSTOFUHÓUS ALCAN	Mbl. 94			1:100	
	GRUNNMYND LÓÐAR				4110	01199
	FRÁRENSLISLAGNIR				UM10	
	VGK CONSULTING ENGINEERS LTD.				9K-62	5
	ALCAN PRIMARY METAL EUROPE				168803	5