
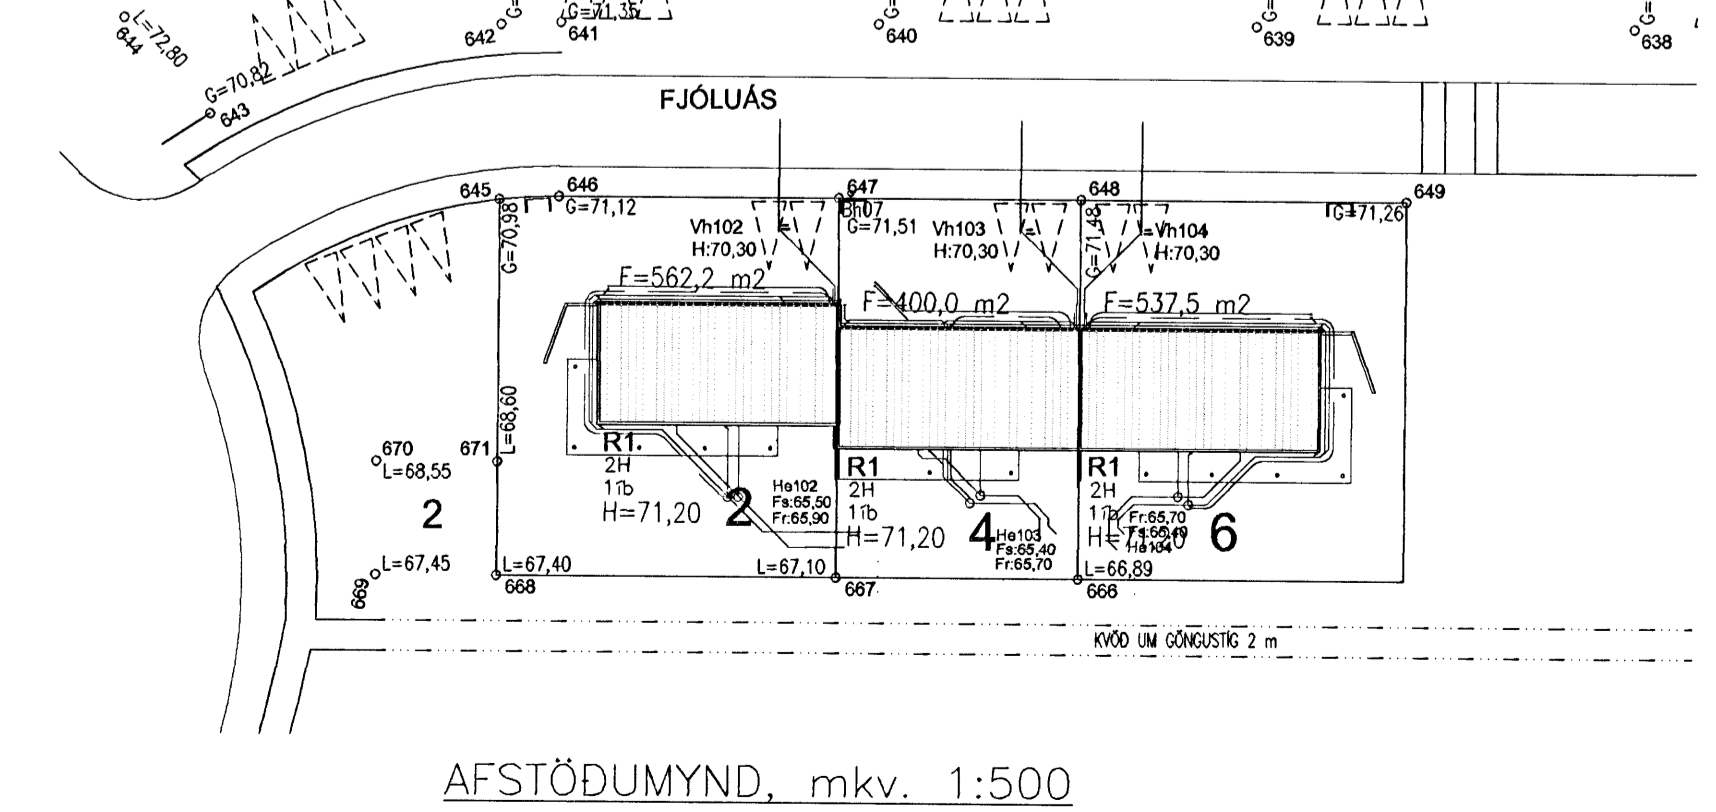


ÁRITUN ADALHÖNNUDAR
TEIKNING YFIRFARIN OG SAMÞYKKT:

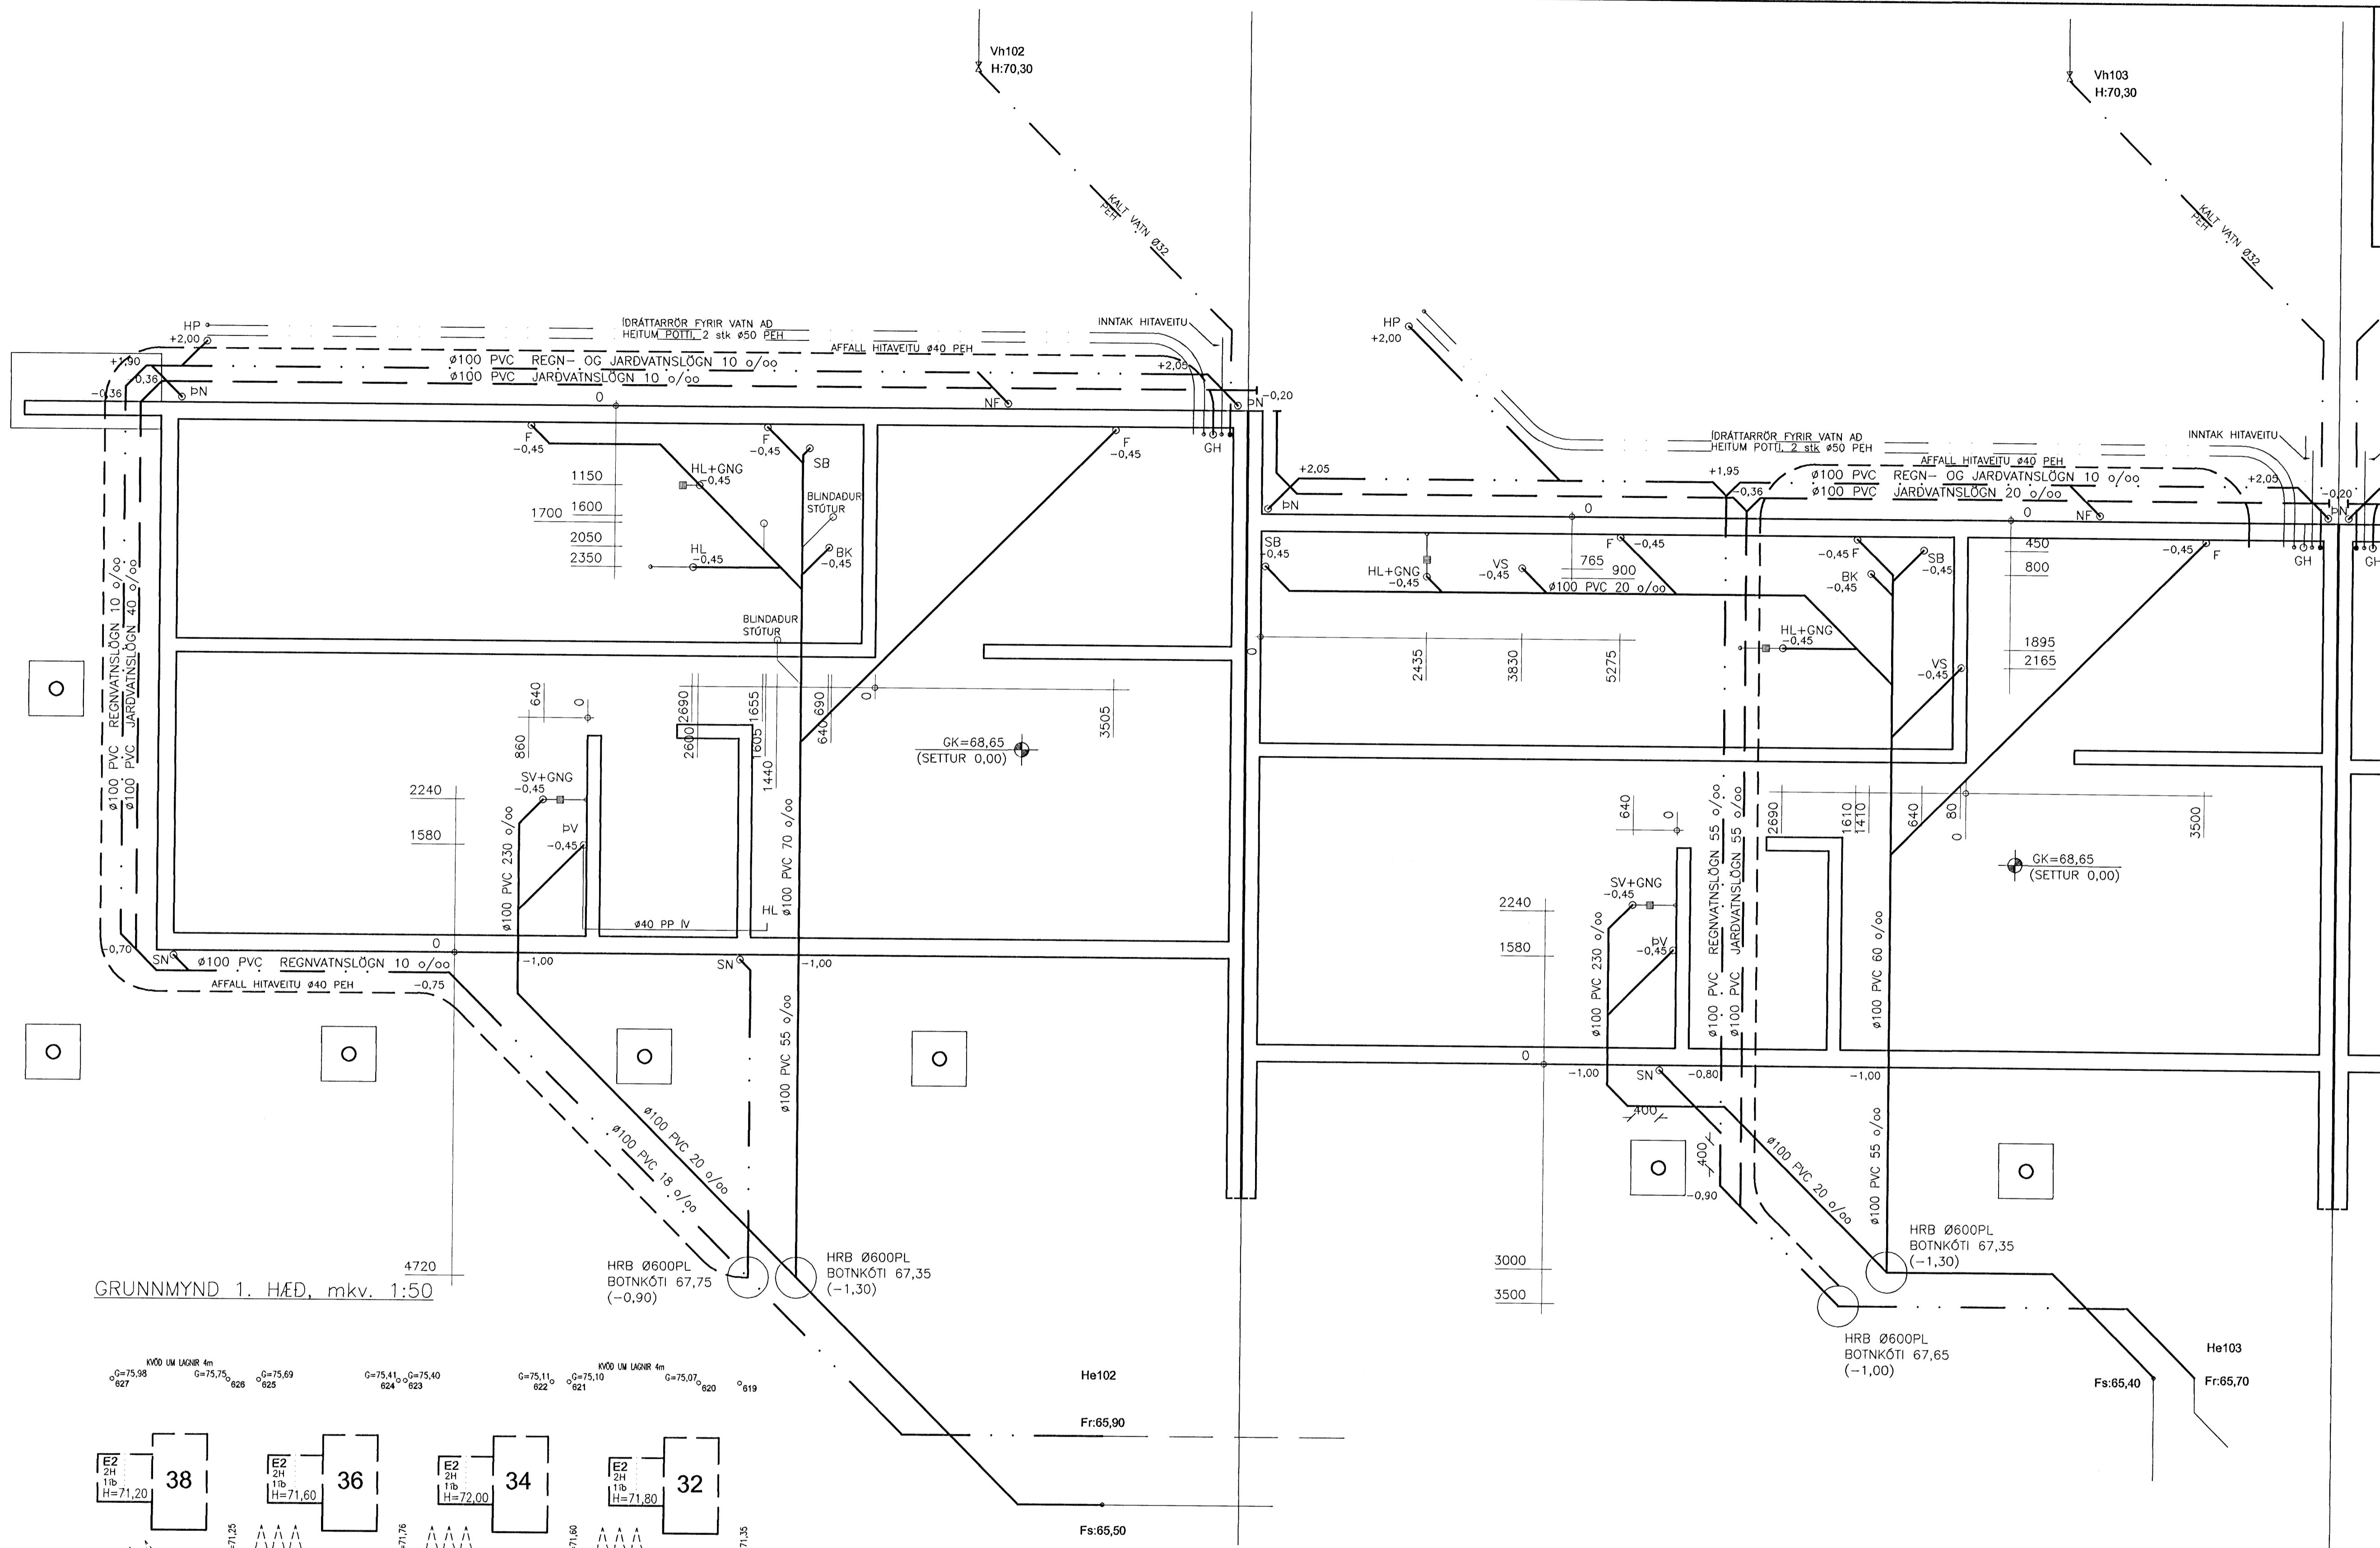

FRÁVEITULAGNIR:
 SKÓLPLAGNIR INNAHÚSS ERU PP-PLAST, EN PVC/PE-PLAST OGIEDA STEINN Í JARÐVEGI
 • NAFNMÁL LAGNA ERU GEFIN Á GRUNNMYND
 • LÁGMARKSHALLI AÐGENGILEGRA SKÓLPLAGNA ER 10 ‰, EN LAGNA Í JARÐVEGI 20 ‰
 • SAMSKYEYTI SKAL ÞÉTTA MEÐ ÞAR TIL GERÐUM GÚMMÍHRINGJUM, LAGNIR Í JARÐVEGI SKAL LEGGJA OFAN Á 150mm ÞJAPPAD SANDLAG Þ.A. RÖR HVÍLI Á BELGNUM EN EKKI MUFFUM. FYLLA SKAL MEÐFRAM OG YFIR LAGNIR MEÐ MINNST 150mm SANDLAGI.
 LAGMARKSJARÐVEGSHULA Á FRÁVEITULÖGNUM ER 0,7m.
 • SKÓLPLAGNIR SKAL PRÓFA ÞANNIG AÐ FALLPIPU OG GREINISTÚTUM ER LOKAD OG EINSTAKIR STOFNAR Fylltir með vatni. AÐGÆTA SKAL HVORT SMIT SÉ Á SAMSKYEYTM.
 EF EKKERT SMIT FINNST EFTIR 12kist SKODAST LÖGNIN ÞÉTT
 • REGNVATNSLAGNIR ERU PVC-PLAST OG LÁGMARKSHALLI ER 10 ‰.
 EFNÍ OG FRÁGANGUR SKAL UPPFYLLA ÍSLENSKAN STAÐAL ÍST 88:2003 OG RB-TÆKNIBLAD RB (12). 401.2.

TÁKN:
 — SKÓLPLÖGN
 — REGN- OG JARÐVATNSLÖGN
 — JARÐVATNSLÖGN

TÆKI:
 EV ELDHÚSVASKUR
 UV UPPÞVOTTAVÉL
 ÞV ÞVOTTAVÉL
 HL HANDLAUG
 SV SKOLVASKUR
 VS VATNSSALERNI
 SB STEYPIBÁÐ
 BK BAKKER
 GNG GEGNUMSTREYMISNIÐURFALL
 GN GÓLFNIÐURFALL
 HRB HREINSIBRUNNUR
 ÞN ÞAKNIÐURFALL
 SN SVANLÁNIÐURFALL
 NF NIÐURFALL
 F FALLPIPA
 HP HEITUR POTTUR
 LR LOFRÁS

FJÓLUÁS 2-4-6 HAFNARFJÖRÐUR		TEKNIÞJÓNUSTA SÁ ehf HAFNARGATA 60 230 KEFLAVÍK S: 421-5105	
FRÆNNISLAGNIR GRUNNMYND 1. HÆÐAR AFSTÖDUMYND		hannað SHV	teiknað SHV
SIGURDUR ÁSGRÍMSSON KT. 161161-2929 MFI		ytirfarið SÁ	dags 29.08.2007
1. 02.10.08 Fjólúás 2, eins og lagt, baðherbergi, þvottur	SHV	mkv. 1:50,	nr. 589301
Nr. Dags. Breyting	AF		