
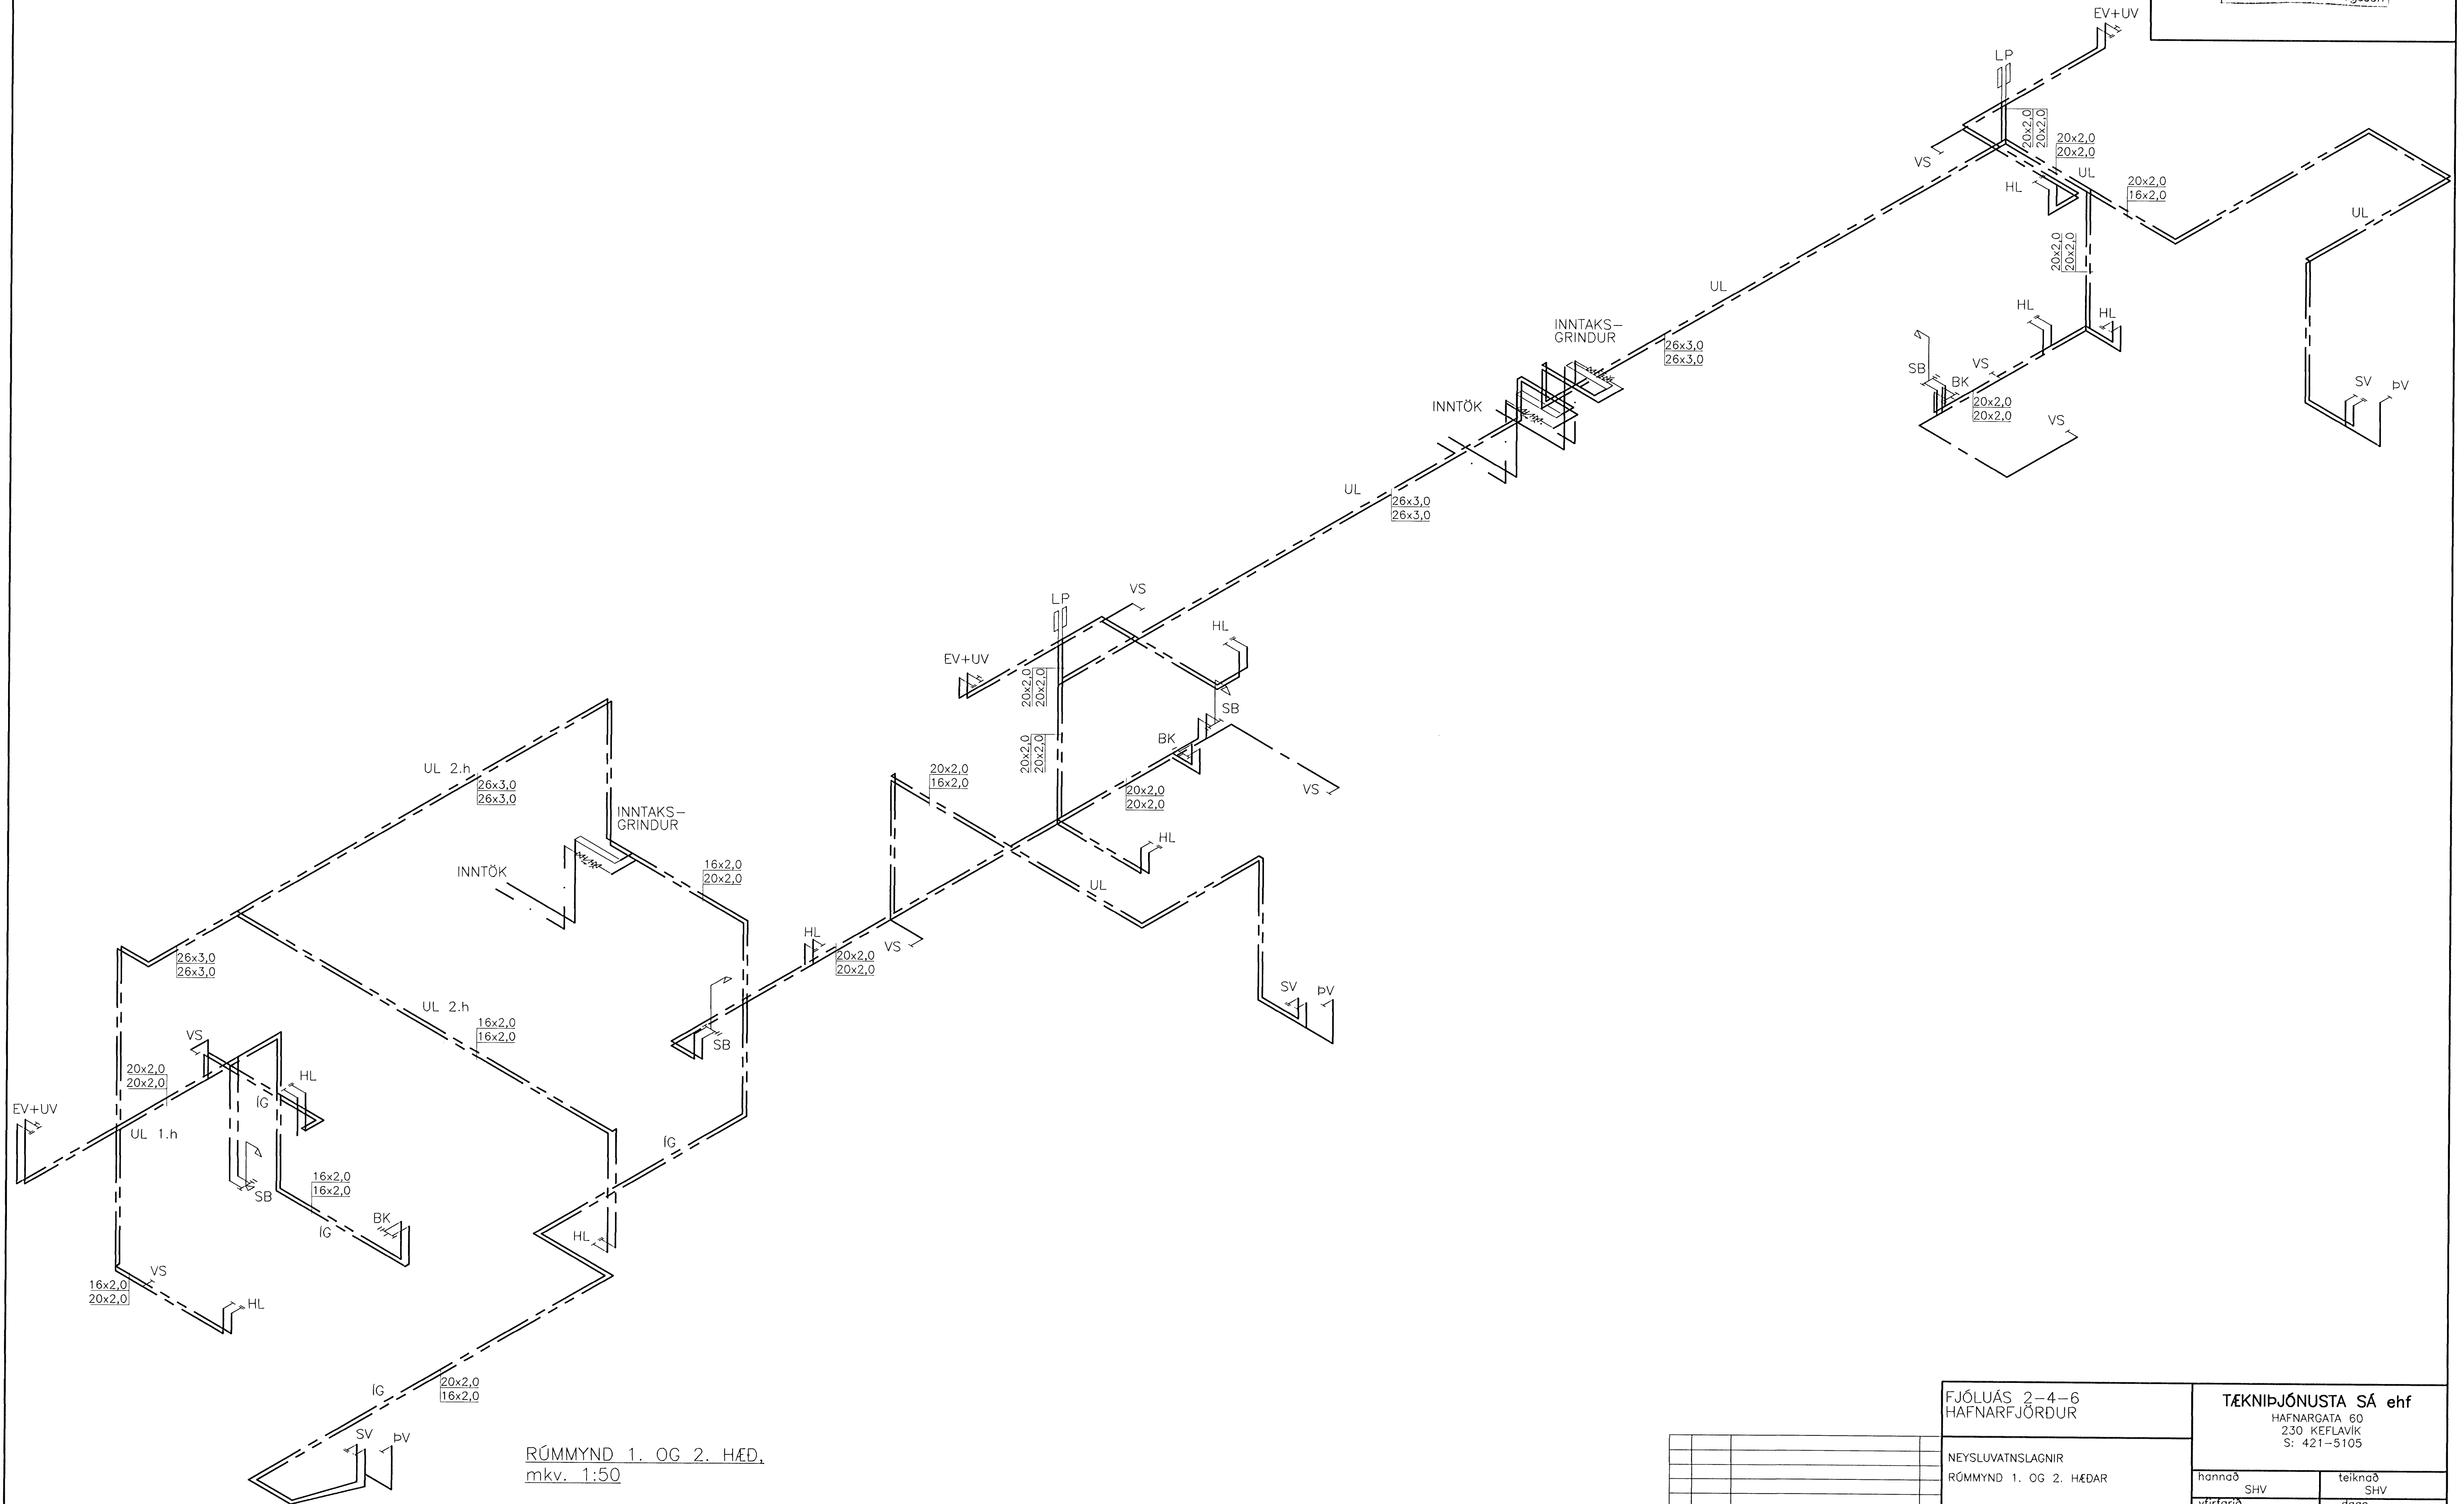
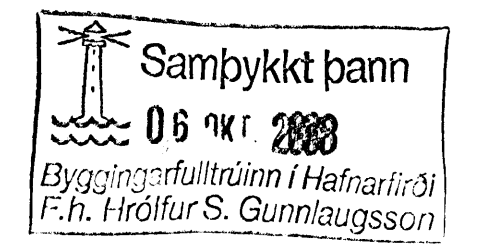


ÁRITUN ADALHÖNNUÐAR  
TEKNING YFIRFARIN OG SAMÞYKKT:

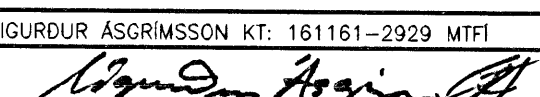

RÚMMYND 1. OG 2. HÆÐ,  
mkv. 1:50

1.	02.10.08	Fjúluás 2, eins og lagt	SHV
Nr.	Dags.	Breyting	Áf

FJÓLUÁS 2-4-6 HAFNARFJÖRDUR		TÆKNIPJÓNUSTA SÁ ehf HAFNARGATA 6D 230 KEFLAVÍK S: 421-5105	
NEYSLUVATNSLAGNIR RÚMMYND 1. OG 2. HÆÐAR		hannað SHV	teiknað SHV
SIGURDUR ÁSRIMSSON KT: 161161-2929 MFI		yfirtað SÁ	dags 12.11.2007
 TÖLUVÉITI: G:\AA-VERK NR\VERK 589\VERKFRÆÐ\LAGNIR FJÓLUÁS 2 4 6.DWG		mkv. 1:50	nr. 589307