



Ásýnd Suður - 9  
m.kv. 1:50

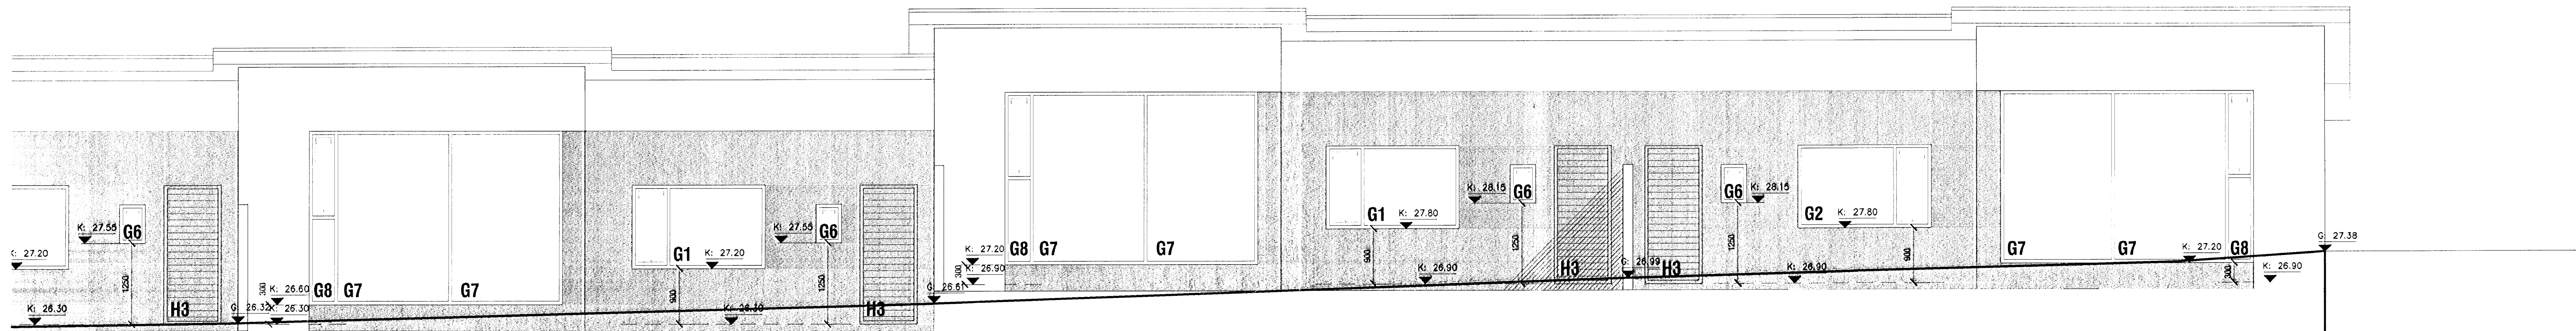

Ásýnd Vestur - 13  
m.kv. 1:50

Ásýnd Vestur - 11  
m.kv. 1:50

Ásýnd Vestur - 9  
m.kv. 1:50

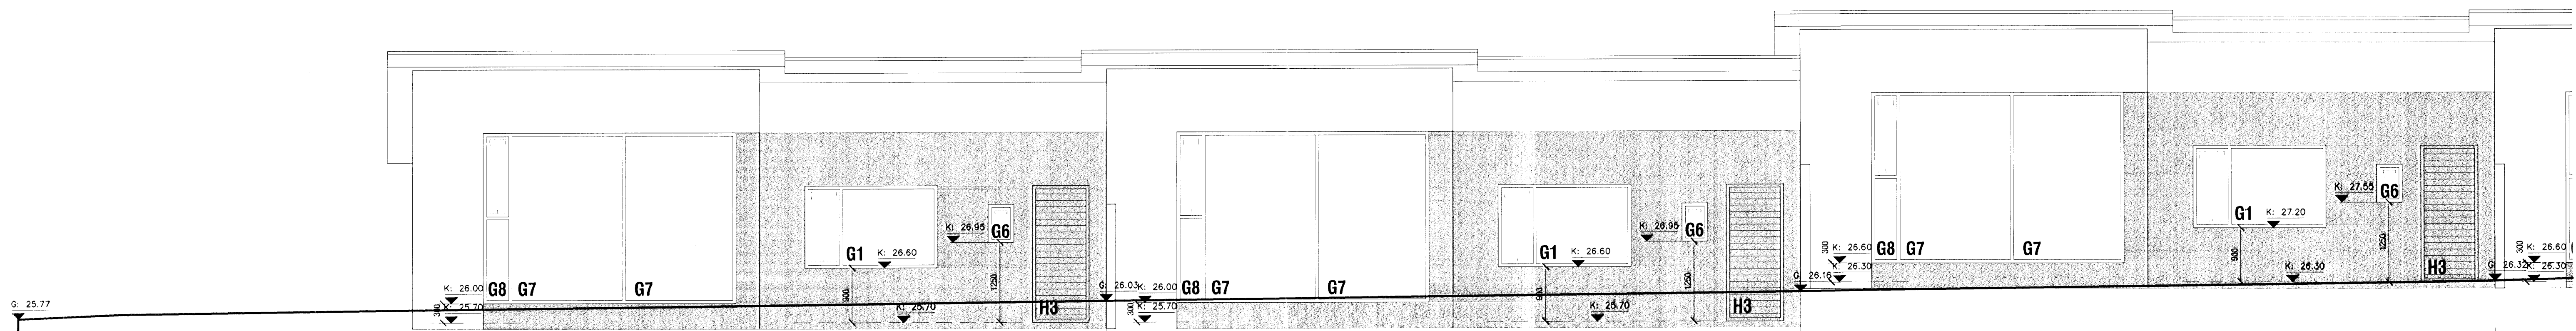

Ásýnd Vestur - 19  
m.kv. 1:50

Ásýnd Vestur - 17  
m.kv. 1:50

Ásýnd Vestur - 15  
m.kv. 1:50

B - 25.09.2008 - breytingar á gluggum - þakhalli úr 9° í 8° - þakgluggar teknir út