


SKÝRINGAR

PUNKTALÍNA TÁKNAR VEGGI / BITA FYRIR OFAN PLÖTU.

BENDING:

ALLIR STEYPTIR ÚTVEGGIR MEÐ TVÓFALDRI BENDINGU K10c/c200 Í BÁÐAR ÁTTIR. #
 ALLIR STEYPTIR INNVEGGIR MEÐ TVÓFALDRI BENDINGU K10c/c200 Í BÁÐAR ÁTTIR. #
 ALLIR STEYPTIR INNVEGGIR MEÐ TVÓFALDRI BENDINGU K12c/c200 Í BÁÐAR ÁTTIR. #
 ALMENNT SKULU TENGIJARN UPP Í VEGGI STANDA MINNST 500mm UPP FYRIR EFRRI BRÚN PLÖTU.
 Í ALLA VEGGENDA OG KRINGUM ÖLL OP KOMI 2 K12 BUNDINN Í LYKKJUR K10c/c250 L= Yx500.

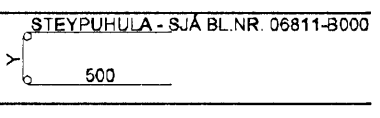

NEDANGREIND LÍNA SÝNIR MÖRK EFRIBENDINGU. JARN SKAL ALLTAF SKEYTILENGT ÚT FYRIR MÖRK EFRIBENDINGAR.

FORSTEYPTAR EININGAR


ALLAR FORSTEYPTAR EININGAR ERU MÁLSETTAR ÚT FRÁ TEIKNINGUM. VEGNA AÐLÖGUNAR MANNVIRKIS AÐ ELDRI HLUTA GETA ÞESSI MÁL BREYST. ÞAÐ ER ÞVI MIKILVEGT AÐ ÖLL EININGAMÁL SÉU SANNREYND Á BYGGINGASTAD AÐUR EN FRAMLEIÐSLA Á EININGUM FER FRAM.

TILVÍSANIR:

ALMENNAR SKÝRINGAR: SJÁ BL.NR.06811-B000.
 MÁLSETNINGAR Á VEGGJUM: TEIKNING ARKITEKTS.
 KÓTAR: TEIKNING ARKITEKTS.
 GÖT Í PLÖTUM OG VEGGJUM: TEIKNING LAGNAHÖNNUÐA.

BROTÞOLSFLOKKUR STEYPU:
 SJÁ BL.NR.06811-B000.

KAPLAKRIKI

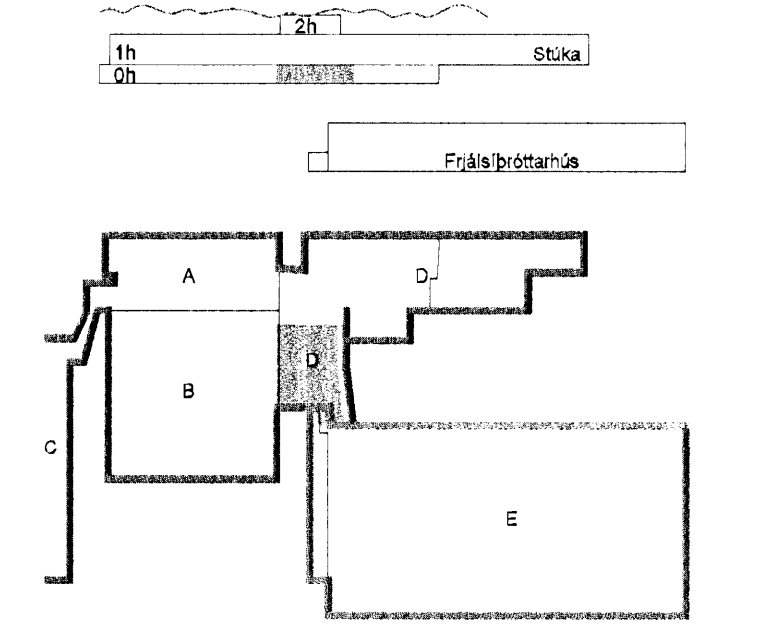


C	12.03.08	Ný númer á holiplötueiningum	BIB/BG
B	28.11.07	Veggir tæknirýmis upplærdir m.v. arkitekt	BIB/BG
A	23.11.07	Verktækning	BIB/BG
Útg. Dags	Skýring		Hannað/Yfirfarið



VERKFRÆÐISTOFA
 B/ÆJARHRAUN 20 · 220 HAFNARFJÖRÐUR · KENNIT. 710796-2899
 vsb@vsb.is · Sími 666 8600 · Fax 595 8810 · www.vsb.is

Artun sérhönnuðar	Björn Gústafsson Kt:180650-4889			
Verkefni	KAPLAKRIKI			
Verkefni	HAFNARFIRDI			
Verkefni	Burðarvirki			
Verkefni	Veggir og plata yfir kjallara			
Verkefni	Grunnmynd			
Hannaf	BIB	Teknað	BG	Kvarfi
Dags	30.04.2007	Verkefni	06811	Utgáfa
		Tekning	A B205	Síða
				1/1
				C

E.Þ. Hrólfur S. Gunnlaugsson
 Kt. 110457-2789
BATTERIÐ

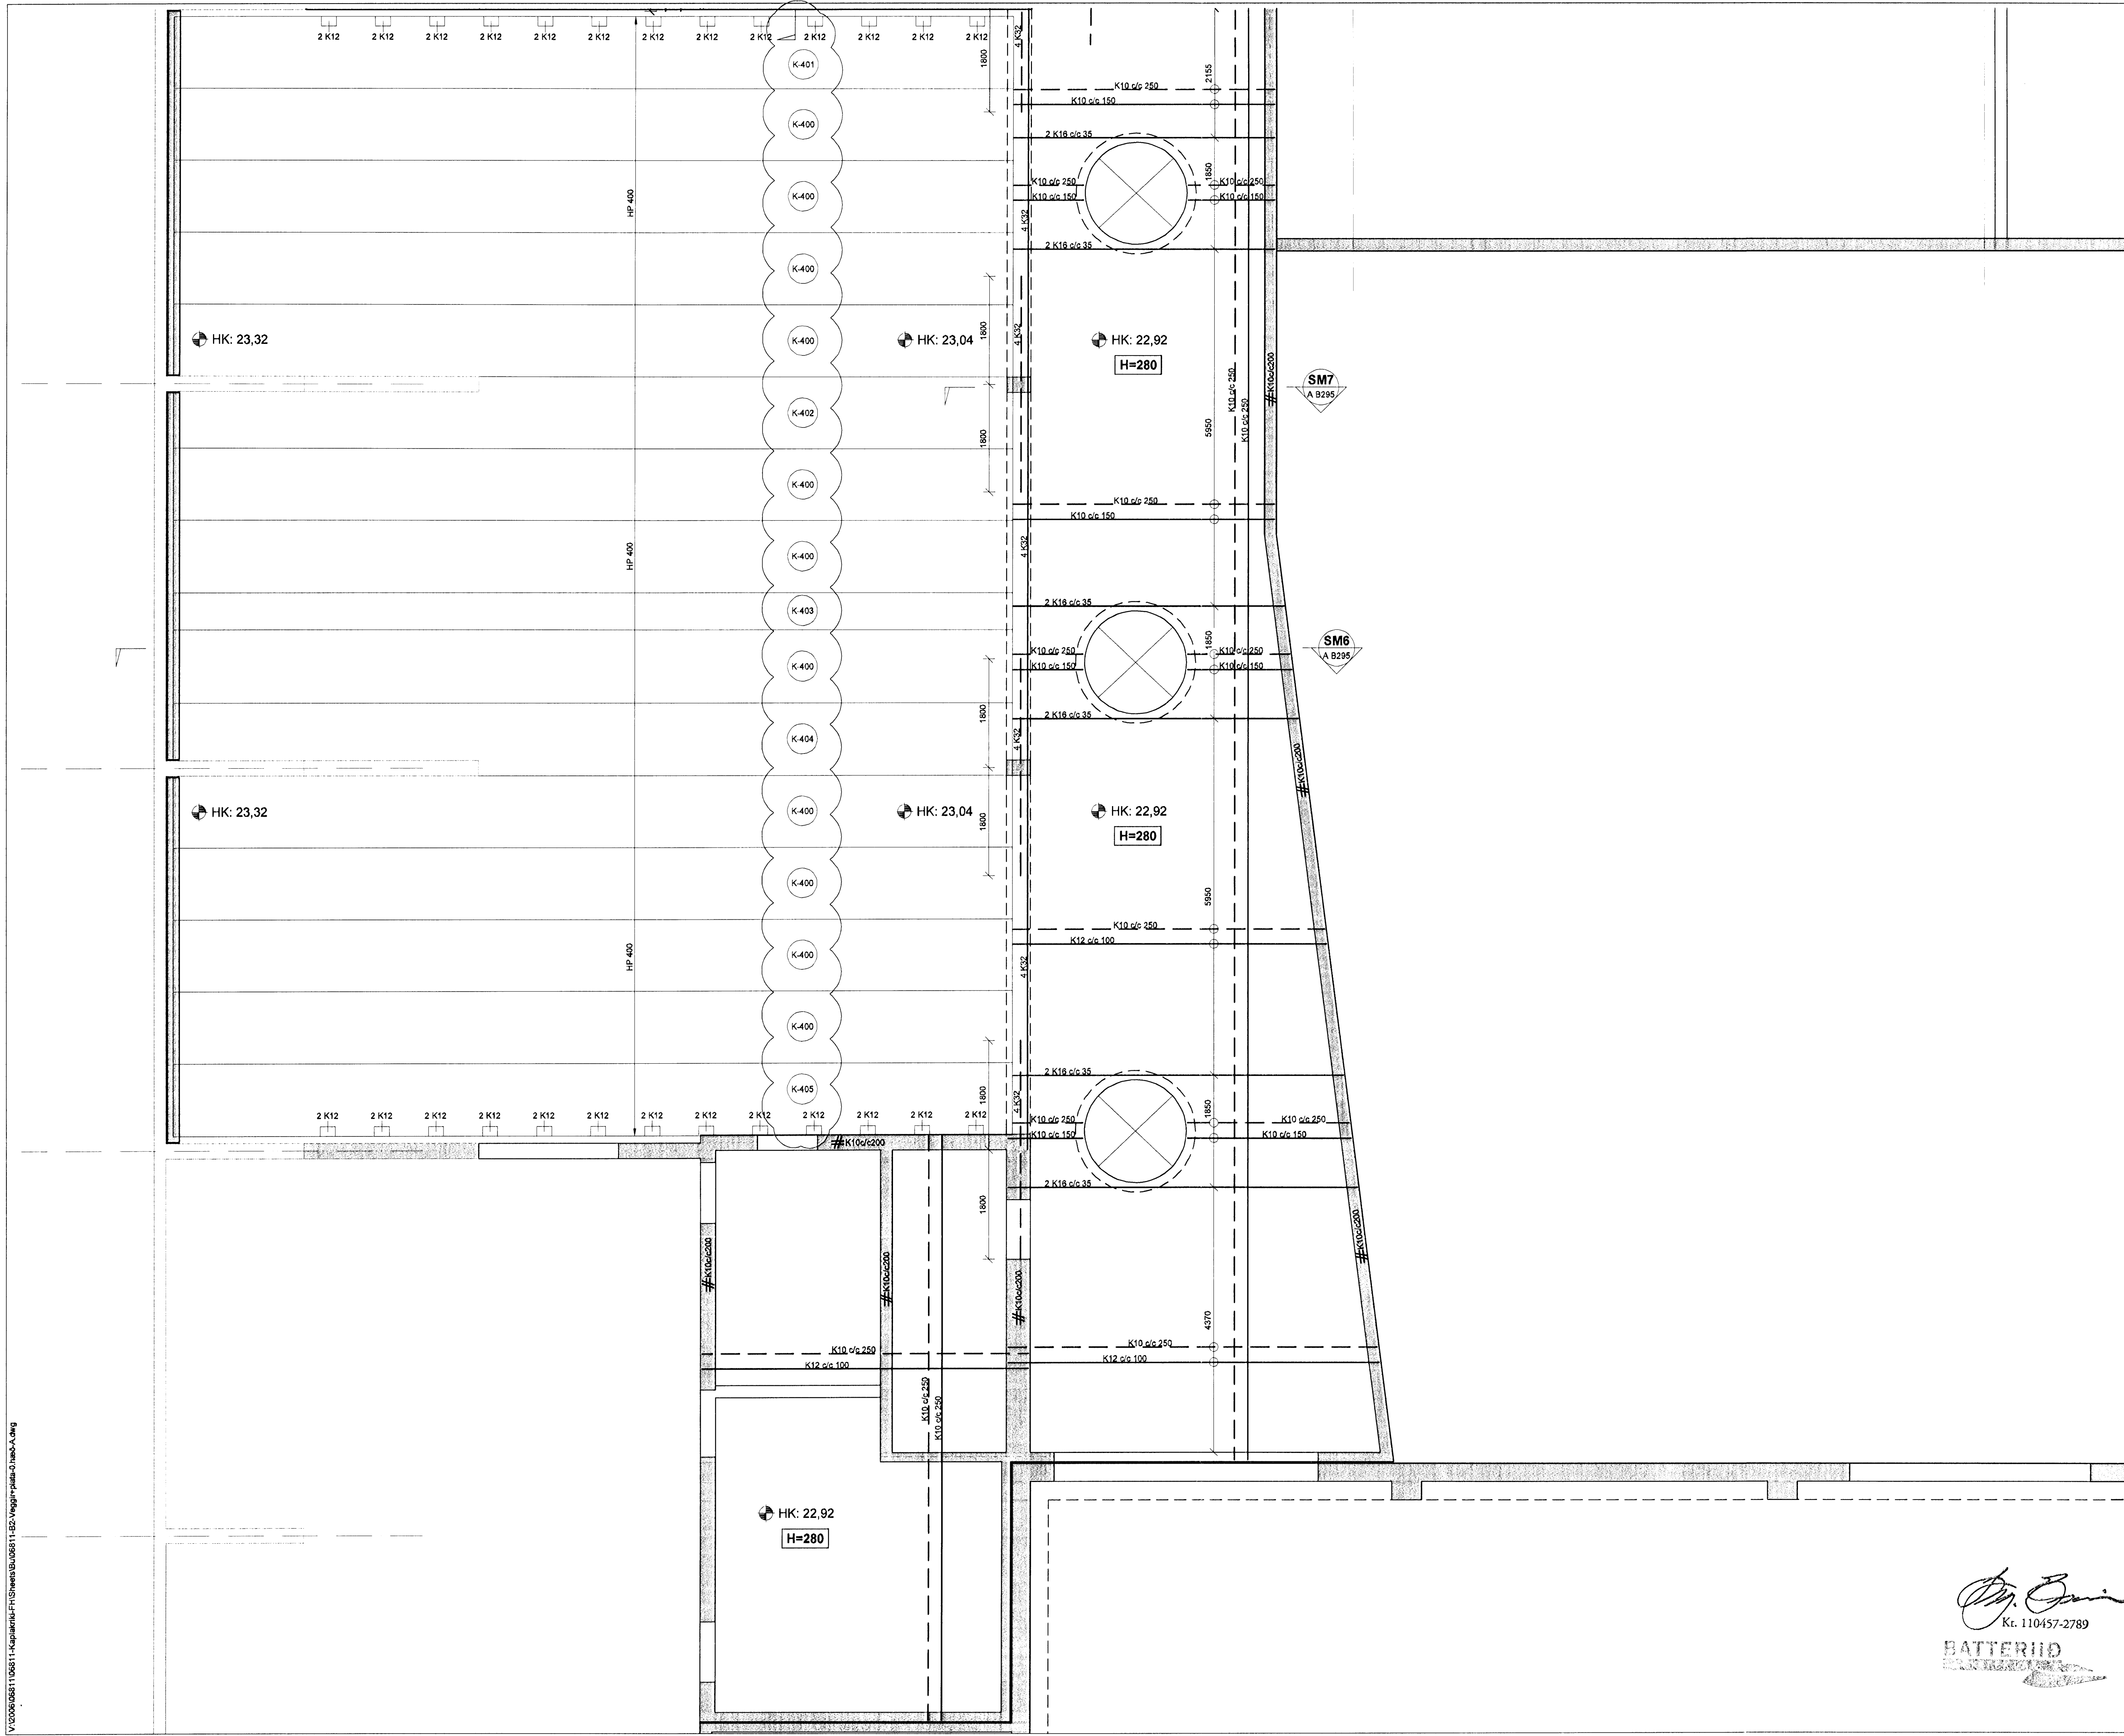

V:\2006\06811\06811-KaplaKriki-FH\Sheets\B\06811-B2-Veggir-plata\07\hako-A.dwg