

SKÝRINGAR

PUNKTALÍNA TÁKNAR VEGGI / BITA FYRIR OFAN PLÖTU.

BENDING:


ALLIR STEYPTIR ÚTVEGGIR MED TVÖFALDRI BENDINGU K10c/c200 Í BÁÐAR ÁTTIR. # K10c/c200

ALLIR STEYPTIR INNVEGGIR MED TVÖFALDRI BENDINGU K10c/c200 Í BÁÐAR ÁTTIR. # K10c/c200

ALLIR STEYPTIR INNVEGGIR MED TVÖFALDRI BENDINGU K12c/c250 Í BÁÐAR ÁTTIR. # K12c/c250

ALMENNT SKULU TENGIJARN UPP Í VEGGI STANDA MINNST 500mm UPP FYRIR EFRÍ BRÚN PLÖTU.

Í ALLA VEGGENDA OG KRINGUM ÖLL OP KOMI 2 K12 BUNDINN Í LYKKJUR K10c/c250 L= Yx500.

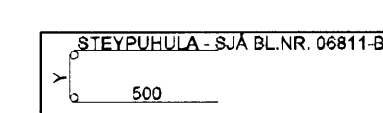

NEDANGREIND LÍNA SÝNIR MÖRK EFRIBENDINGU. JARN SKAL ALLTAF SKEYTILENGT ÚT FYRIR MÖRK EFRIBENDINGAR.

FORSTEYPTAR EININGAR

ALLAR FORSTEYPTAR EININGAR ERU MÁLSETTAR ÚT FRÁ TEIKNINGUM. VEGNA AÐLÖGUNAR MANNVIRKIS AÐ ELÐRI HLUTA GETA ÞESSÍ MÁL BREYST. ÞAÐ ER ÞVÍ MIKILVEGT AÐ ÖLL EININGAMÁL SÉU SANNSREYND Á BYGGINGASTAÐ AÐUR EN FRAMLÍÐSLA Á EININGUM FER FRAM.

TILVÍSANIR:

ALMENNAR SKÝRINGAR: SJÁ BL.NR.06811-B000.

MÁLSETNINGAR Á VEGGJUM: TEIKNING ARKITEKTS.


KÓTAR: TEIKNING ARKITEKTS.

GÓT Í PLÖTUM OG VEGGJUM: TEIKNING LAGNAHÖNNUDA.

BROTÞÓLSFLOKKUR STEYPU:

SJÁ BL.NR.06811-B000.

KAPLAKRIKI

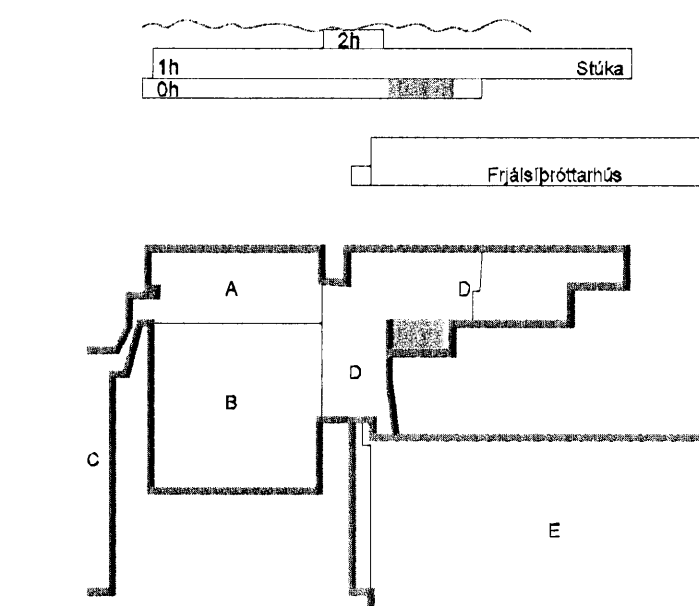

B 12.03.08 Ný númer & helpistueiningum BIB/BG
A 23.11.07 Vorkteikning BIB/BG
Útg. Dags. Skýring Hanna S. Yrfafró



VERKFRÆÐISTOFA

BEJARHRAUN 20 · 220 HAFNARFJÖRÐUR · KENNITI: 710796-2899
vsb@vsb.is Sími 585 8600 Fax 585 9610 www.vsb.is


Ártun sérhönnuðar
Björn Guðafsson Kt. 180650-4880
Verkheldi
KAPLAKRIKI
HAFNARFIRÐI

Hanna S. Yrfafró
Kt. 110457-2789

BATTERIÐ

Verkheldi
Burðarvirki
Veggir og plata yfir kjallara
Grunnmynd

Hanna	Björn	Yrfafró	Kvæði	Síða
BIB	BIB	BG	1:50	/A1
Dags.	Verkefni	Teikning	Útgáfa	
30.04.2007	06811	A B206	B	

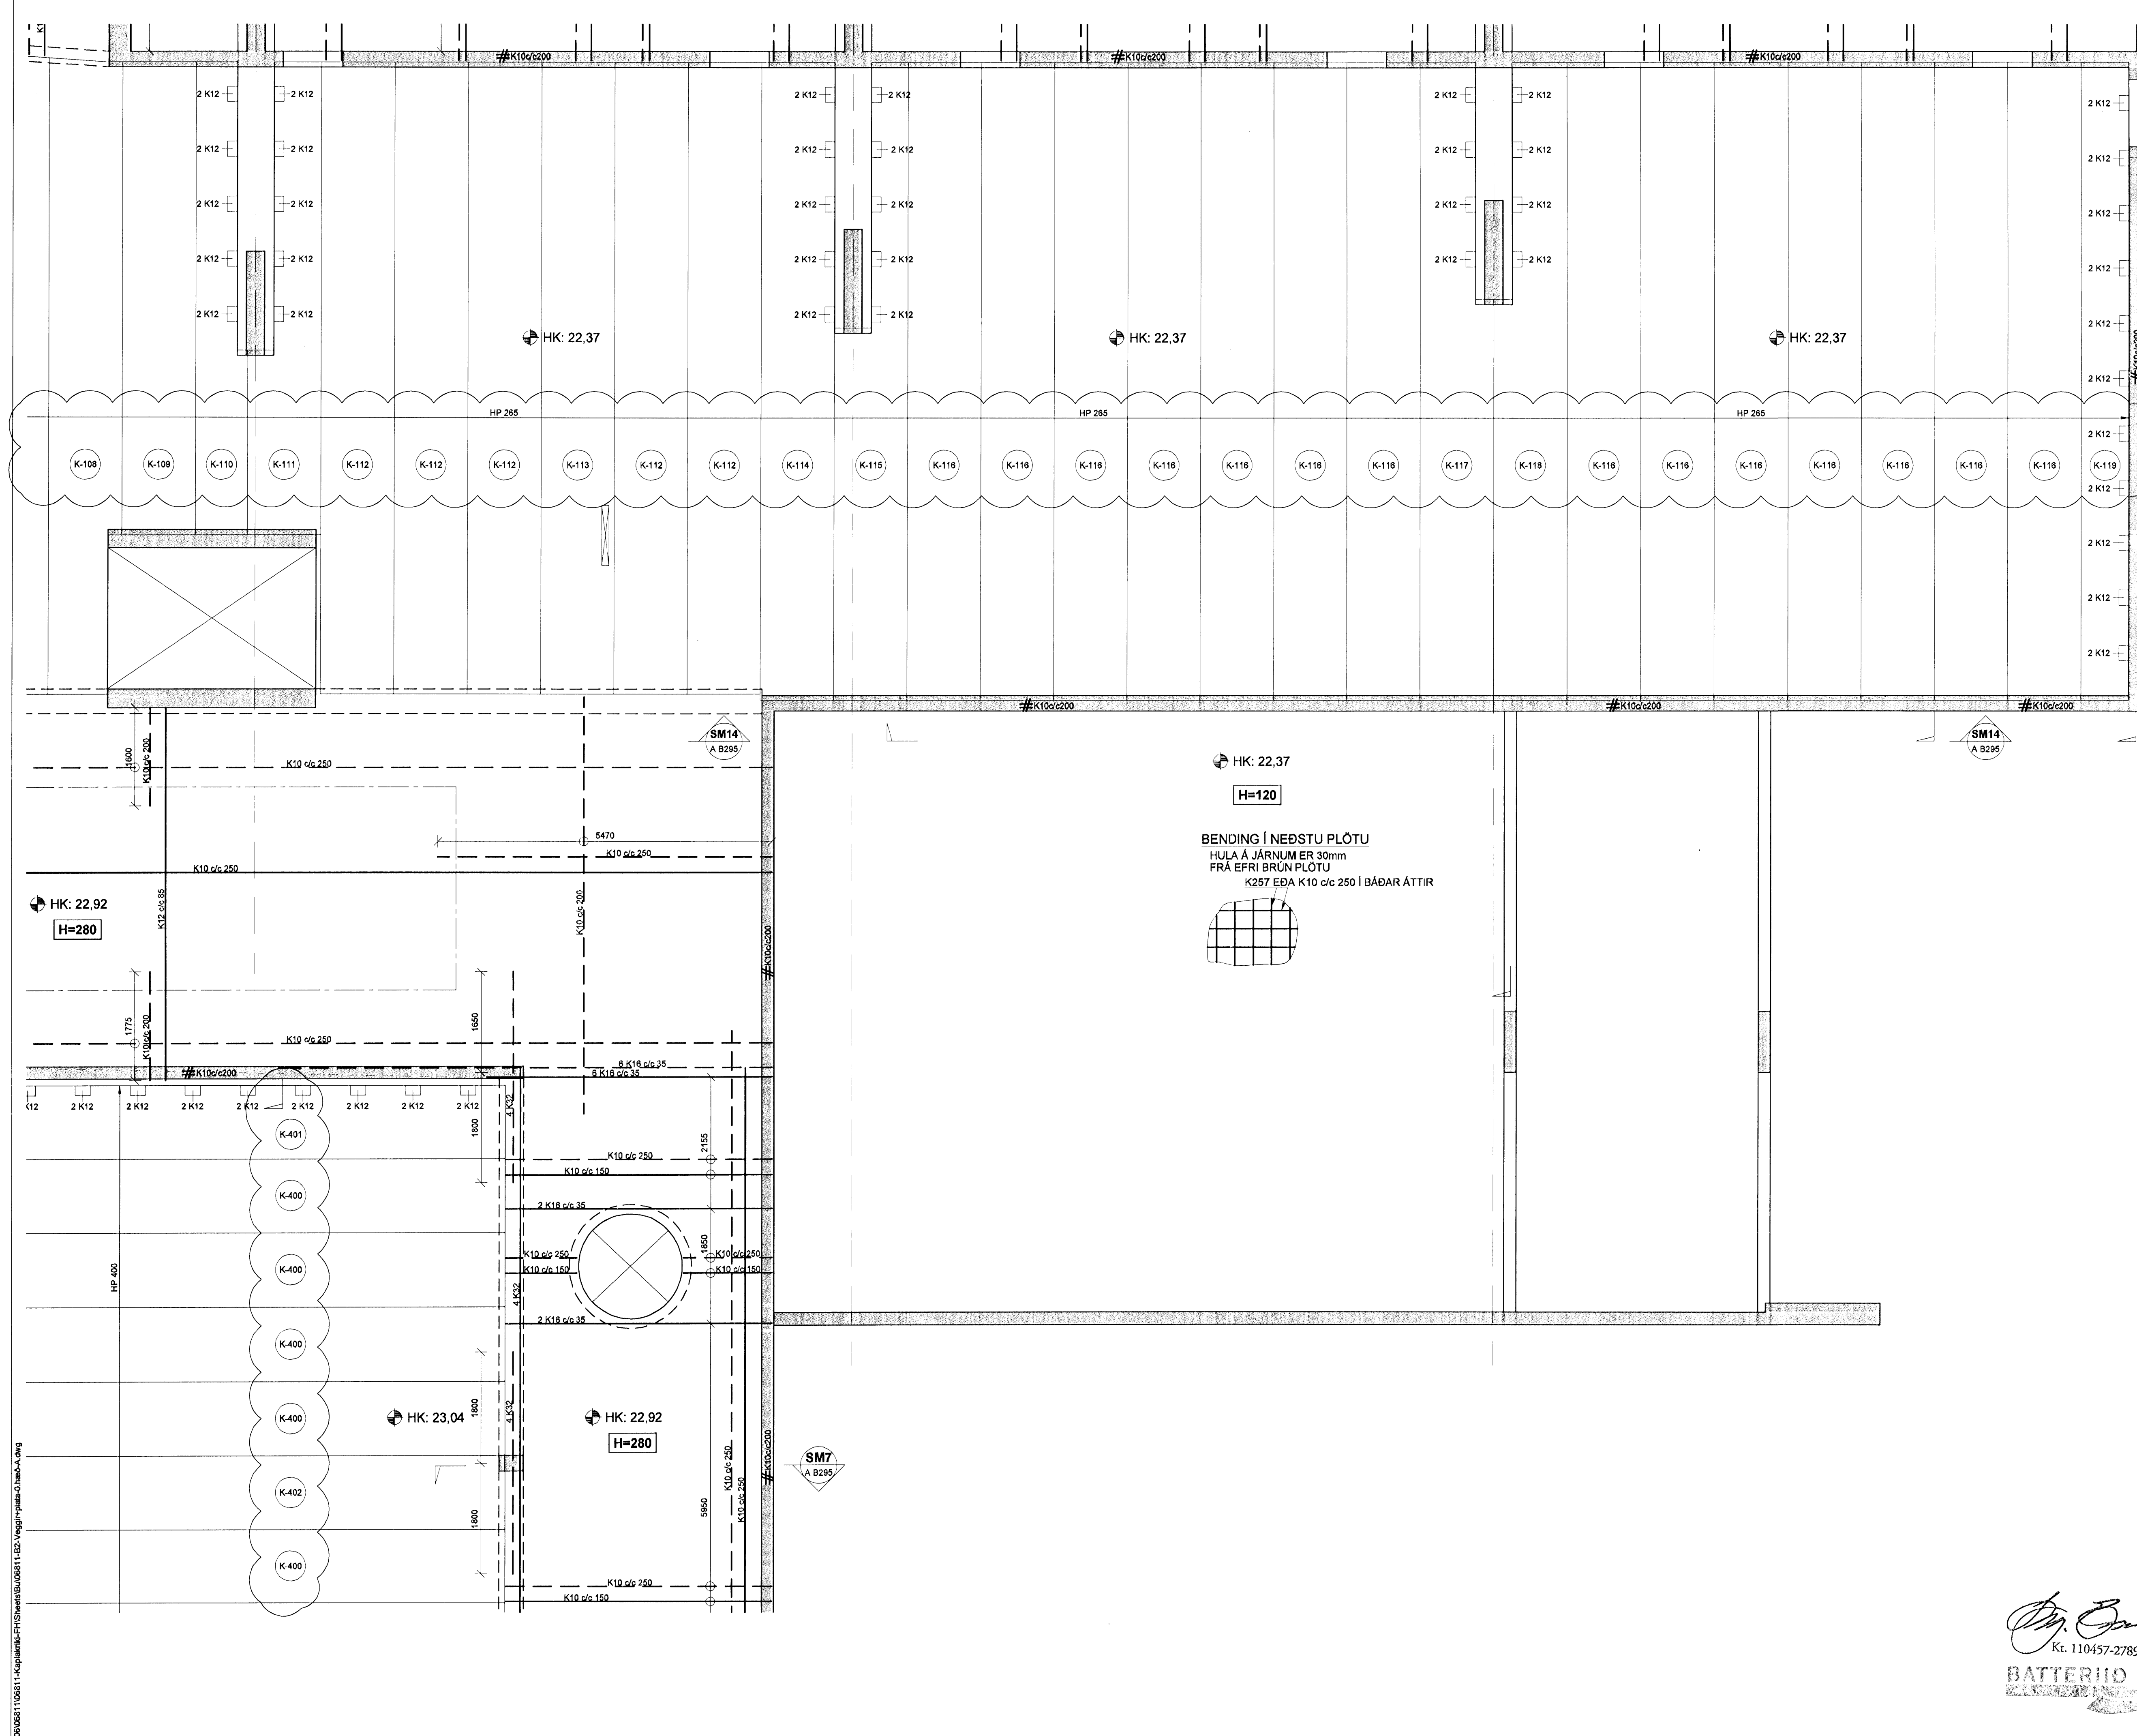

V:\0306\06811\06811-Kaplað-FH-Sheet\BIB\06811-ECV-Veggir-plata-C-jarna-A.dwg