

Samþykkt þann
16 APR. 2008
Byggingarfulltrúinn í Hafnarfirði
F.h. Hrólfur S. Gunnlaugsson
Samþykkt þann
27 MARS 2008
Byggingarfulltrúinn í Hafnarfirði
F.h. Hrólfur S. Gunnlaugsson

SKÝRINGAR

PUNKTALÍNA TÁKNAR VEGGI / BITA FYRIR OFAN PLÖTU.

BENDING:


ALLIR STEYPTIR ÚTVEGGIR MEÐ TVÓFALDRI BENDINGU K10c/c200 Í BÁÐAR ÁTTIR. #

ALLIR STEYPTIR INNVEGGIR MEÐ TVÓFALDRI BENDINGU K10c/c200 Í BÁÐAR ÁTTIR. #

ALLIR STEYPTIR INNVEGGIR MEÐ TVÓFALDRI BENDINGU K12c/c200 Í BÁÐAR ÁTTIR. #

ALMENNT SKULU TENGIJÁRN UPP Í VEGGI STANDA MINNST 500mm UPP FYRIR EFRI BRÚN PLÖTU.

Í ALLA VEGGENDA OG KRINGUM ÖLL OP KOMI 2 K12 BUNDINN Í LYKKJUR K10c/c250 L= Yx500.

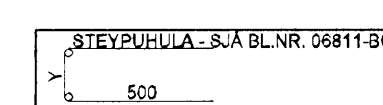

NEÐANGREIND LÍNA SÝNIR MÖRK EFRIBENDINGU. JÁRN SKAL ALLTAF SKEYTILENGT ÚT FYRIR MÖRK EFRIBENDINGAR.

FORSTEYPTAR EININGAR

ALLAR FORSTEYPTAR EININGAR ERU MÁLSETTAR ÚT FRÁ TEIKNINGUM. VEGNA ADLÖGUNAR MANNVIRKIS AÐ ELÐRI HLUTA GETA ÞESSI MÁL BREYST. ÞAÐ ER ÞVI MIKILVEGT AÐ ÖLL EININGAMÁL SÉU SANNEYND Á BYGGINGASTAÐ AÐUR EN FRAMLEIÐSLA Á EININGUM FER FRAM.

TILVÍSANIR:

ALMENNAR SKÝRINGAR: SJÁ BL.NR.06811-B000.

MÁLSETNINGAR Á VEGGJUM: TEIKNING ARKITEKTS.


KÓTAR: TEIKNING ARKITEKTS.

GÓT Í PLÖTUM OG VEGGJUM: TEIKNING LAGNAHÖNNUDA.

BROTÞOLSFLOKKUR STEYPU:

SJÁ BL.NR.06811-B000.

KAPLAKRIKI

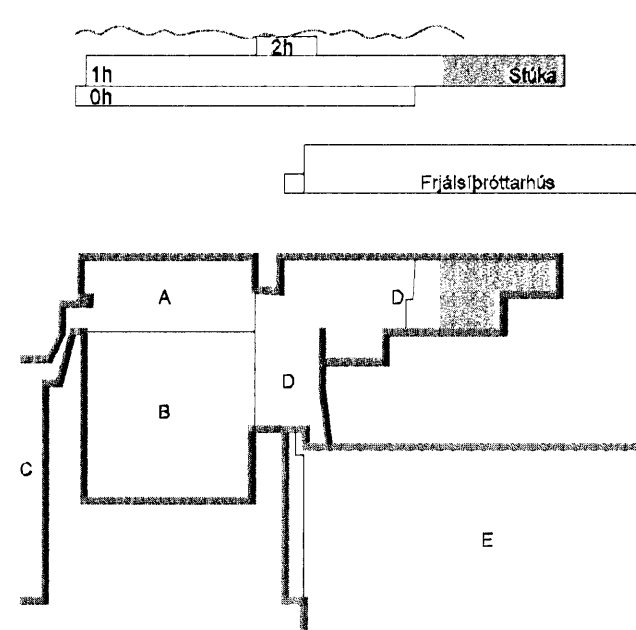

B 12.03.08 Ný númer & höpstuáningum BIB/BG
A 23.11.07 Verktækning BIB/BG
Útg. Daga Skýring Hannab/Virfarið



VERKFRÆÐISTOFA


BEIÐARHRAUN 20 - 220 HAFNARFJÖRÐUR - KENNIT. 710796-2899
vab@vab.is Sími 585 8600 Fax 585 9810 www.vab.is

Áritun sérhönnuðar Björn Guðafsson Kt. 110457-2789

Verkheiti
KAPLAKRIKI
HAFNARFIRÐI

Verkheiti
Burðarvirki
Veggir og plata yfir 1.hæð
Grunnmynd

| Hannab | Teiknad | Yfirfarið | Kvaði | Síða |
|------------|-----------|-----------|--------|------|
| BIB | BIB | BG | 1:50 | /A1 |
| Daga | Verkheiti | Teikning | Útgáfa | |
| 30.04.2007 | 06811 | A B214 | B | |

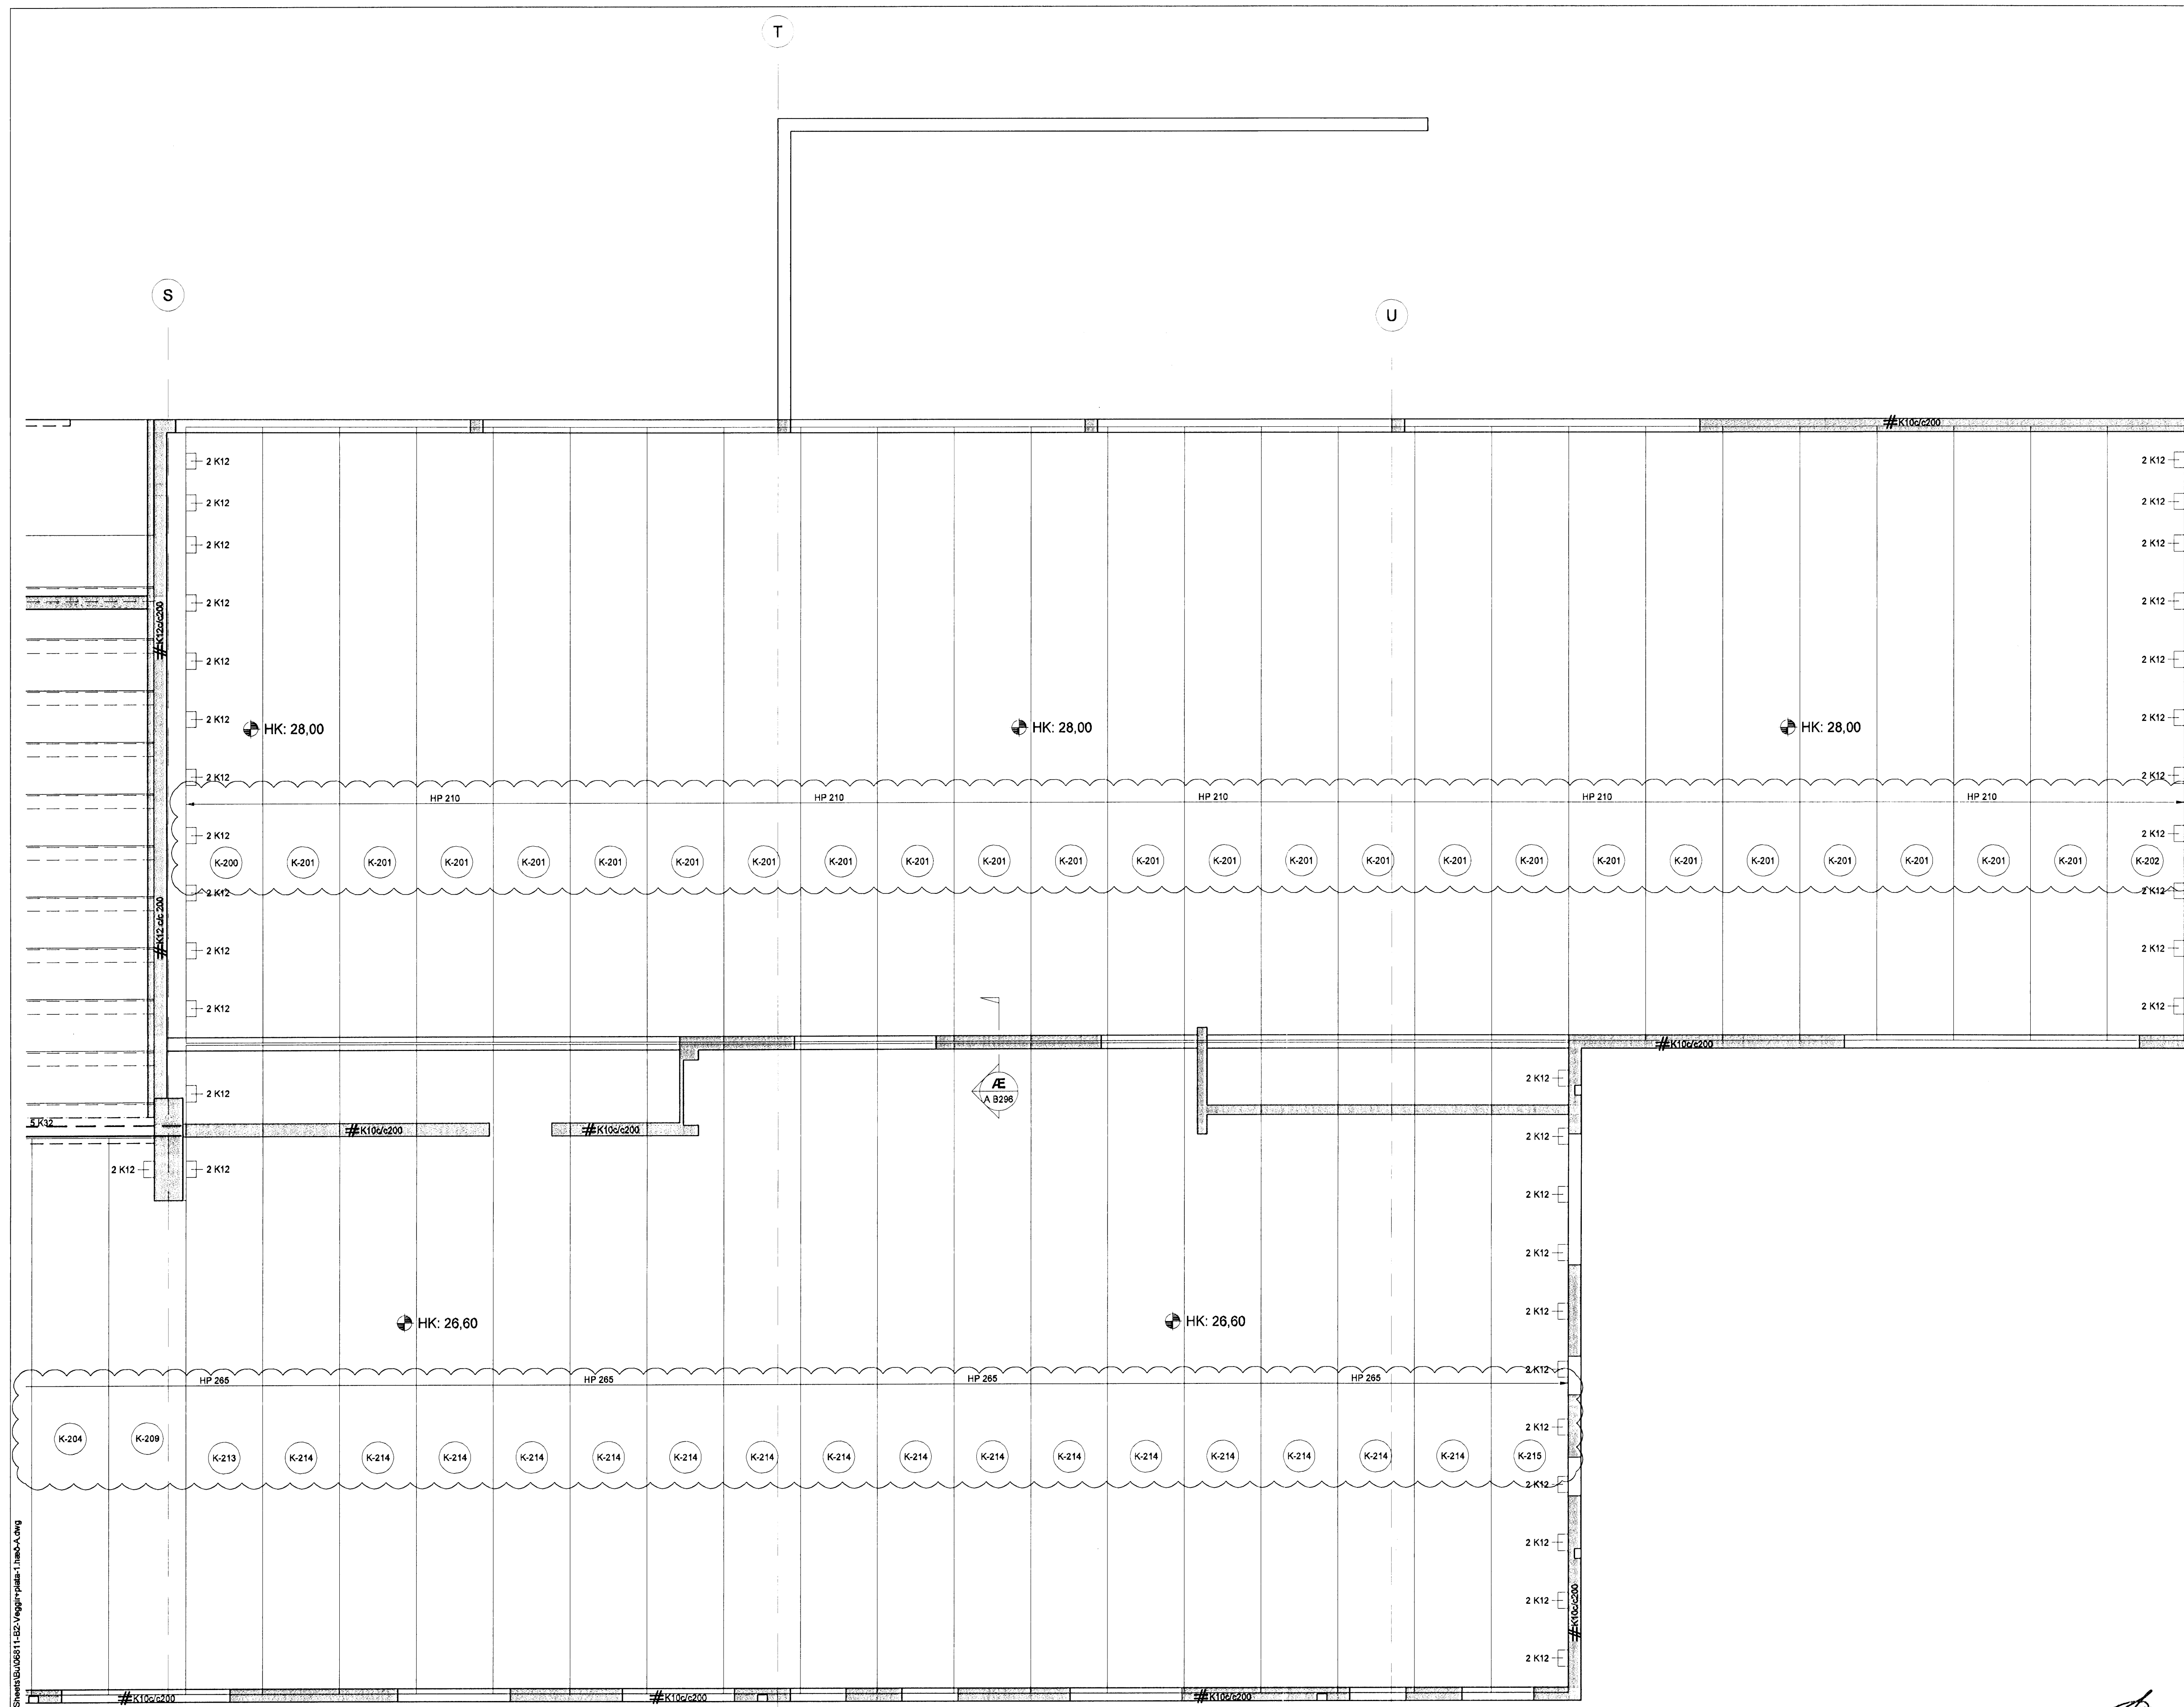

V:\2006\06811\06811-Kaplaáriki-F.H.Sigurdsson\06811-EB2-Veggir-plata-1.hæð-A.dwg