


Samþykkt þann  
16 APR. 2008  
Byggingartúlltrúnn í Hafnarfirði  
F.h. Hrólfur S. Gunnlaugsson

Samþykkt þann  
27 MARS 2008  
Byggingartúlltrúnn í Hafnarfirði  
F.h. Hrólfur S. Gunnlaugsson

SNID SM3  
1:50 A B203  
A B213

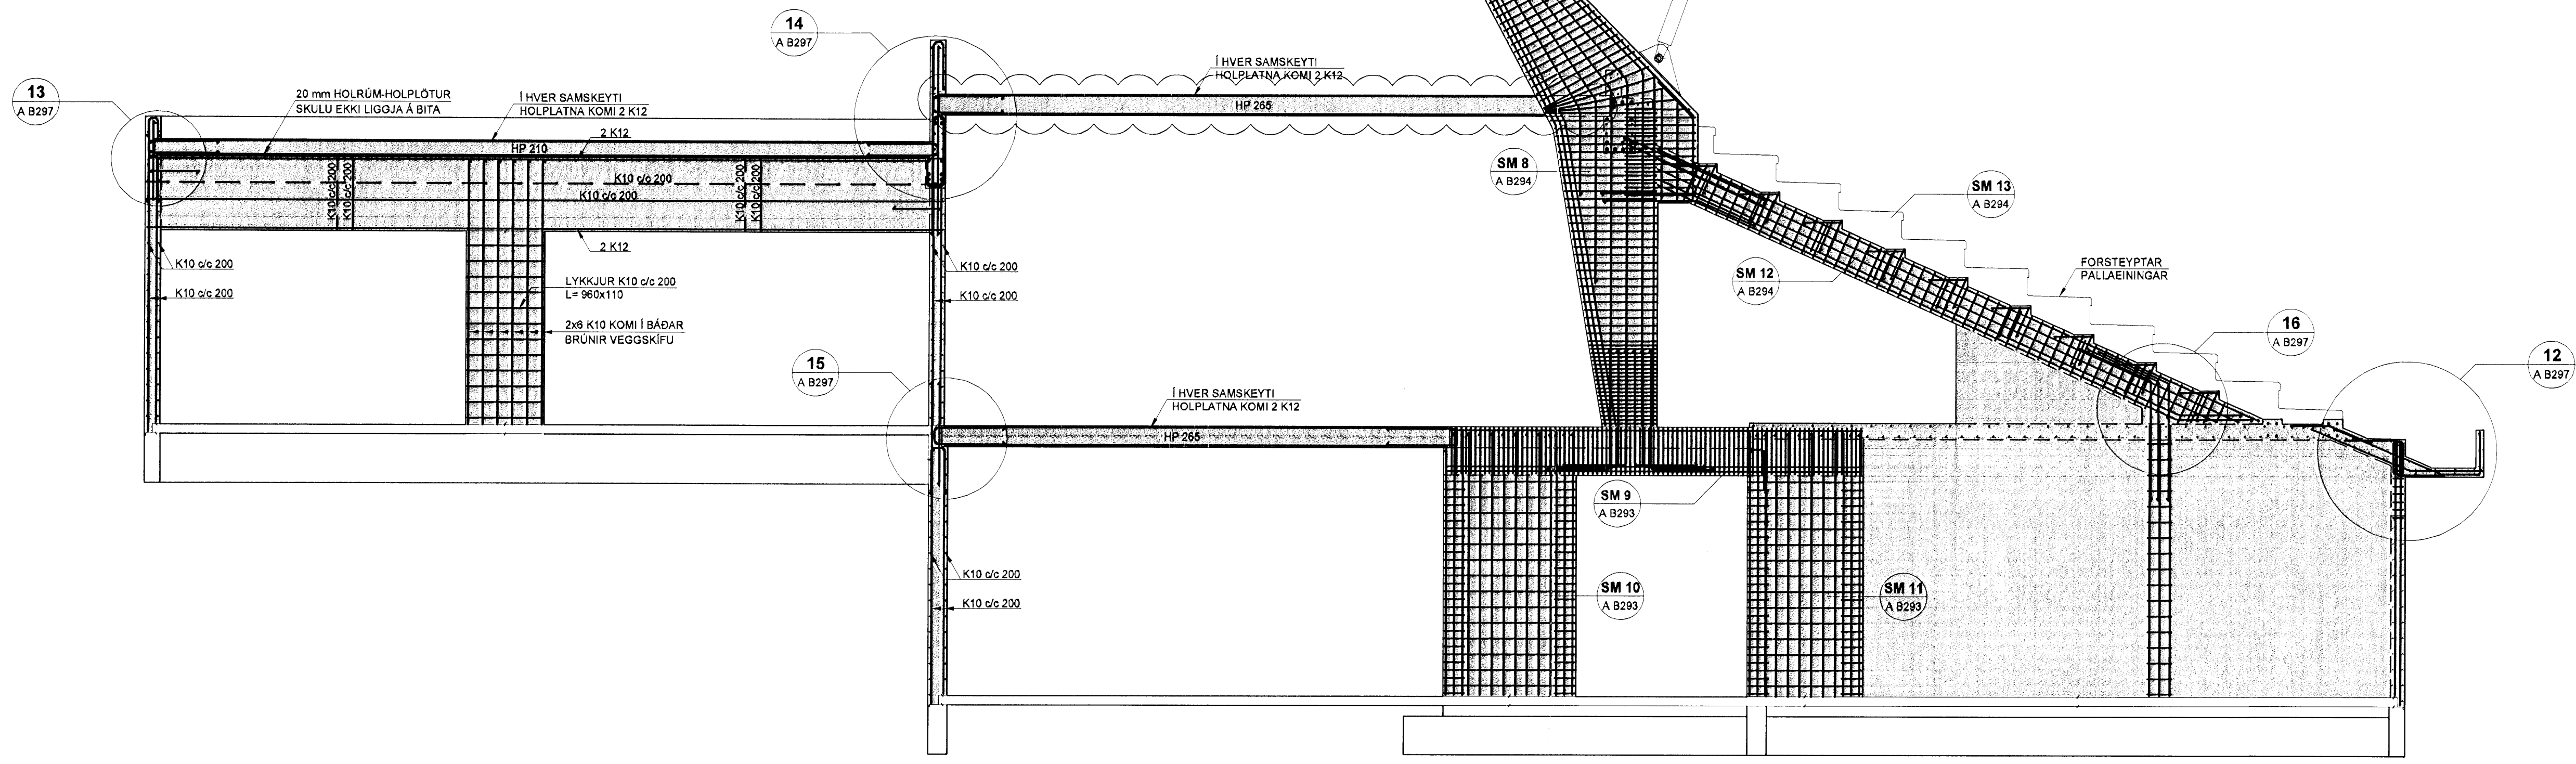


SKÝRINGAR

PUNKTALÍNA TÁKNAR VEGGI / BITA FYRIR OFAN PLÖTU.

BENDING:

ALLIR STEYPTIR ÚTVEGGIR MED TVÖFALDRI BENDINGU K10c/c200 Í BÁÐAR ÁTTIR. #  
ALLIR STEYPTIR INNVEGGIR MED TVÖFALDRI BENDINGU K10c/c200 Í BÁÐAR ÁTTIR. #  
ALLIR STEYPTIR INNVEGGIR MED TVÖFALDRI BENDINGU K12c/c200 Í BÁÐAR ÁTTIR. #  
ALMENNT SKULU TENGIJÁRN UPP Í VEGGI STANDA MINNST 500mm UPP FYRIR EFRI BRÚN PLÖTU.  
Í ALLA VEGGENDA OG KRINGUM ÖLL OP KOMI 2 K12 BUNDINN Í LYKKJUR K10c/c250 L= Yx500.

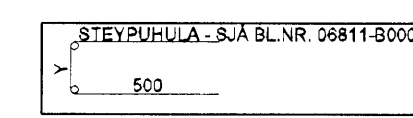

NEDANGREIND LÍNA SÝNIR MÖRK EFRIBENDINGU. JÁRN SKAL ALLTAF SKEYTLENGT UT FYRIR MÖRK EFRIBENDINGAR.

FORSTEYPTAR EININGAR

ALLAR FORSTEYPTAR EININGAR ERU MÁLSETTAR ÚT FRÁ TEIKNINGUM. VEGNA AÐLÖGUNAR MANNVIRKIS AÐ ELDRI HLUTA GETA ÞESSI MÁL BREYST. ÞAÐ ER ÞVI MIKILVÆGT AÐ ÖLL EININGAMÁL SÉU SANNGREYND Á BYGGINGASTAÐ AÐUR EN FRAMLÆBLSLA Á EININGUM FER FRAM.


TILVÍSANIR:

ALMENNAR SKÝRINGAR: SJÁ BL. NR. 06811-8000.  
MÁLSETNINGAR Á VEGGJUM: TEIKNING ARKITEKTS.  
KÓTAR: TEIKNING ARKITEKTS.  
GÓT Í PLÖTUM OG VEGGJUM: TEIKNING LAGNAHÖNNUDA.

BROTÞOLSFLOKKUR STEYPU:

SJÁ BL. NR. 06811-8000.

KAPLAKRIKI

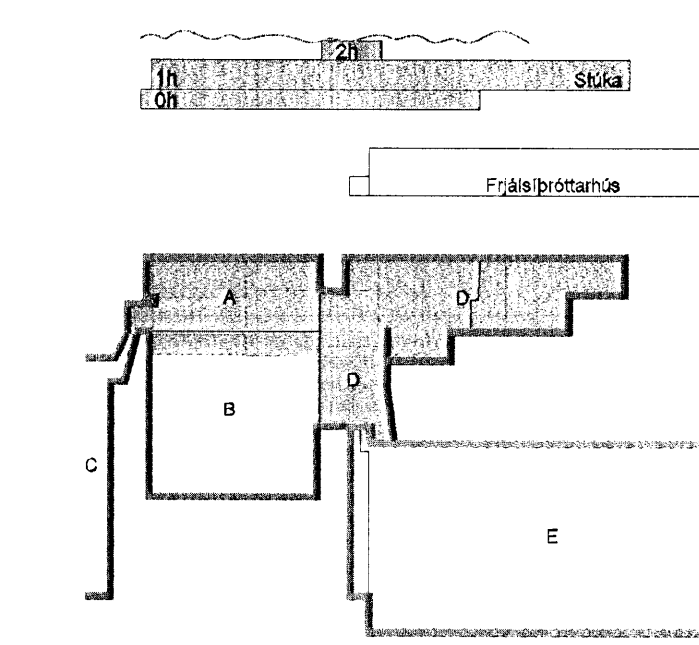

B 12.03.08 Breytt úr hölplötu HP210 í HP265 B/B/BG  
A 23.11.07 Verkefning B/B/BG  
Útg. Dags. Skýring Hannað/Virfarð


**VS**

VERKFRÆDISTOFA

BÆJARHRAUN 20 · 220 HAFNARFJÖRÐUR · KENNIT. 710796-2899  
vab@vab.is · Sími 585 8600 · Fax 585 9610 · www.vab.is

Artun sérhönnuðar Björn Guðafsson Kt. 180650-4889					
Verkefni: KAPLAKRIKI HAFNARFIRÐI					
Verkefni: Burðarvirki Veggir og plötur Sníð og sémyndir					
Hannað BIB	Teiknað BIB	Yfirfarið BG	Kvarði 1:50	/ A1	Síða -
Dags. 30.04.2007	Verkefni 06811	Teikning A B292	Útgáfa B		

SNID SM4  
1:50 A B203  
A B213

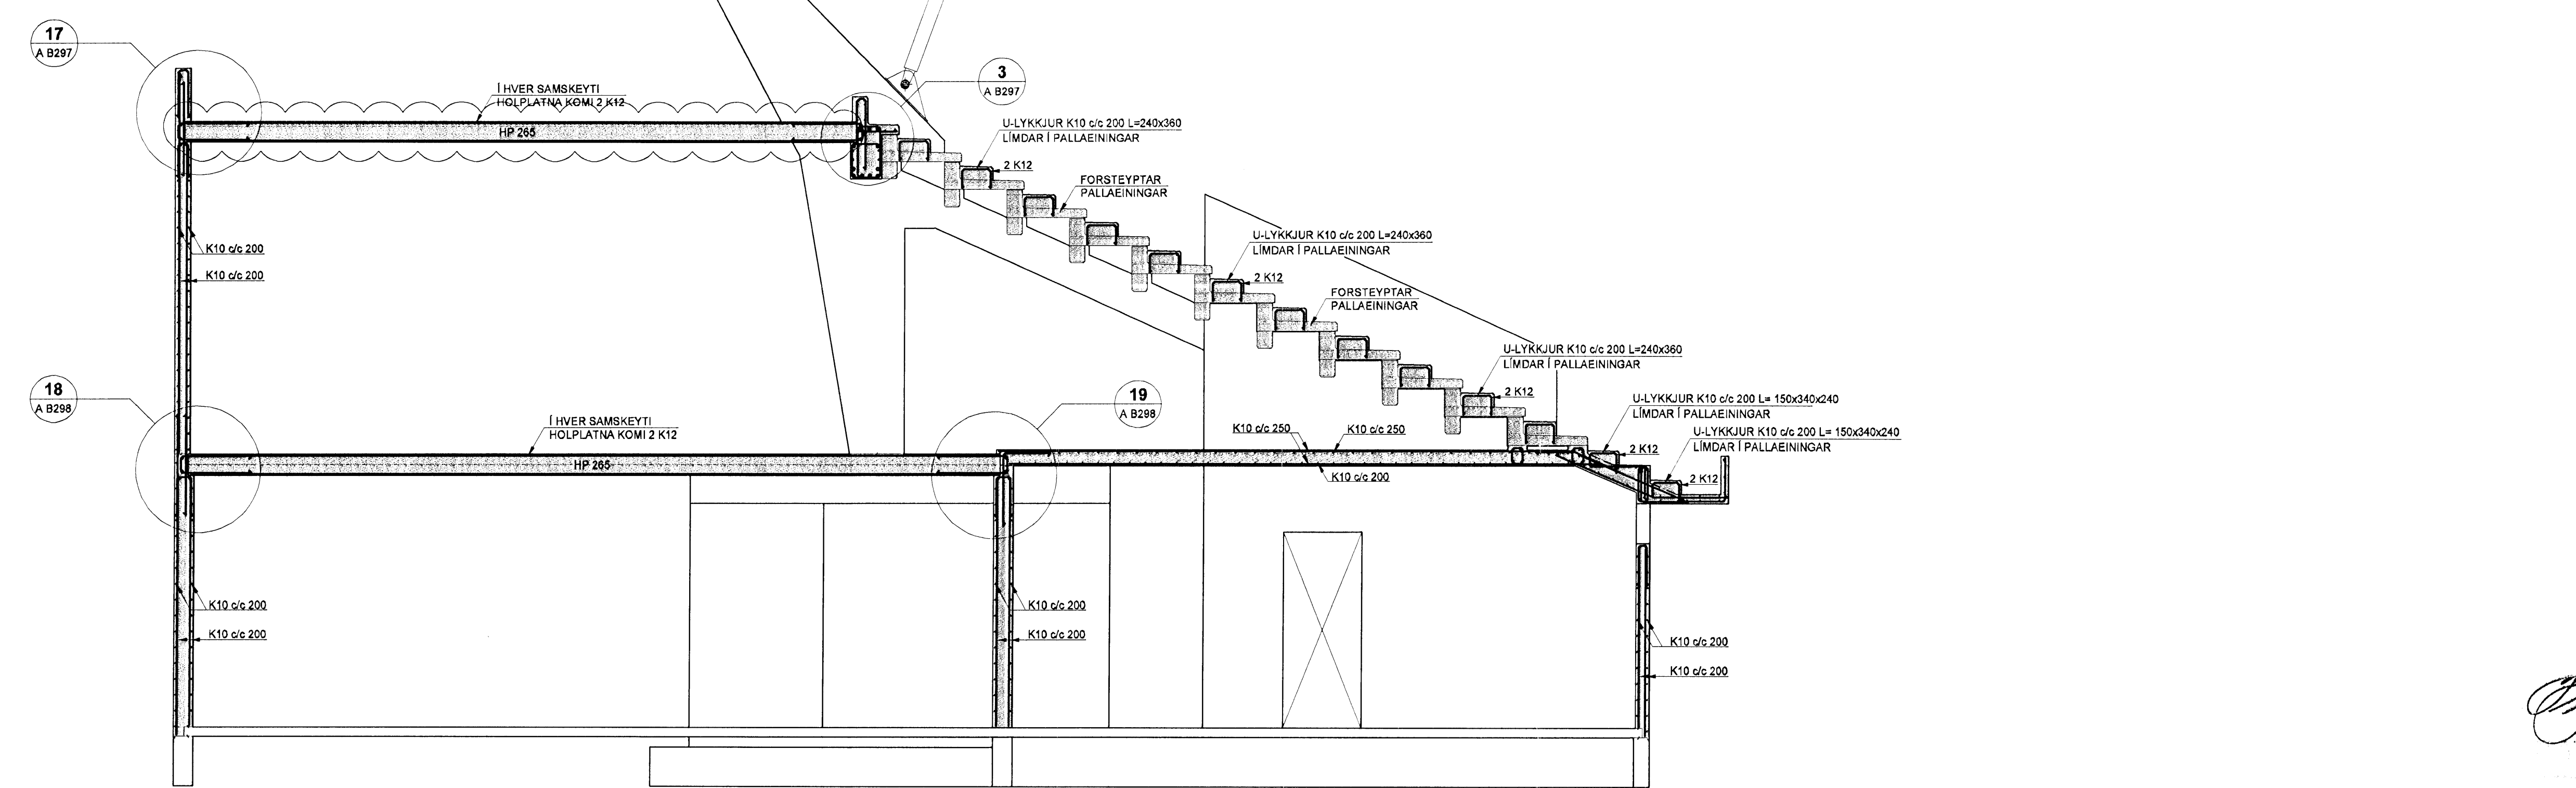

V:\2006\06811\06811-KaplaKriki-FH\Sheets\A\06811-820-Veggir-plötur-semyndir-A.dwg