





Undirritun samþættingarhönnuðar:

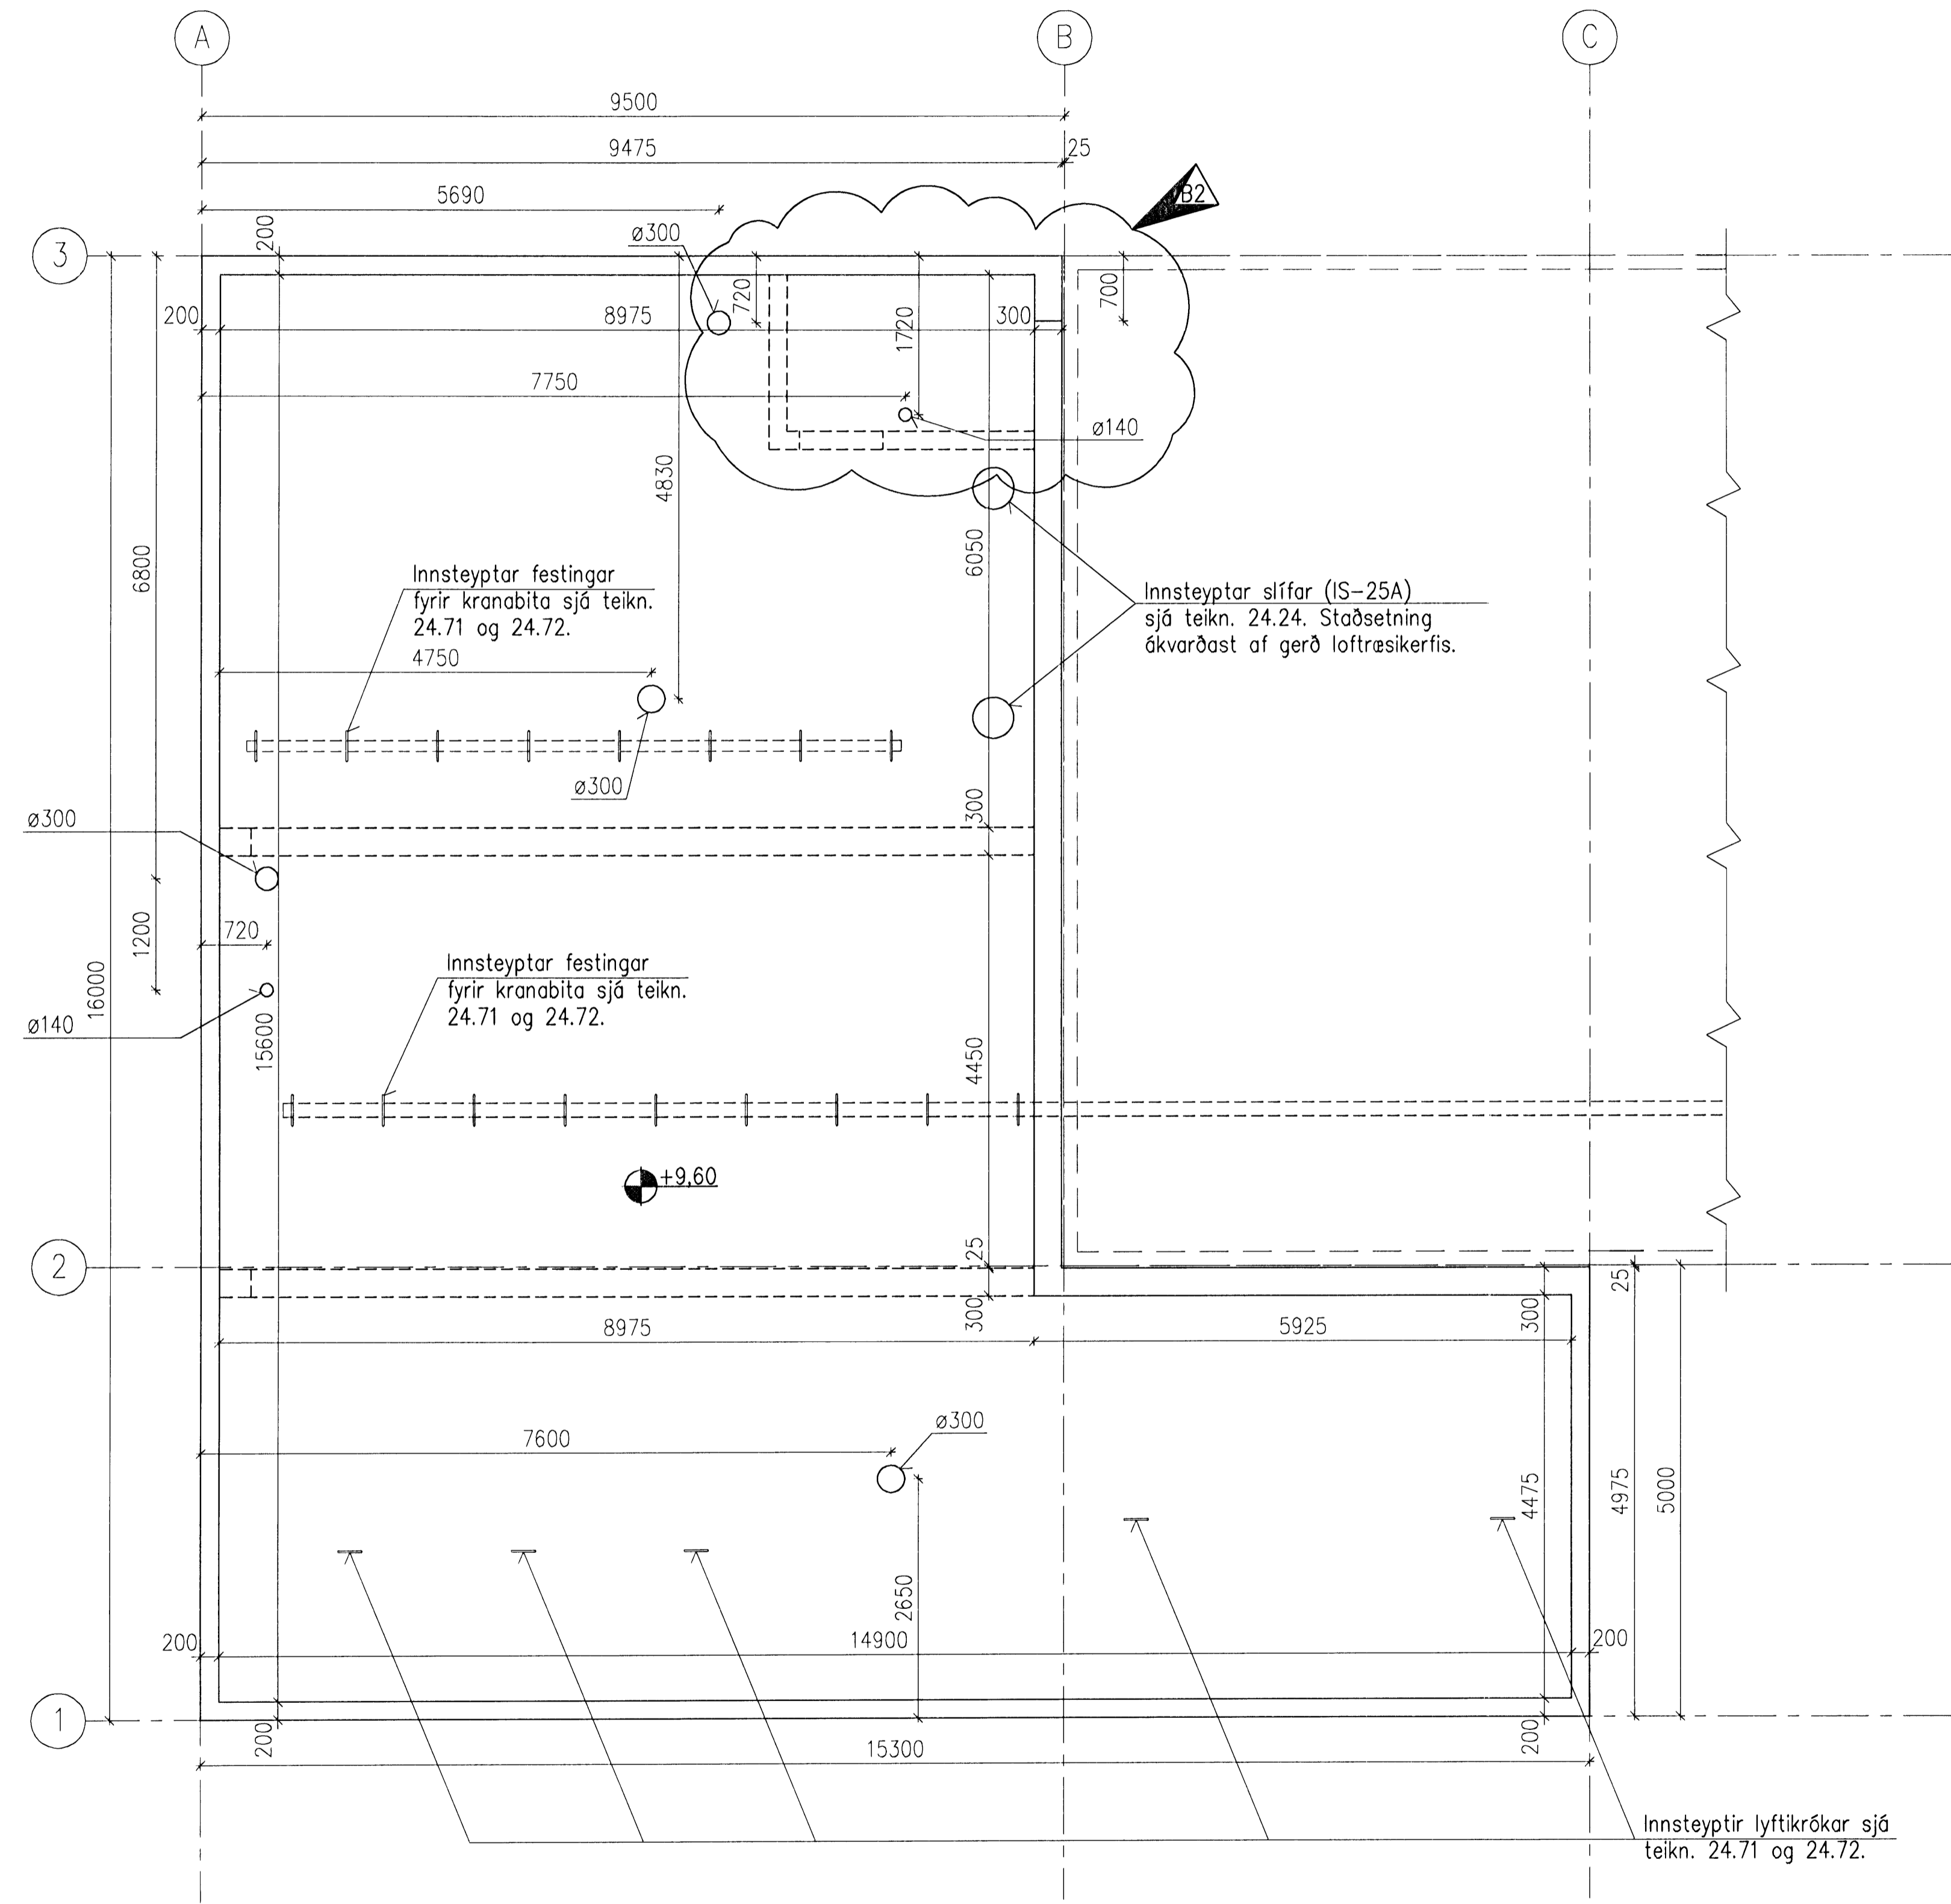

GRUNNMYND ÞAKPLÖTU (K.+9.60)

SKÝRINGAR:
1. Öll mál eru í mm.

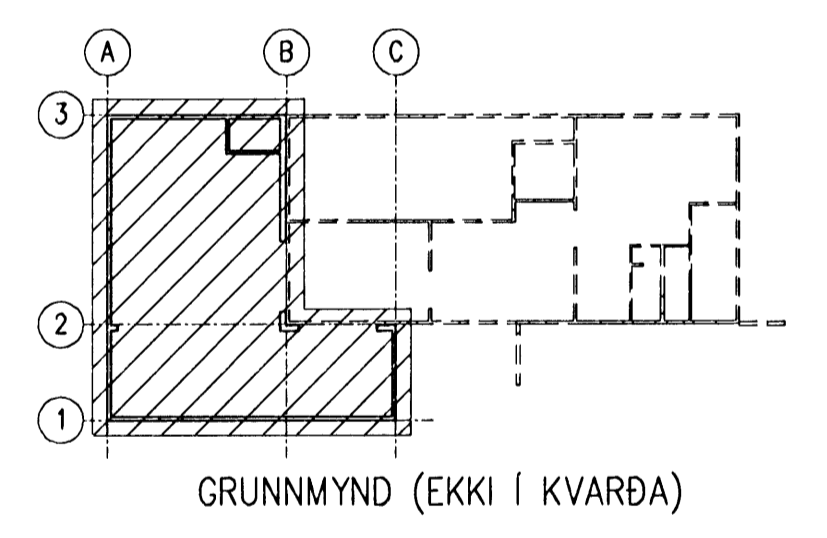

B2	2008-04-09	Innveggur við klórherb. sýndur	AS	HS	ÓE
B1	2008-02-20	Pípugötum breytt	AS	HS	ÓE
A	2008-02-07	VERKTEIKNING	AS	HS	ÓE
Útg.	Dags.	Breyting	Ho.	Yf.	Sb.

HAFNARFJARDARBÆR
FRÁVEIJA, HAFNARFJARDAR
STRANDGÖTU 11
220 HAFNARFJORDUR
Sími: 585 5665
FAX: 585 5639

DÆLUSTÖÐ, ÓSEYRARBRAUT
VIÐBYGGING
STEYPUVEIKNING
GRUNNMYND ÞAKS

VST Verkræðistofa Sigurðar Thoroddsen hf.
Armöla 4, 108 Reykjavík - Kt: 611276-0289
Sími: 589 5000 - Fax: 589 5010 - Vefvang: www.vst.is

Höfundur: AS
Tilnefnd: AFV
Samþykkt: VST hf. Ólafur Elíasson
Kt.: 2104447269

Tilvísun: K:\2003.02\07\08-Óseyri-Br\tekn\burd\OS-2204.dwg
Dagur: FEB. 2008 Nr. 2003.0207 22.04 B2

© ÖLL AFRÖT OG AFRITUN TERNINGA, AD HLUFTA EÐA Í HEILO, ER HAD SKRILEGGU LEYFI HÖFUNDA

