


A	I	HD	I	SS	I	08.10.2008
Sökull settur undir stöðsúr, meyu breytt						
UTGÁFA	TEKNIÐ	ÍSADRYFKT	ÍSÁGS			
BÍEFANGAR						

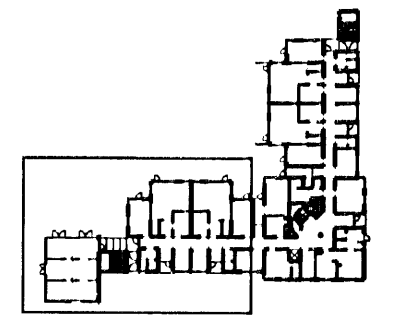

ASK Arkitektar
Geirsgötu 9
101 Reykjavík
Sími 515 3300
Fak 515 0319
www.ask.is

ADAL- OG SAMBANDSMAÐGÁRÁÐUNDIR
ASK
10. okt. 2008
Antun aðalritun

ASK
ARKITEKTAR

Sýrslaug Sýrsluáttar arkitekt FAI n. 060767.8319

LEIK OG GRUNNSKÓLI BJARKAVÖLLUM 3
VERKTEIKNINGAR

VERK NÚM.	MÁNER TEIKNINGAR	UTGÁFA
0736	20-04	A

GRUNNMYND 1:50
1:HÆÐ