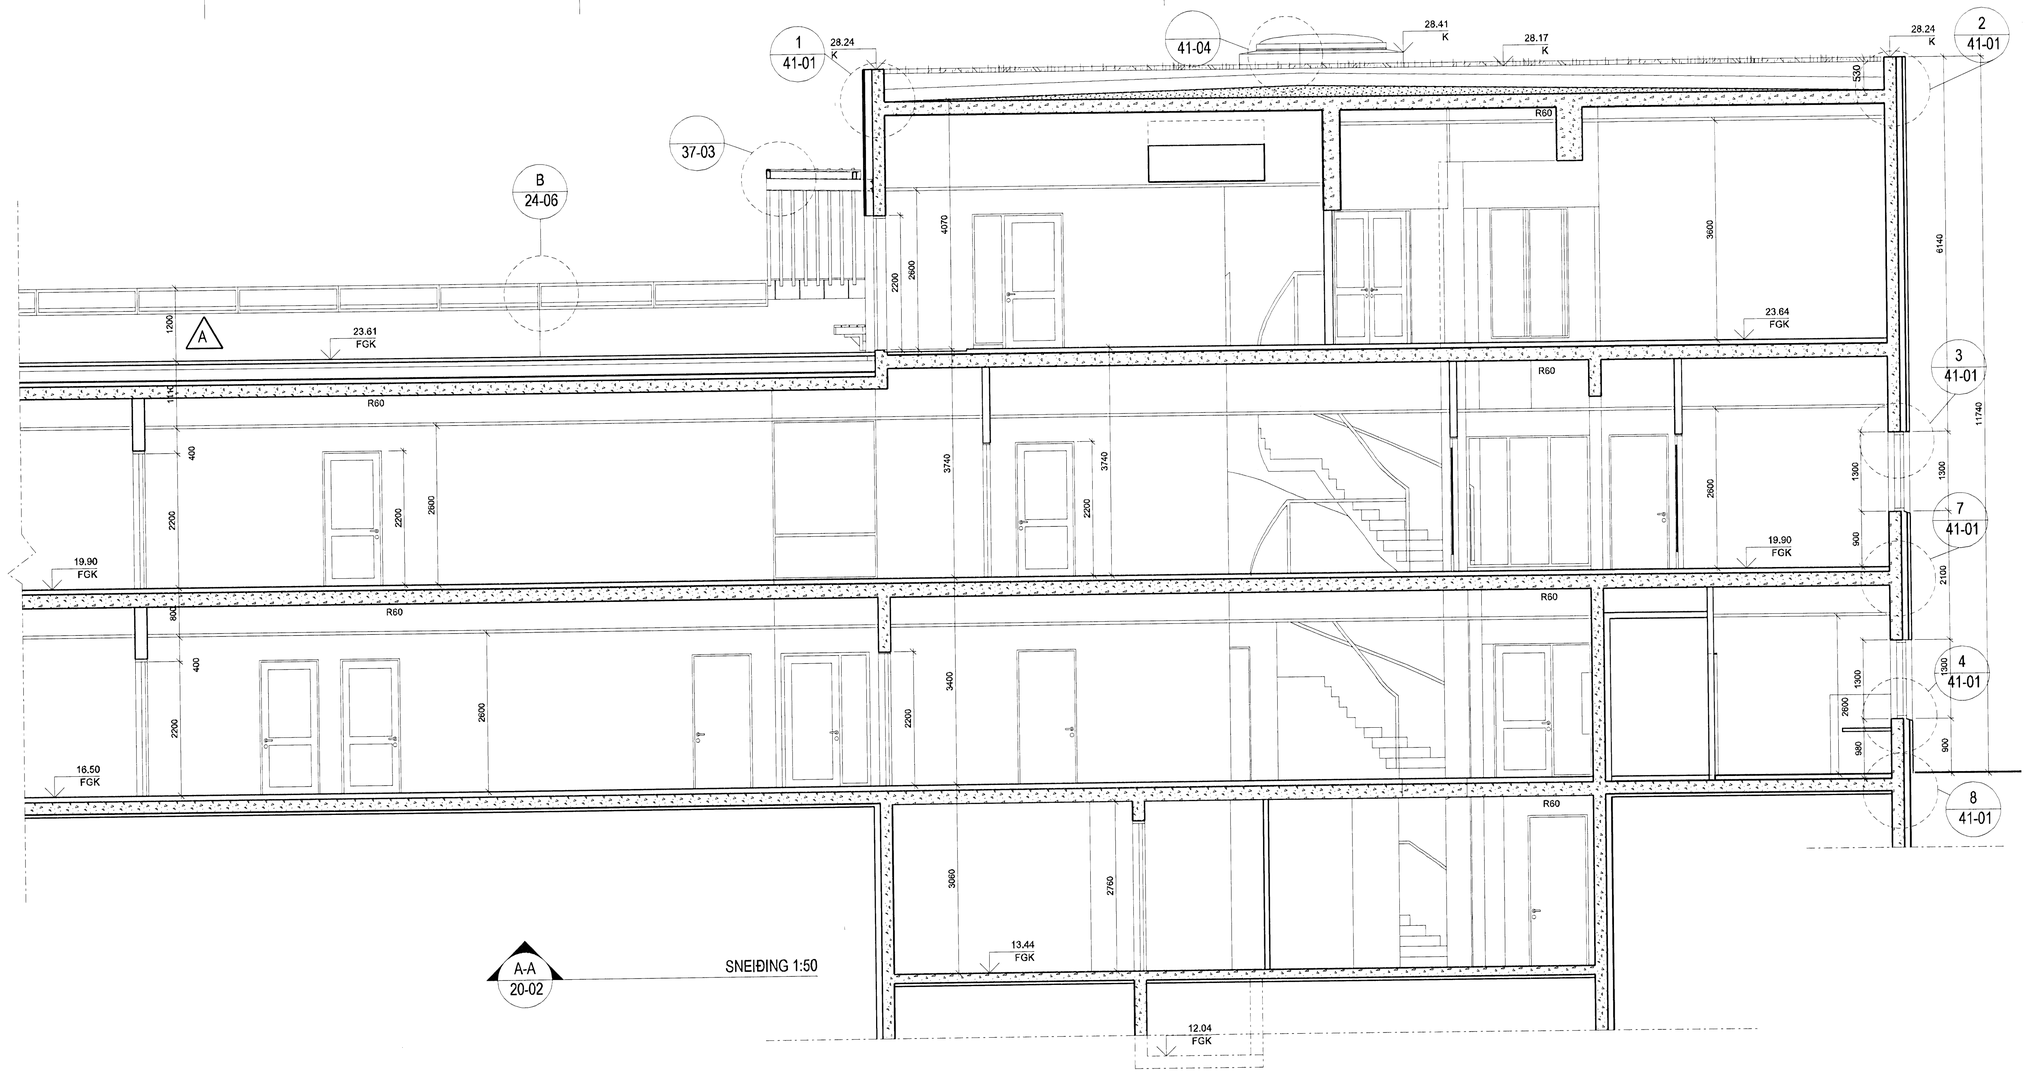

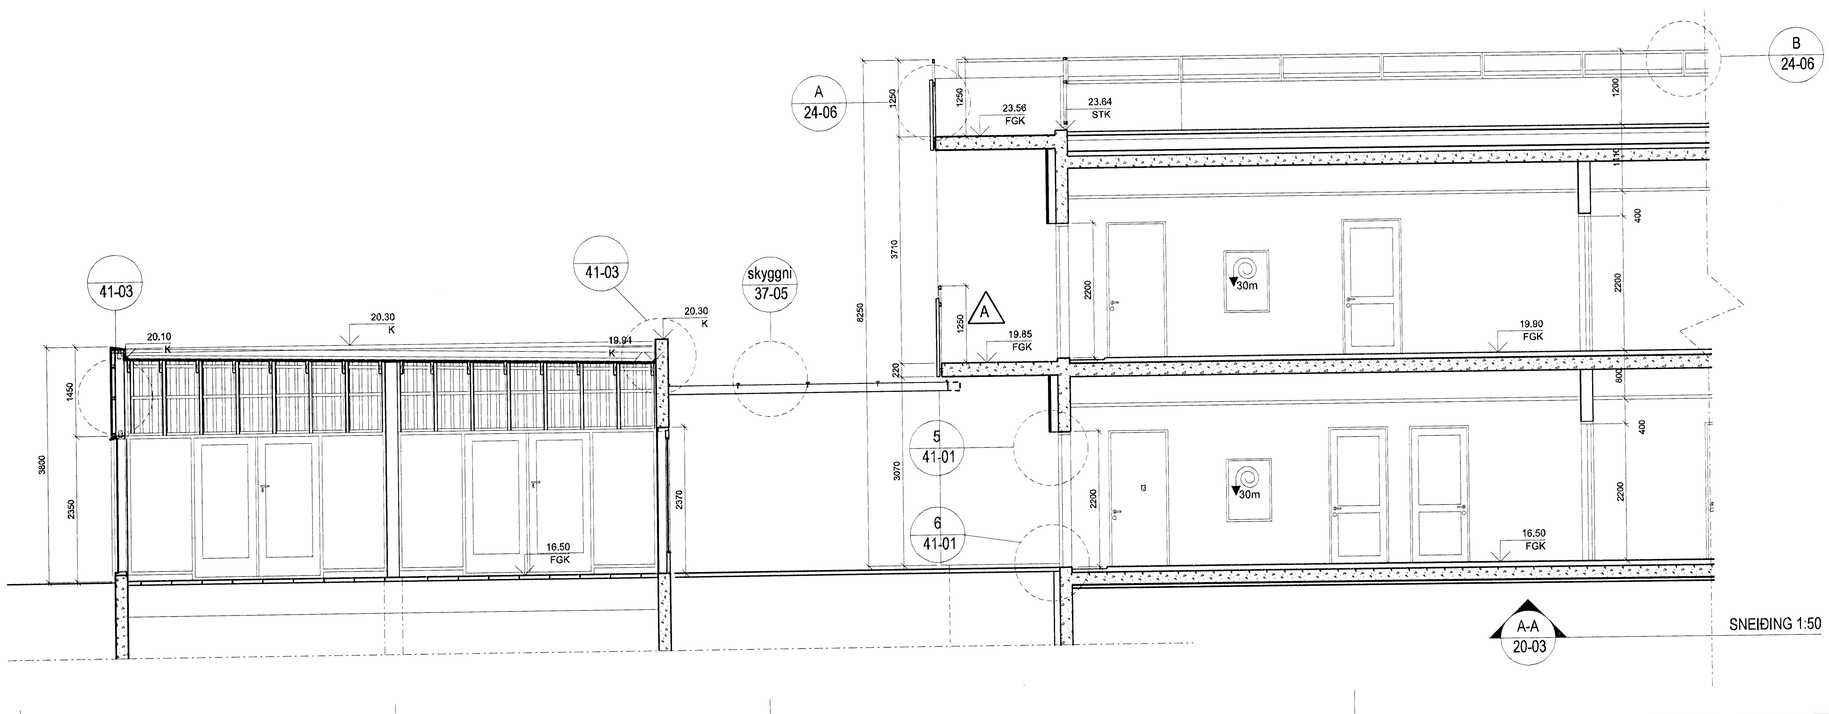

Samþykkt þann
14 OKT 2008
Byggingarfulltrúinn í Hafnarfirði
F.h. Hrólfur S. Gunnlaugsson

A	HÞ	SS	06.10.2008
Handriðsnaðir lagfærðar			
ÚTGÁFA	TEIKNAÐ	SAMÞYKKT	DAGS
BREYTINGAR			

ASK Arkitektar
Garðatorgi 9
101 Reykjavík
Sími 515 0300
Fax 515 0319
www.ask.is

Áritun aðalhönnuðar:

10. okt. 2008

Sigurlaug Sigurjónsdóttir arkitekt FAÍ, kt. 060767-8319

ASK ARKITEKTAR

LEIK OG GRUNNSKÓLI BJARKAVÖLLUM 3
VERKTEIKNINGAR

VERKEFNI

HEITI TEIKNINGAR: Sneiðing A

MKV. 1 A1	1:50
TEIKNAÐ	ASK
DAGS	05.09.08
ÚTGÁFA	A

VERK NR.	NÚMER TEIKNINGAR
0736	20-21