


Sampykkt þann
22. sep. 2021
L.H. Byggingarfulltrúans í Hafnarfjörð
Hjalmar A. Jónsson

LHJS

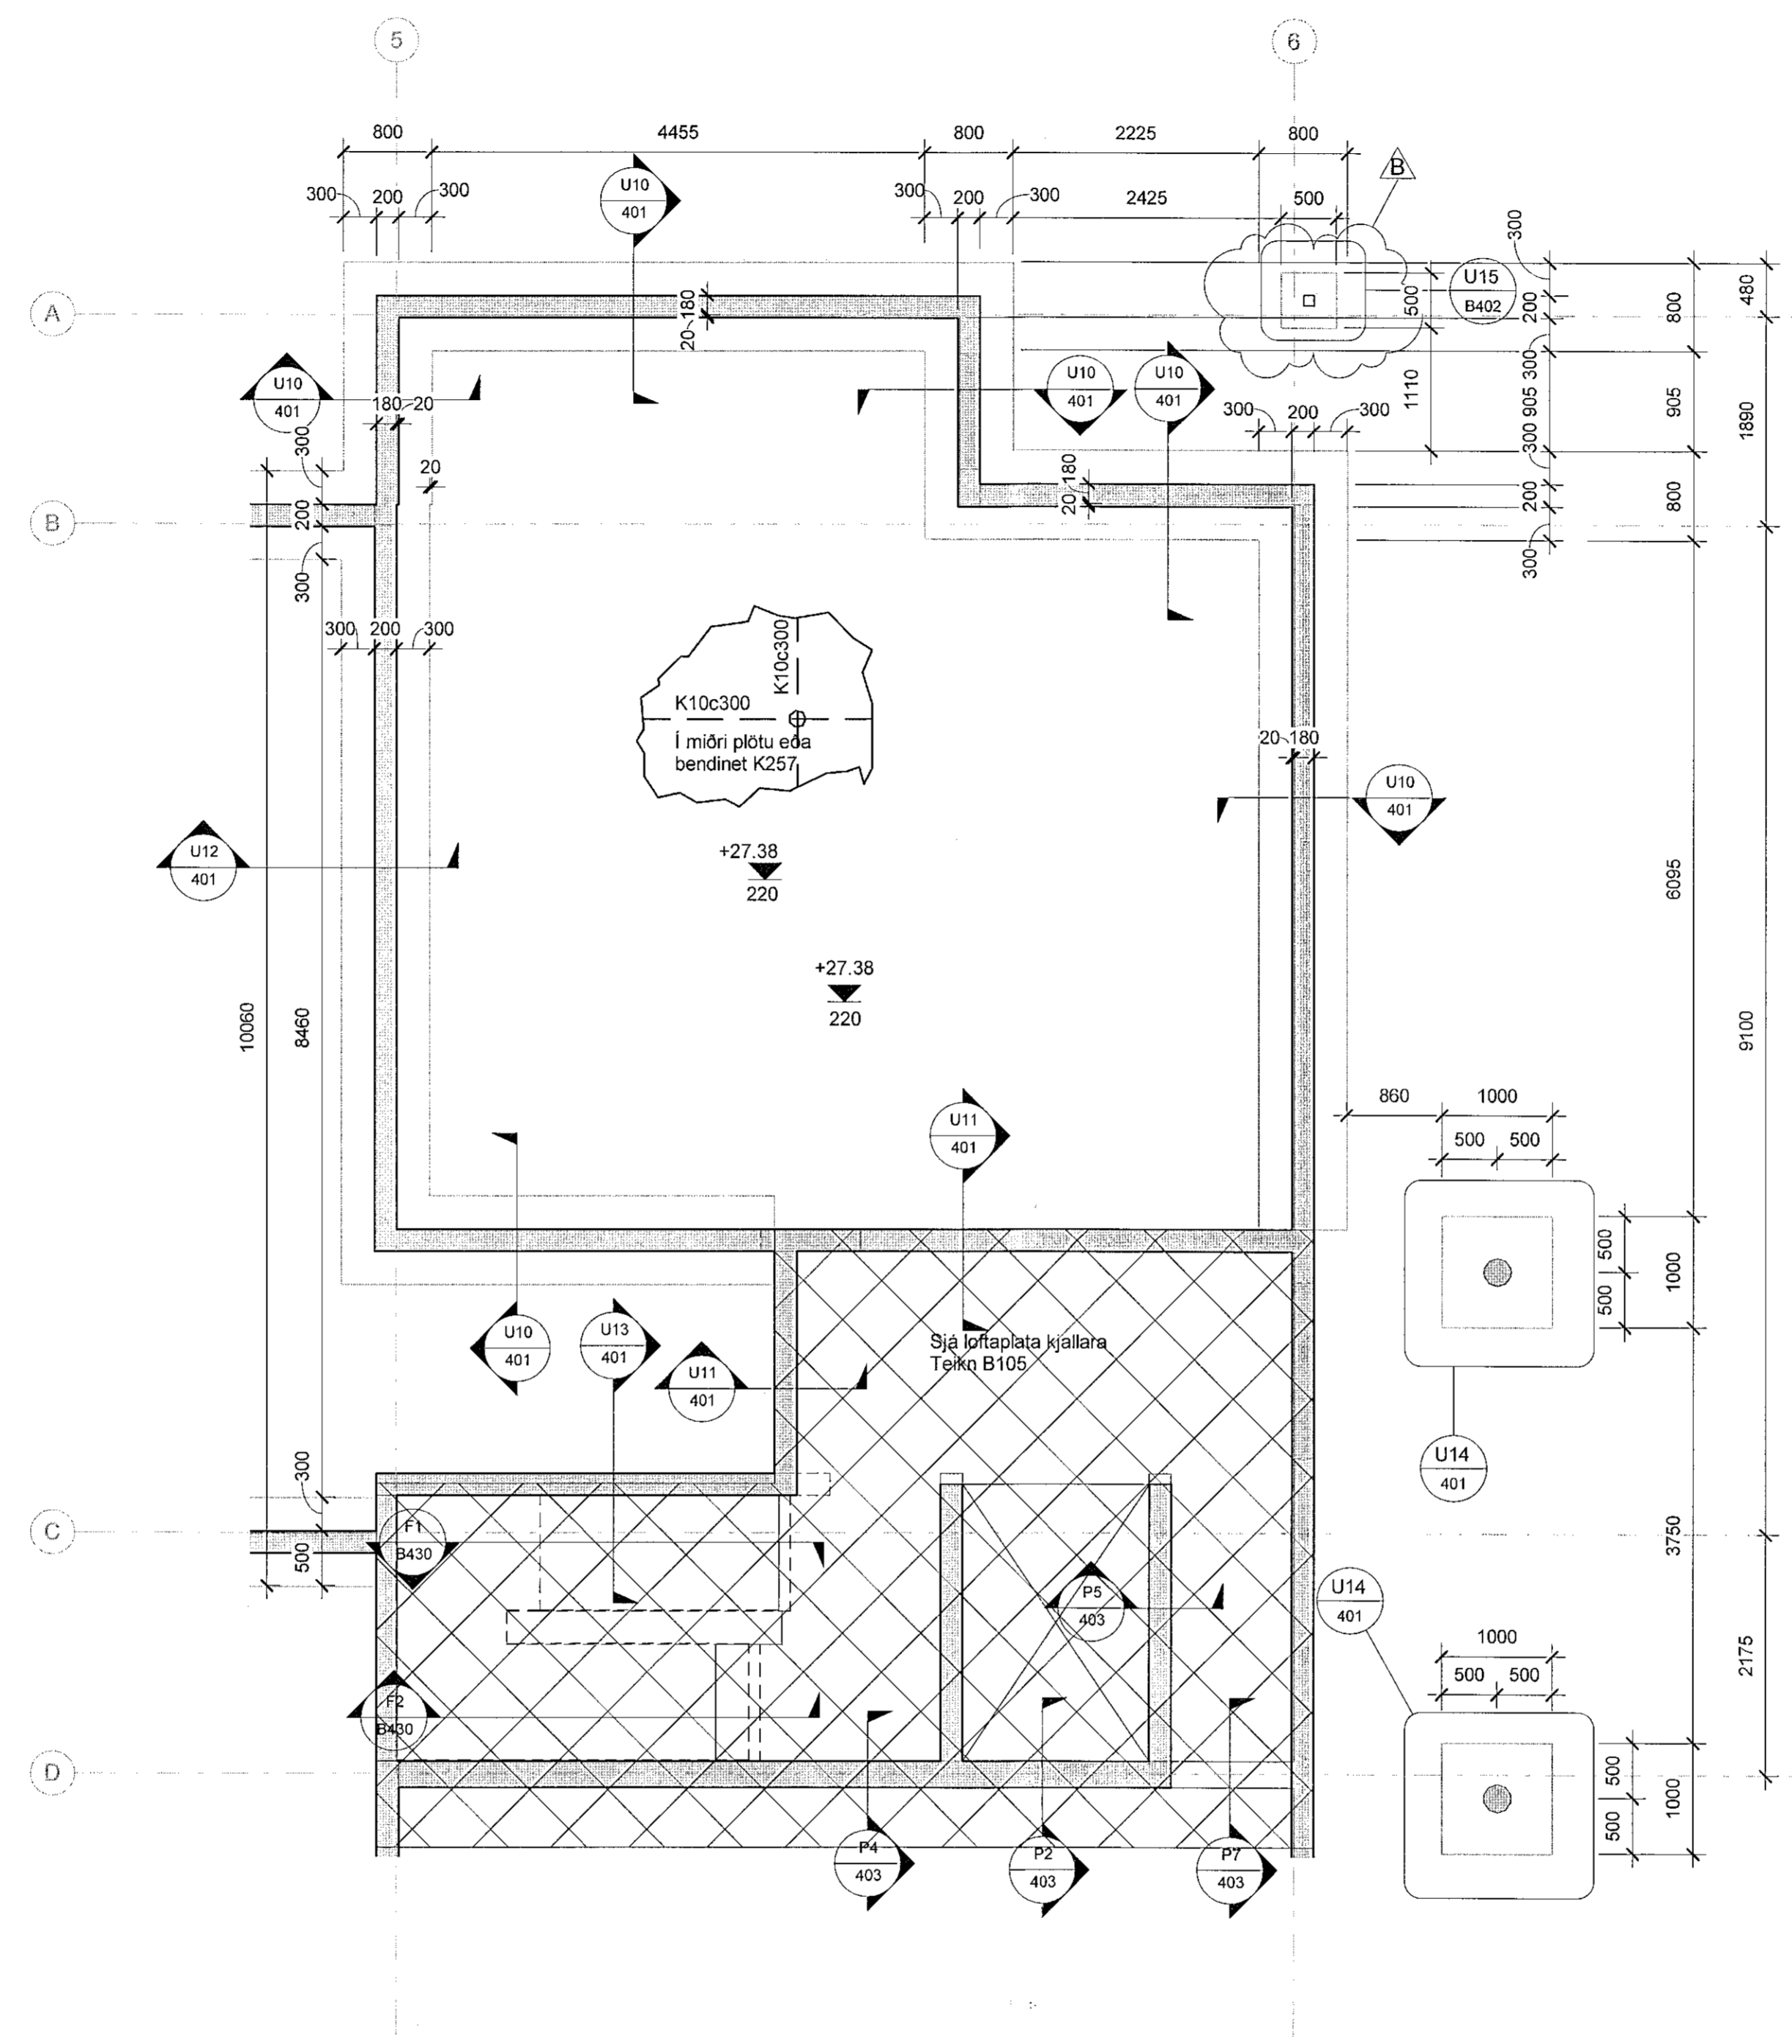

ALMENNAR SKÝRINGAR SJÁ TEIKN. 001 OG B400

BENDING VEGGJA NEMA ANNAD SÉ TEKIÐ FRAM.
180/200/250 mm: K10c200 LÖÐRÉTT, K10c250 LÁRÉTT
150 mm: K10c200 LÖÐRÉTT, K10c250 LÁRÉTT

SÉU JÄRNABAKKAR NOTAÐIR Í STAD VINKLA/U-
LYKKJA SKULU ÞEIR VALDIR ÞANNIG AÐ
JÄRNANGIÐ SÉ ÞAÐ SAMMA.
SÉ BENDIMÖTTA NOTUÐ Í BOTNPLÖTU SKEYTIST
HÚN UM TV/ER MÖSKVASTÆRDIR


EINANGRUNARÞYKKTIR ERU
-100mm PLASTEINANGRUN UNDIR BOTNPLÖTU
-75mm PLASTEINANGRUN NIÐUR MEÐ SOKKUL
EINANGRUN SOKKULS ER SYND A
TEIKNINGUM ARKITEKTS
-Rúmpyngd á einangrun skal vera 24 kg/m³

KJARNABORA/SAGA MÁ FYRIR LÖGNUM EF EKKI
HEFUR VERIÐ GERT FYRIR ÞEIM Í UPPSTEYPU.

UPPGEFIN KÓTI ER Á NEDRI BRÚN GATS. LENDI
KÓTI Á GATI UNDIR NEDRI BRÚN SOKKULS (HÁÐ
SOKKULDÝPT) ÞÁ LIGGUR LÖGNIN UNDIR
SOKKULVEGG.

YFIRFARA SKAL ALLAR MÁLSETNINGAR ÖPÖ
HÆÐARKÓTA M.T.T. TEIKNINGARARKITEKTA OG GERA
HÖNNUÐUM VIÐVART EF MISRÆMI FINNST.

JÄRN BENDING Á FORSTEYPTAR SÚLUR
SJÁ TEIKNINGU B421

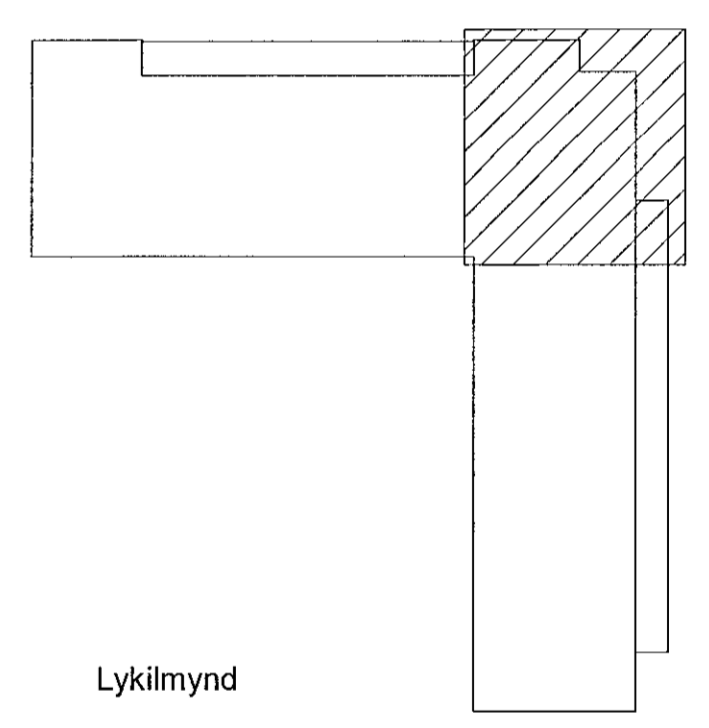

1 00 Undirstöður - 2/2
1 : 50

VERKTEIKNING GERD Á
GRUNNI AÐALUPPDRATTA
SEM SAMPYKKTIR VORU ÞANN:
22 JUL 2021
Ásgeir Ásgerisson kt. 060161-5429

NR.	BREYTING	DAGS	BY
A	Verkeikning	2021-06-18	JbF
B	Undirstöðu bætt við	2021-09-13	JbF

DAGS	F.H. VERKFRÆÐISTOFA REYKJAVÍKUR Jón Þor Björnsson kt. 2009775059
DAGS	HÖNNUNARSTJÓRI Ásgeir Ásgerisson kt. 060161-5429
Verkfræðistofa REYKJAVÍKUR	
FISKISLÓÐ 75, 101, REYKJAVÍK KT: 560415-0600	
VERK: Nónhamar 3 Hafnarfjörður	
TEIKNING: BURÐARVIRKI Undirstöður 1. hæðar - 2/2	
VERKNR.: 2104	MKV.: 1 : 50
HANNAÐ: AS	TEIKNAD: JbF
DAGS: 2021-06-18	YFIRFARID: JbF
TEIKNING NR: B104	ÚTGÁFA NR.: B