



Norðurhlíð. 1:100

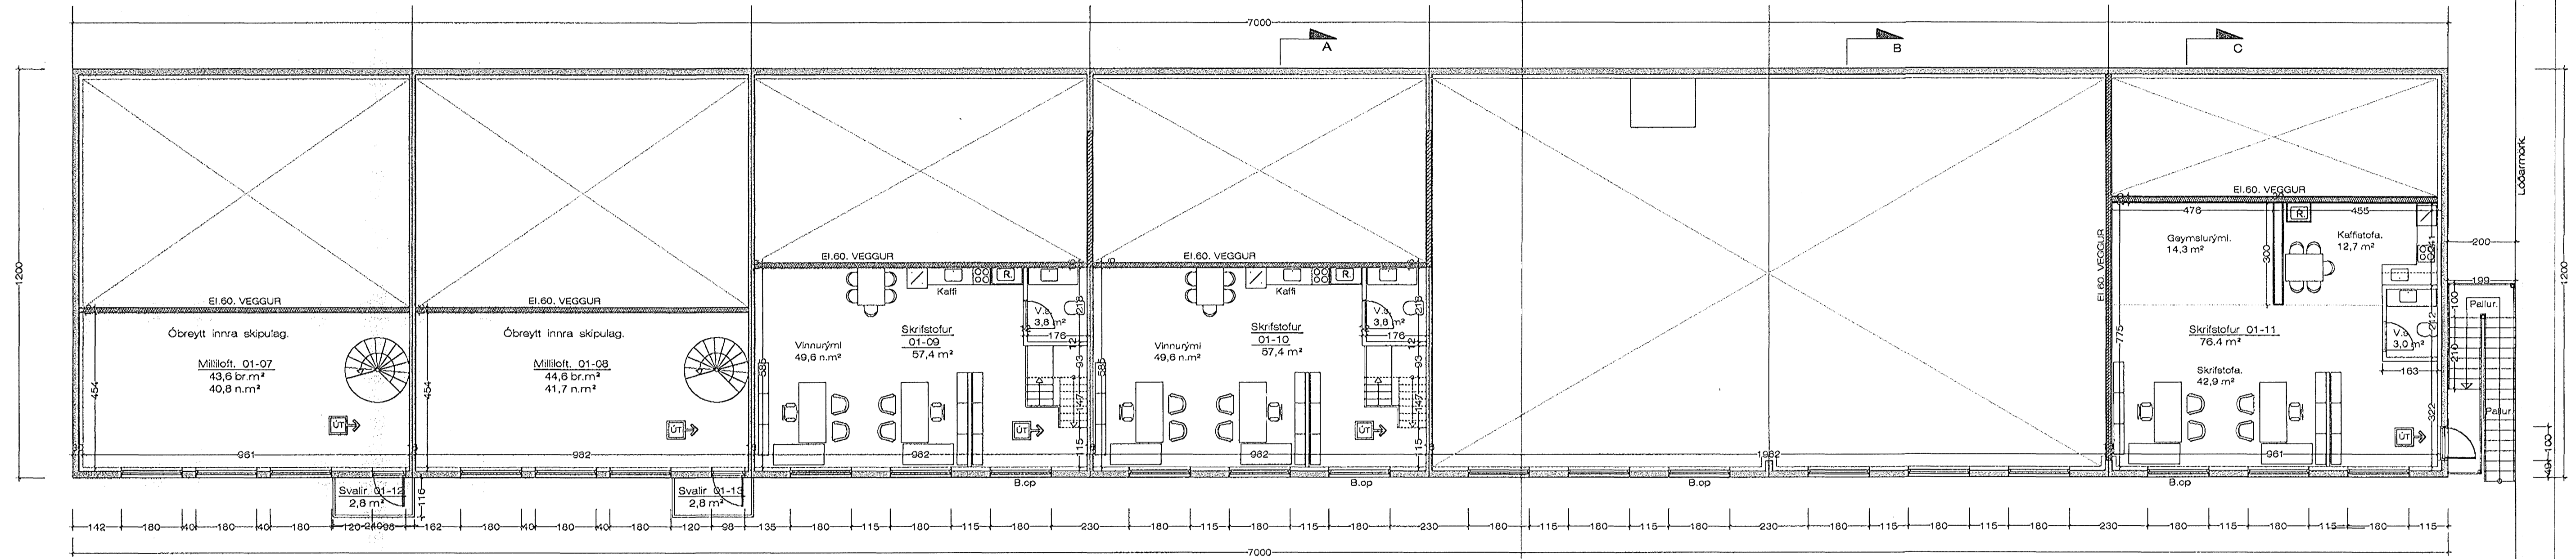

Grunnmynd milliloft. 1:100

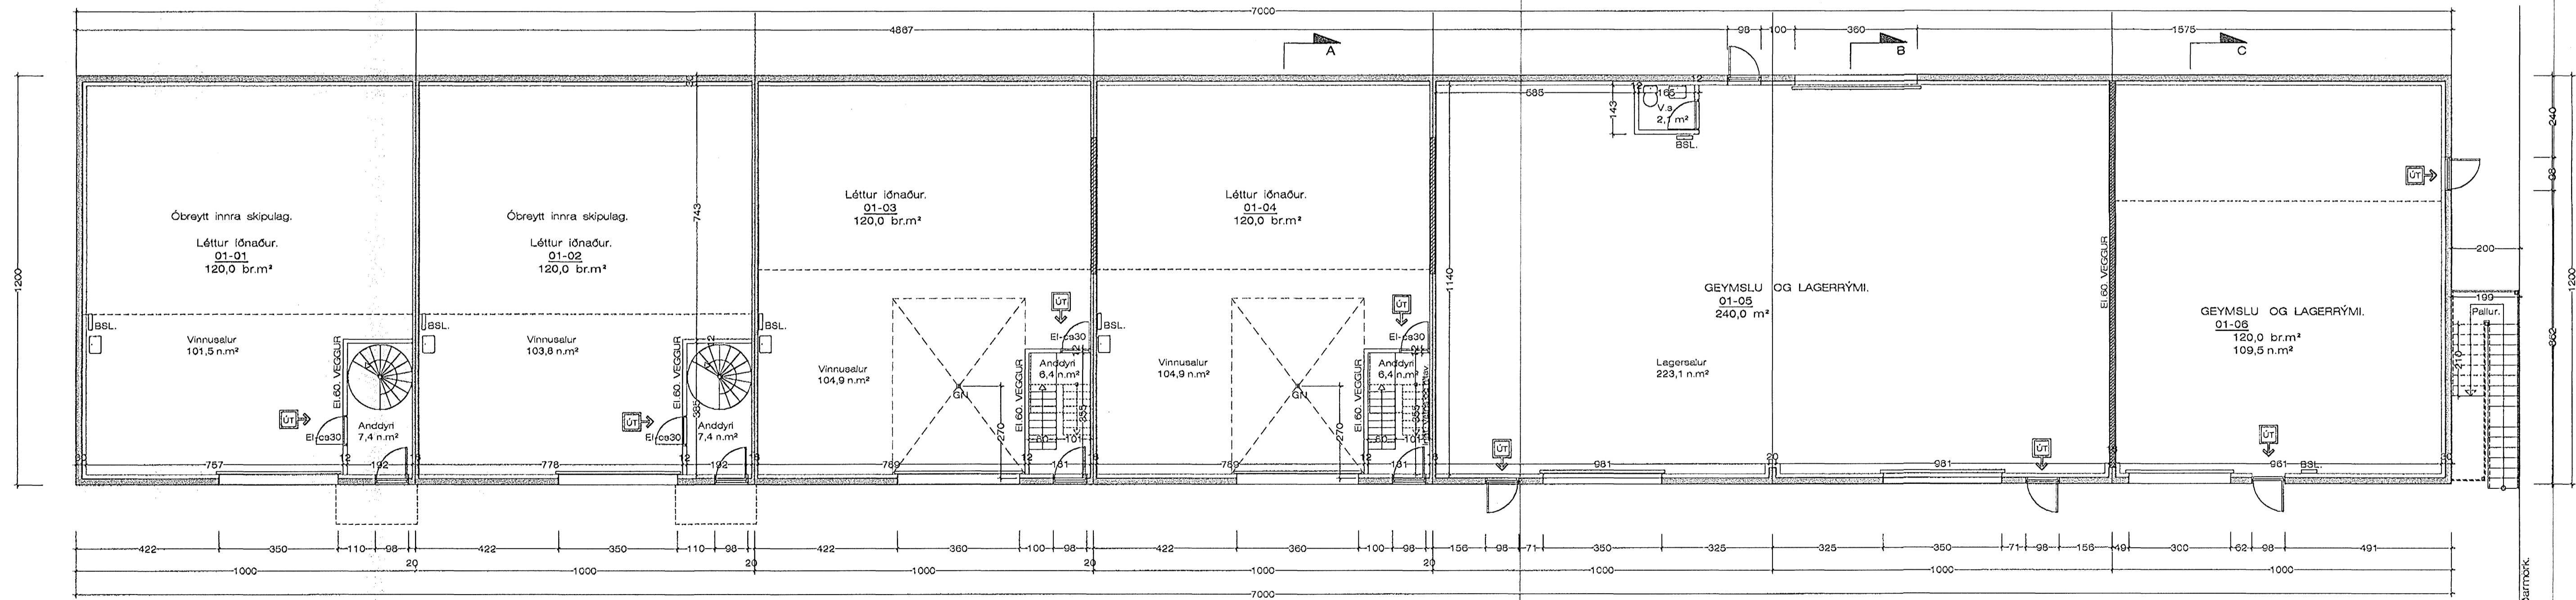

Grunnmynd Jarðhæðar. 1:100

**SKYRINGAR:**  
 Lofttræsta skali öll gluggalaus rými hússins. Við allar útgönguleiðir skal koma fyrir neyðarýsingu. Staðsetja skal brunaslöngur og slökkvitæki í samráði við eldvarnarefritil Höfuðborgarsvæðisins.

**Breytt. 27. - 5. - 2008**  
 Bætt við útríppum og sett úthurð á vestrhlíð hússins, inn á milliloft.

**Breytt. 27. - 2. - 2007.**  
 Sótt er um að aðskilja rými í vestrhluta hússins í sjálfstæðar einingar, bæta við innkeyrslu og gönguhurðum á norðurhlíð hússins og bæta við gönguhurð á vestrhlíð hússins.  
 Sótt er um að setja útríppur við norð-vestur horn hússins og bæta við millilofti í rými merkt. 10 - 06  
 Jafnframt eru teiknaðar inn reyndarteikningar af milliloftum í rými 01-03 og 01-04 í rýmum 01 - 01 og 01-02 er innra skipulag óbreytt.  
 Færðar hafa verið inn merkingar fyrir gerð skráningartöflu.

Fornubúðir 1 Hafnarfirði. Grunnm. - Útlit.

VERK NR. 159      DAGS. 27.-2.-2007      MÁL. 1:100  
 TEIKN. NR. 02      BREYTT.

**JÓN GUÐMUNDSSON** ARKITEKT *Jón Guðmundsson* KT. 310291  
 VINNUSTOFA      BUDURLANDBRAUT 13      REYKJAVÍK      8ÍMÍ 552 9036