



Byggingarfulltrúi  
samþykkir erindið.  
4 JUN 2008

Tent skal á að samþykkt þessi verður ekki virk  
lytt en eftir þingvísingu eignaskiptavettisnum  
rinnar og skráningu þennar hjá Fasteignamálaúvikisins  
Byggingarfulltrúinn í Hafnarfirði  
Jon Sigurðsson


*Jon Sigurðsson*

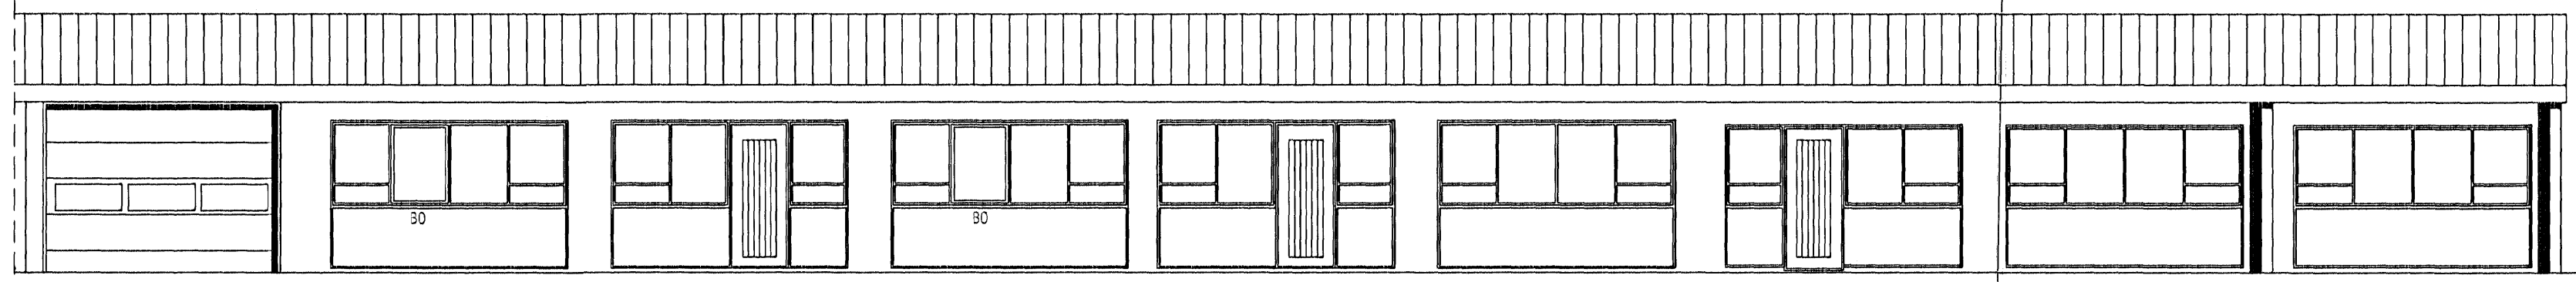


ÚTLIT  
AUSTUR

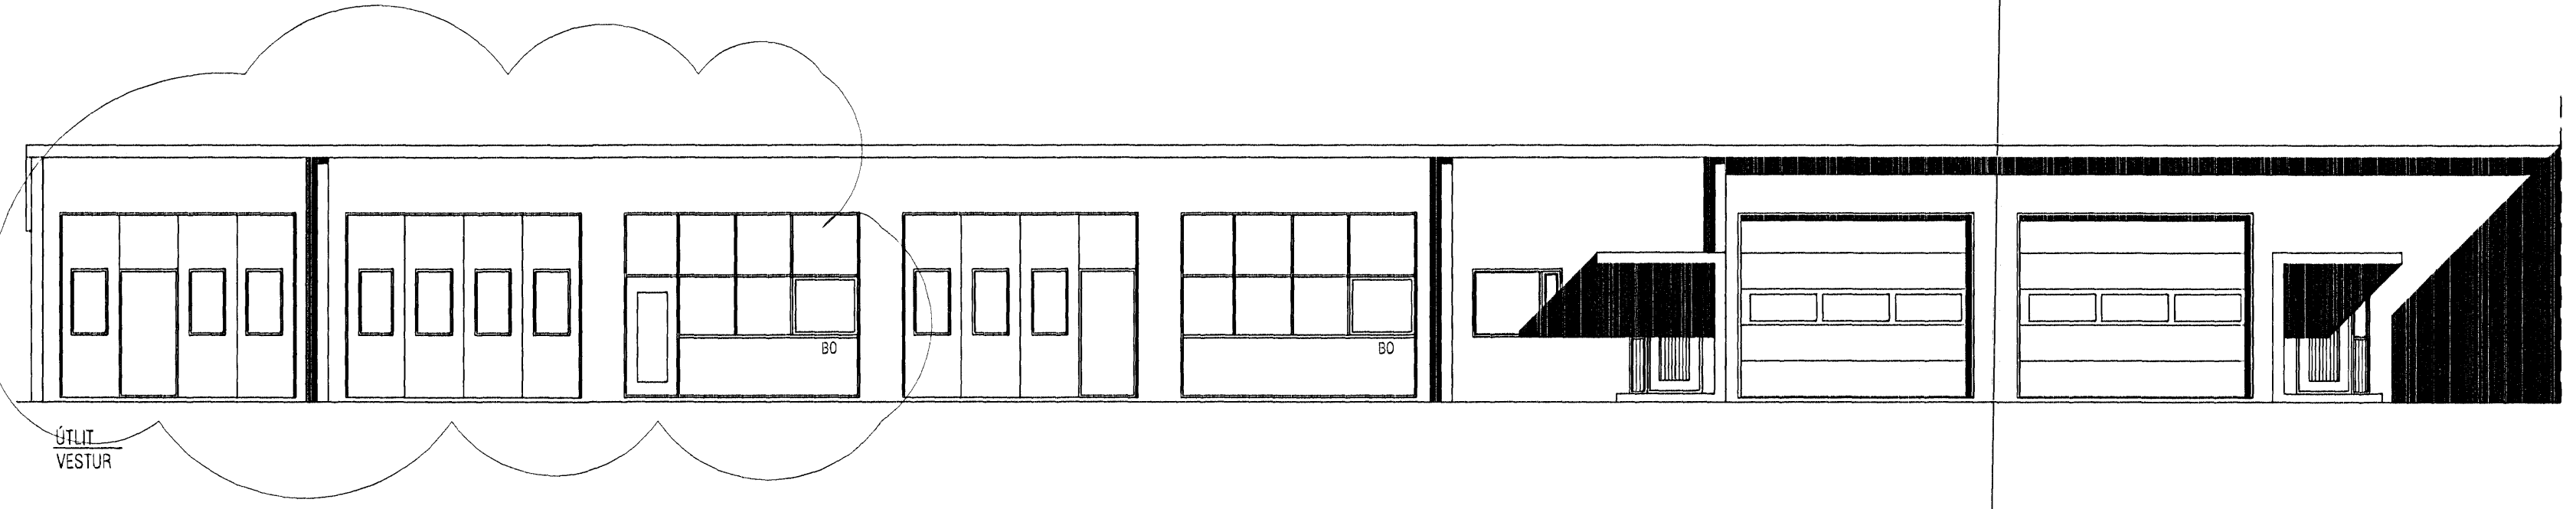


ÚTLIT  
VESTUR

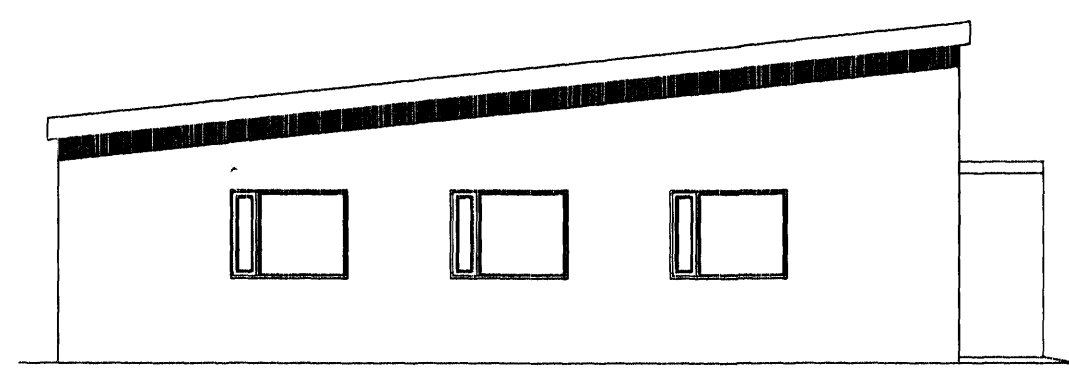

ÚTLIT  
NORÐUR

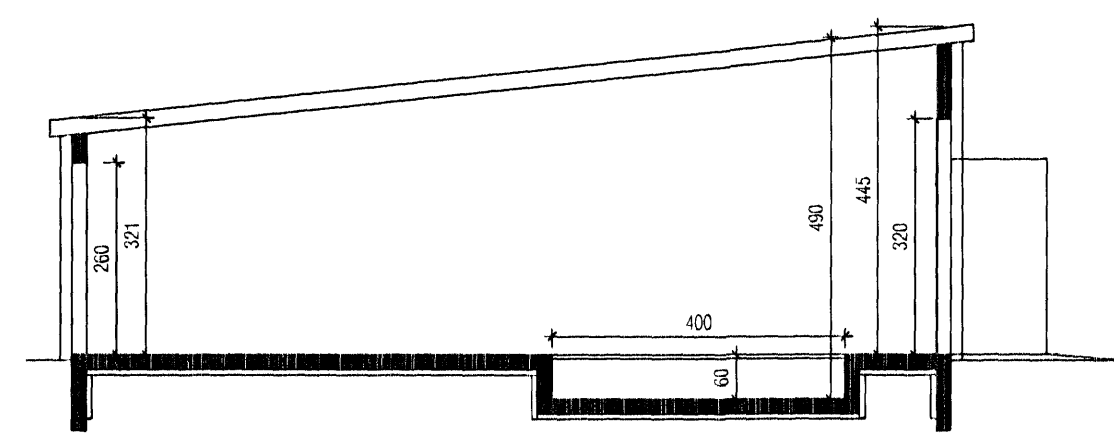

A-A  
A-01

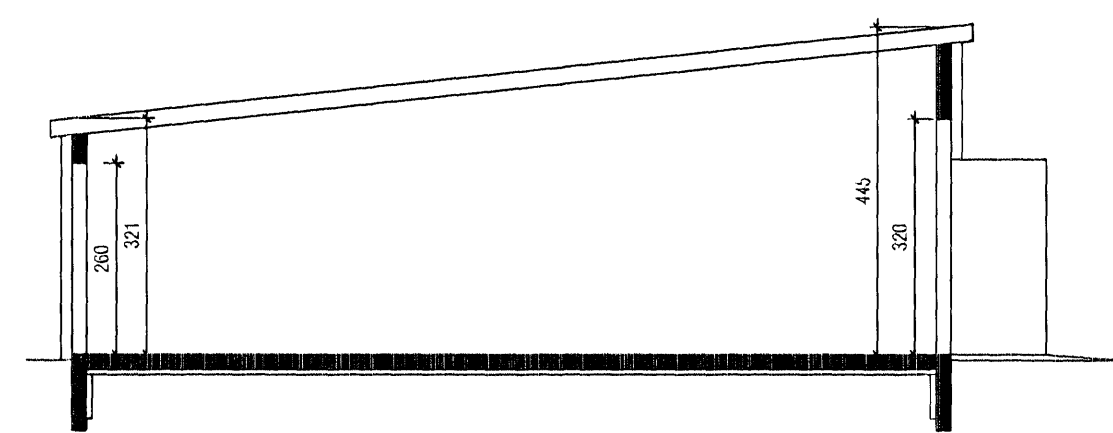

B-B  
A-01

KAPLAHRAUN 22 HAFNARFJORDUR		TEIKN. A-02
ÚTLIT OG SNIÐ	Kt : 250565-5939	kvarði: 1:100
BERGLIND SIGVALDADÓTTIR BYGGINGAFRÆDINGUR BFI	DAGS. 27.05.2008	
MIÐTÚN 82 e-mail: berglindb@internet.is	samþ <i>Berglind Jón</i>	