


Tækjagæmsla

HEILBRIGGISEFTIRLIT
HAENARFIARDAR-
OG KÓPAVOGSSVÆÐIS
Gagnvæðing / 2020-05-10

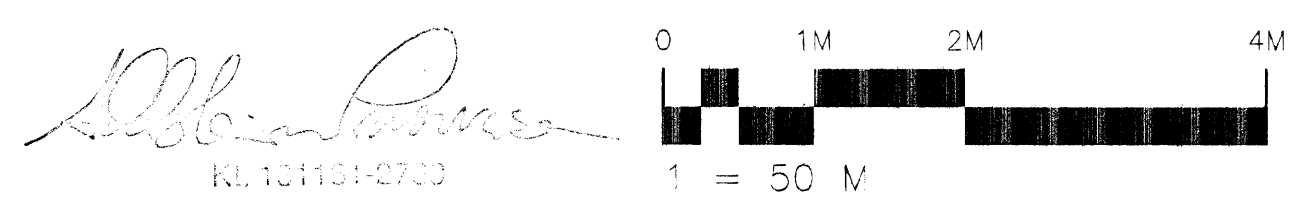

23 JUN 2005
[Signature]

Skýringar: Explanations:	Fjöldi stykja Number of pieces IV III II I		Hlutur Object Mhl.01 Víkurgata 3 / ál- og tækjagæmsla		Atriði Item Lagnir – Frárennli 2.hæð		Efn. Material Stál Steel		Eðl. stk. Weight (kg) 7510		Ítösk. í heild Total no. of pieces 12094		Aðhugasemdir Remarks US33		
	A Reyndartekningar 05.07.05 SG		1 Gólfhæð hákkuð um 40 cm 8-12-03 SG		Breyt. Revision Dags. Date 22.09.2003		Samþ. Approved Notk. hæmið Released		Tæknir. Drawn JW		Yfirfarið Checked SG		Samþ. Approved Drögn. af SAL Drawn of SAL		Tæknir. Drawn US33
Tívvæðing nr. ISAL Ref. drawing no. of ISAL		Samsettn. tækningar nr. ISAL Assembly drawing no. of ISAL		ALCAN PRIMARY METAL EUROPE ISAL Alcan Iceland Ltd		Stigumark IS-222 Hálfarfordur ALCAN		168920		A		168920		A	