
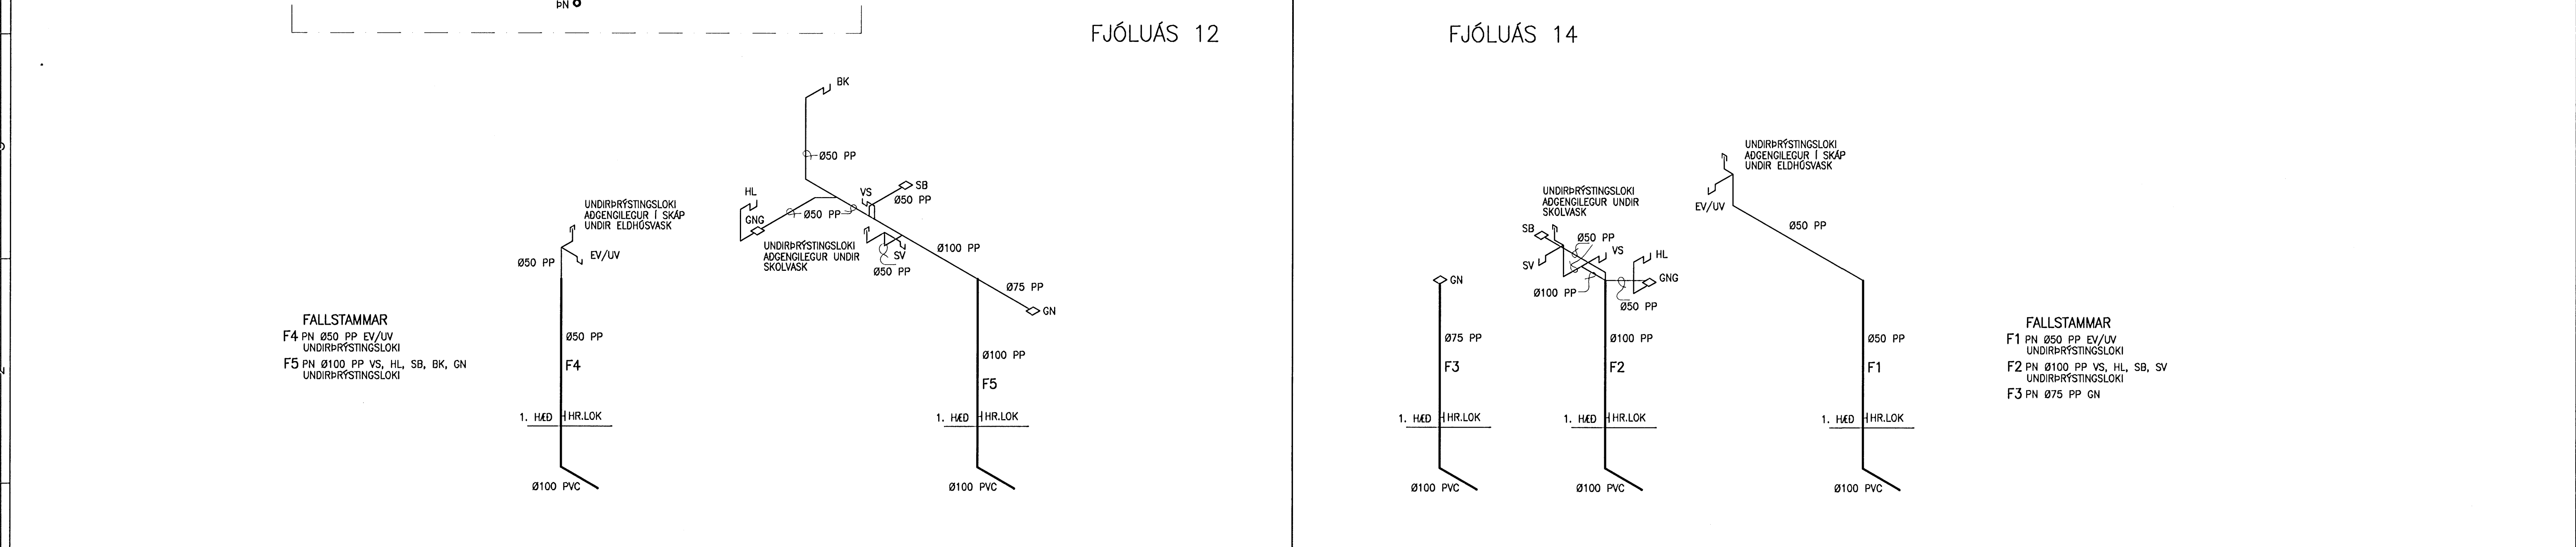


Samþykkt bann  
16 APR. 2008  
Byggingarfulltrúinn í Hafnarfirði  
F.H. Hraifur S. Gunnlaugsson

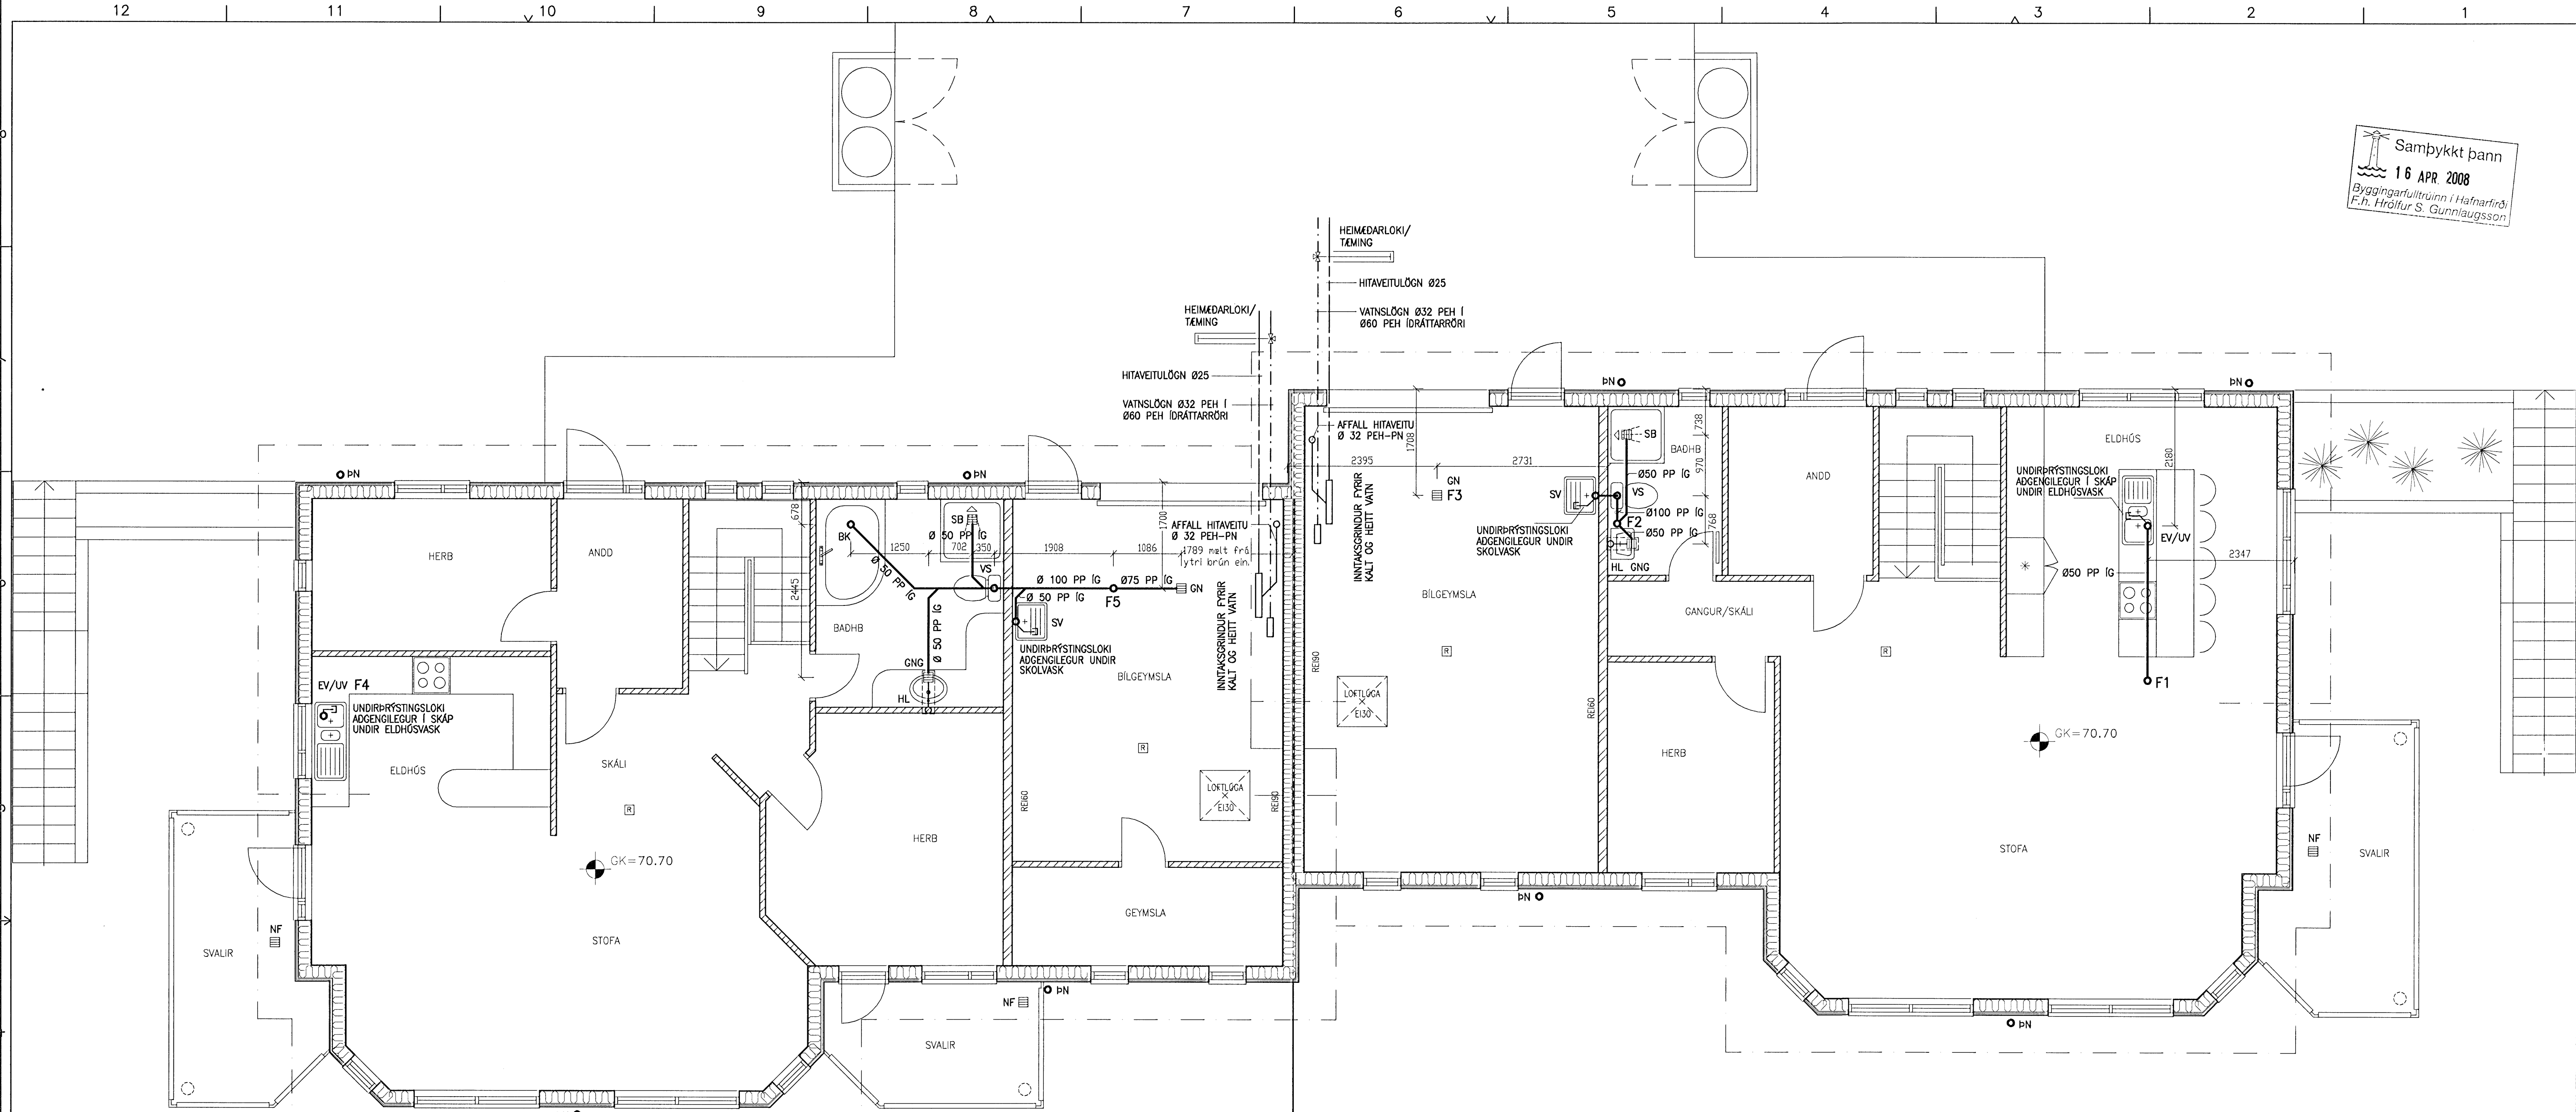

NR.	DAGS.	BREYTING	NR.	DAGS.	BREYTING
A	APRIL 08	BREYTT AFFALL HITAVEITU			

**SKÝRINGAR**

SKÝRINGAR SJÁ TEIGN F001  
ÖLL MÁL Á TEIGNINGU Í MILLIMETRUM  
EKKI SKAL MÆLA UPP AF TEIGNINGU

MÁLSETNING Á SALERNISSTÓTUM MIDAST VÍD  
AD FJARLEGGD Í MIDJAN STÓT FRÁ FULLFRÁ-  
GENNUM VEGG SE 150 mm

MÁLSETNING Á HANDLAUGARSTÓTUM MIDAST  
VÍD AD FRÁRENSLISTÓTAR LENDI VÍD INNVEGG  
Á LÖDRÉTTA STOFNA SKAL SETJA HREINSILOK  
UM 30 sm OFAN VÍD NEDSTU GÖLFPLÖTU

ALLA LÖDRÉTTA STOFNA – ÞYKKVEGGJA RÖR  
SKAL EINANGRA OG VEFJA MED PLASTBORDA

3/4 08 20  
SEMUNDUR EIRIKSSON 261249-2349

FJÓLUÁS 12 – 14  
220 HAFNARFJÖRDUR

**KLÖPP**

KLÖPP ARKITEKTAR-VERKFRÉDINGAR EHF  
NETHYL 2E, PÓSTHÓLF 10050, 130 REYKJAVÍK  
SÍMI 577 2277, 699 7747 – klopp@simnet.is

HEITI TEIGN. FRÁRENSLISLAGNIR 2. HÆD	
MÆLIKVARDI	1:50
DAGS.	JÚLÍ 2007
TEIKNING	F 003
VERK	V 06-401
BREYTING	A
YFIRFARID	S.E.