

Skýringar



Fráveitulagnir innanhúss

Lagnir skulu vera í samræmi við IST-68 og fara skal eftir fyrirmælum framleiðanda. Lagnir skulu vera PP (polypropolyn) eða sambærilegar með stingmúffu og þéttihring.

Fráveitulagnir utanhúss

Fráveitulagnir undir botnplötu og utan með húsi skulu vera PVC eða sambærilegt. Fara skal eftir fyrirmælum framleiðanda og í samræmi við IST-68 í öllum tilfellum. Grafa skal fyrir lögnum í fullþjappað fylliefni. Undir og umhverfis rör skal vera a.m.k. 150mm sandfylling. Skeyta skal lagnir saman með þéttihringjum. Þess skal gætt að rör geti þanist eðlilega.

- ÞN Þakniðurfall
- NF Niðurfall Ø 100 með sandfangi
- SB Steypibað
- GNG Gólfniðurfall með gegnumstreymi Ø 100/70
- VS Vatnssalerni
- BK Baðkar
- EV Eldhúsvaskur
- ÞS Þvagskál
- SV Skolvaskur
- T Tengimöguleiki síðar
- ÞV Þvottavél
- GK Gólfkóti
- P Frárennsli fyrir pott
- BK brunnkóti

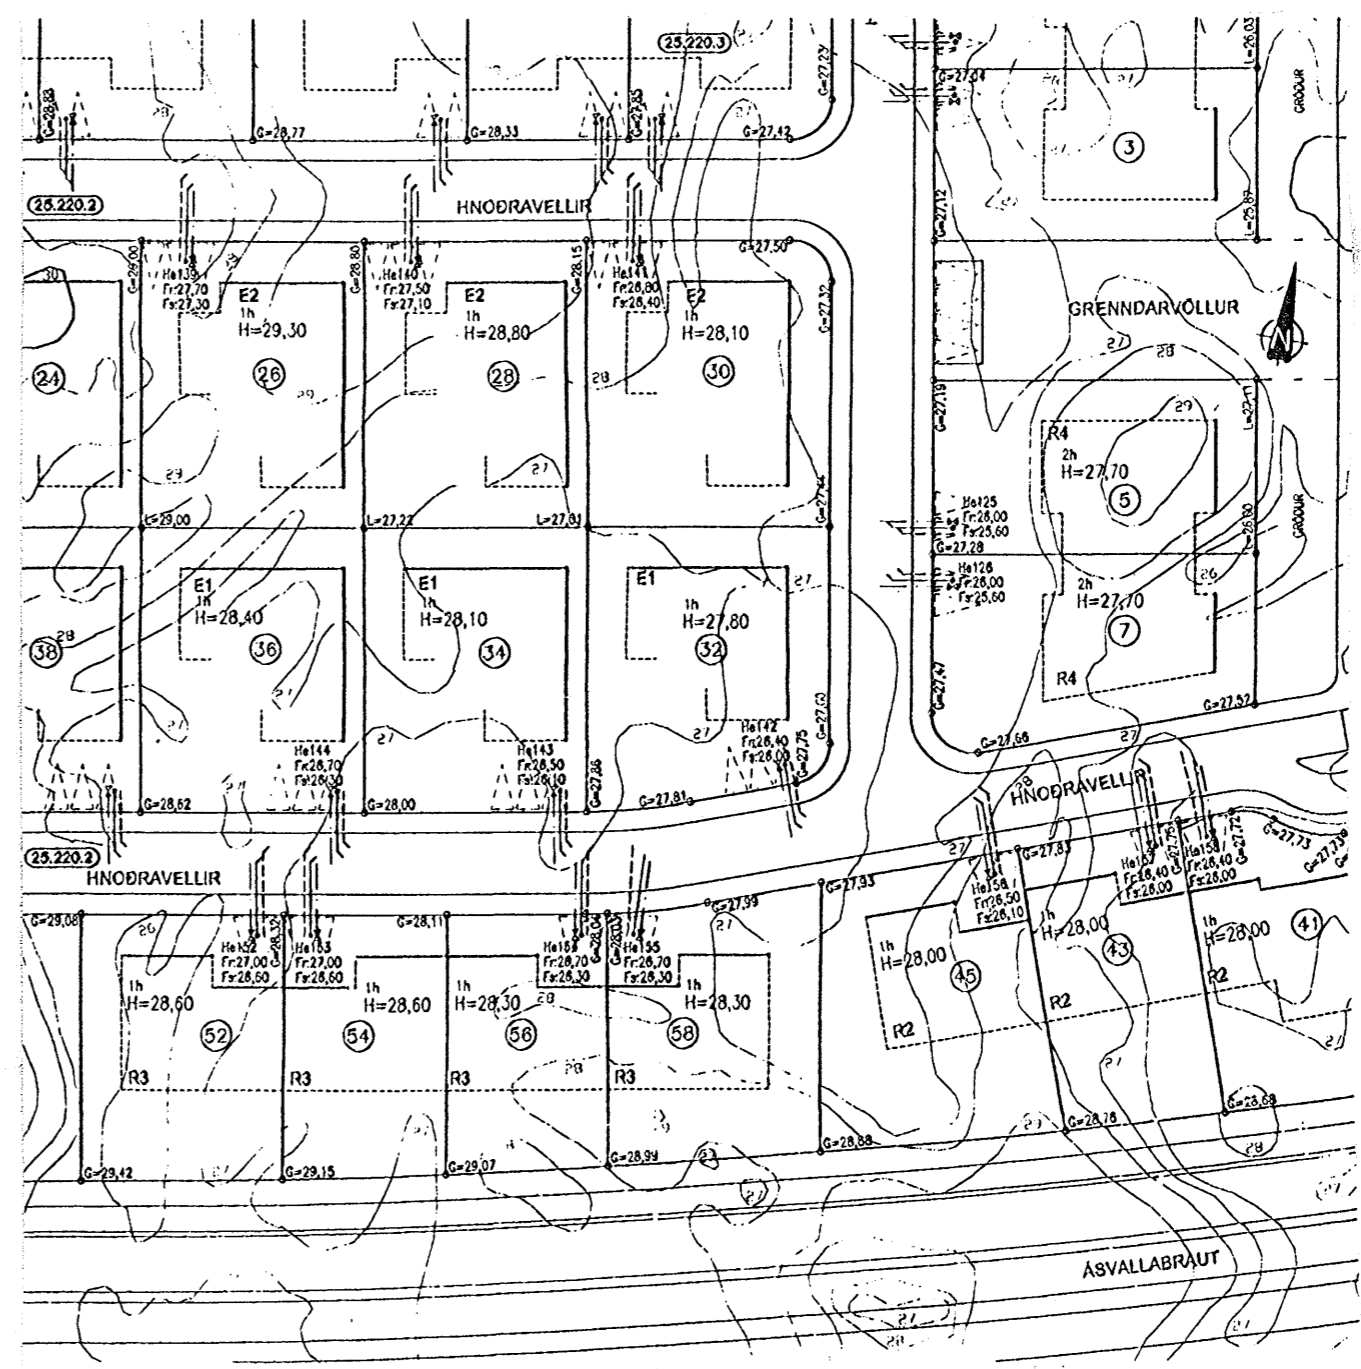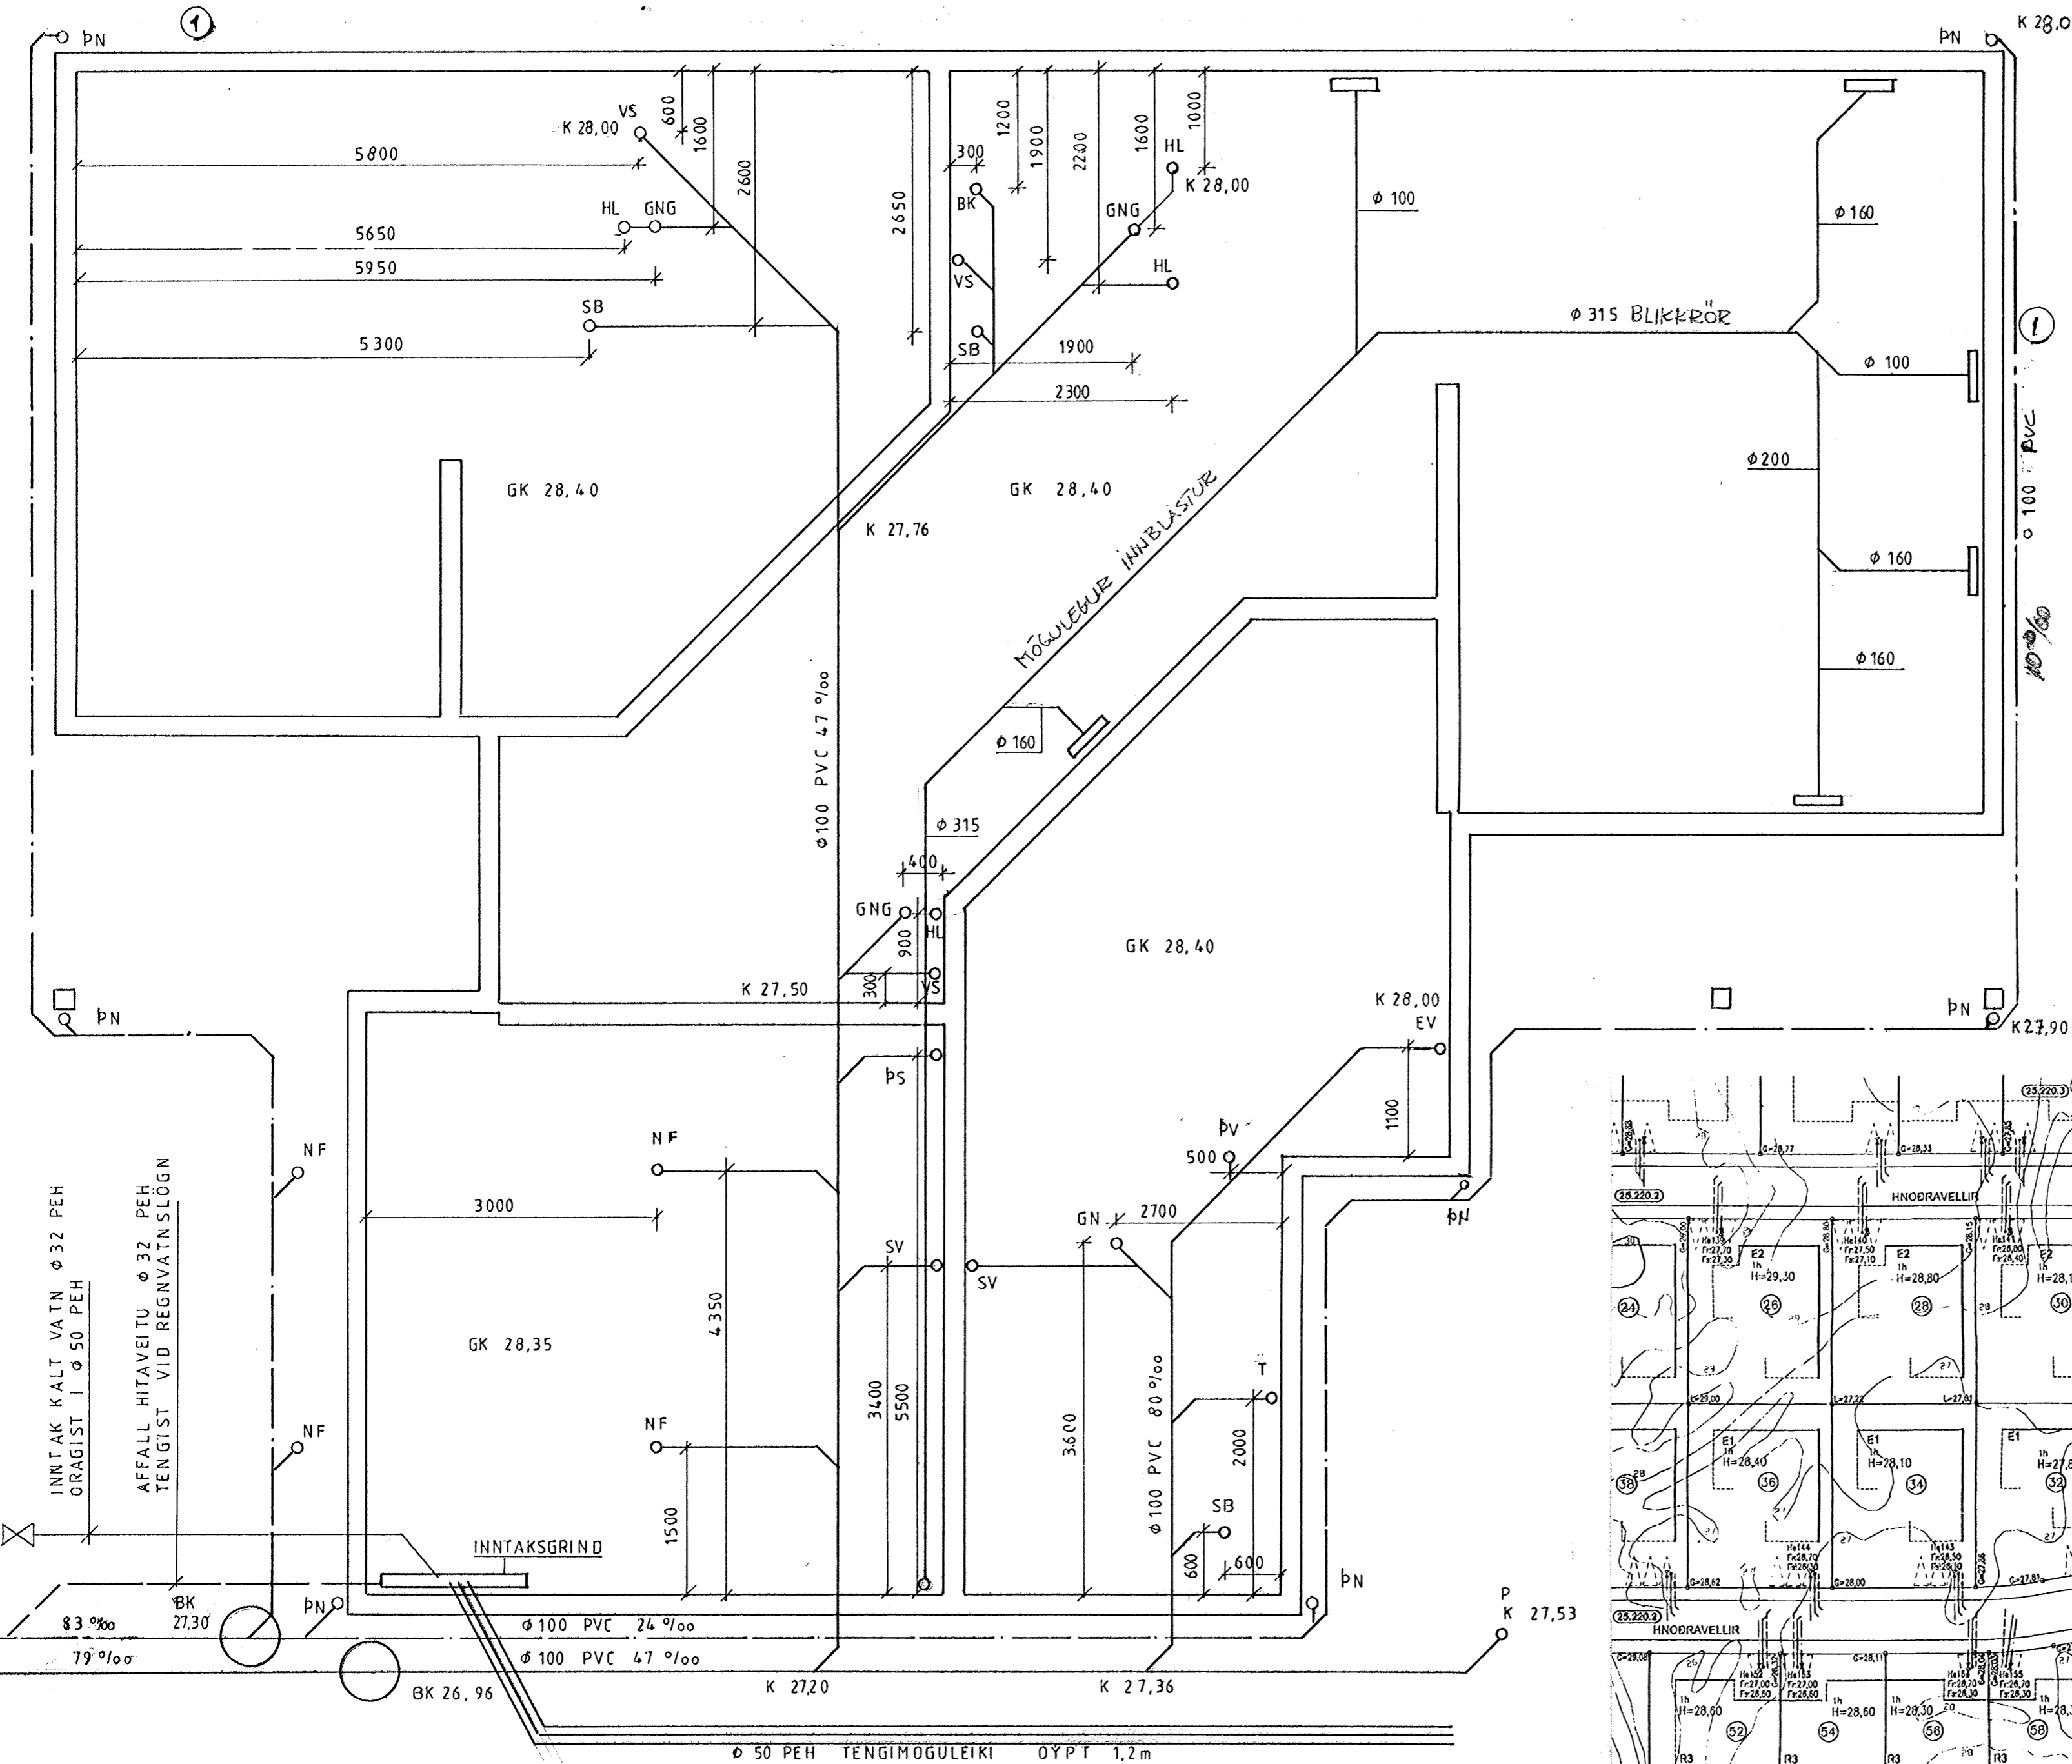

Baldur Olafsson
BREYTT Okt. 2008

ÞBRUNNAR Ø 600 PL
Fr 26,80
Fs 26,40

AFST ÖÐUMYND
EKKI Í SKALA

HNOÐRAVELLIR 30

GRUNNMYND GRUNNLAGNIR 1:50
TEIKNING 02 SEPT. 2007
G. BALDUR VIN OLAFSSON 171055 7849 SIMI 822 2292

BREYTING SEPT 2007 LOFTRESTING
BREYTING OKT 2008 BÉGNVATN 1