


Norður

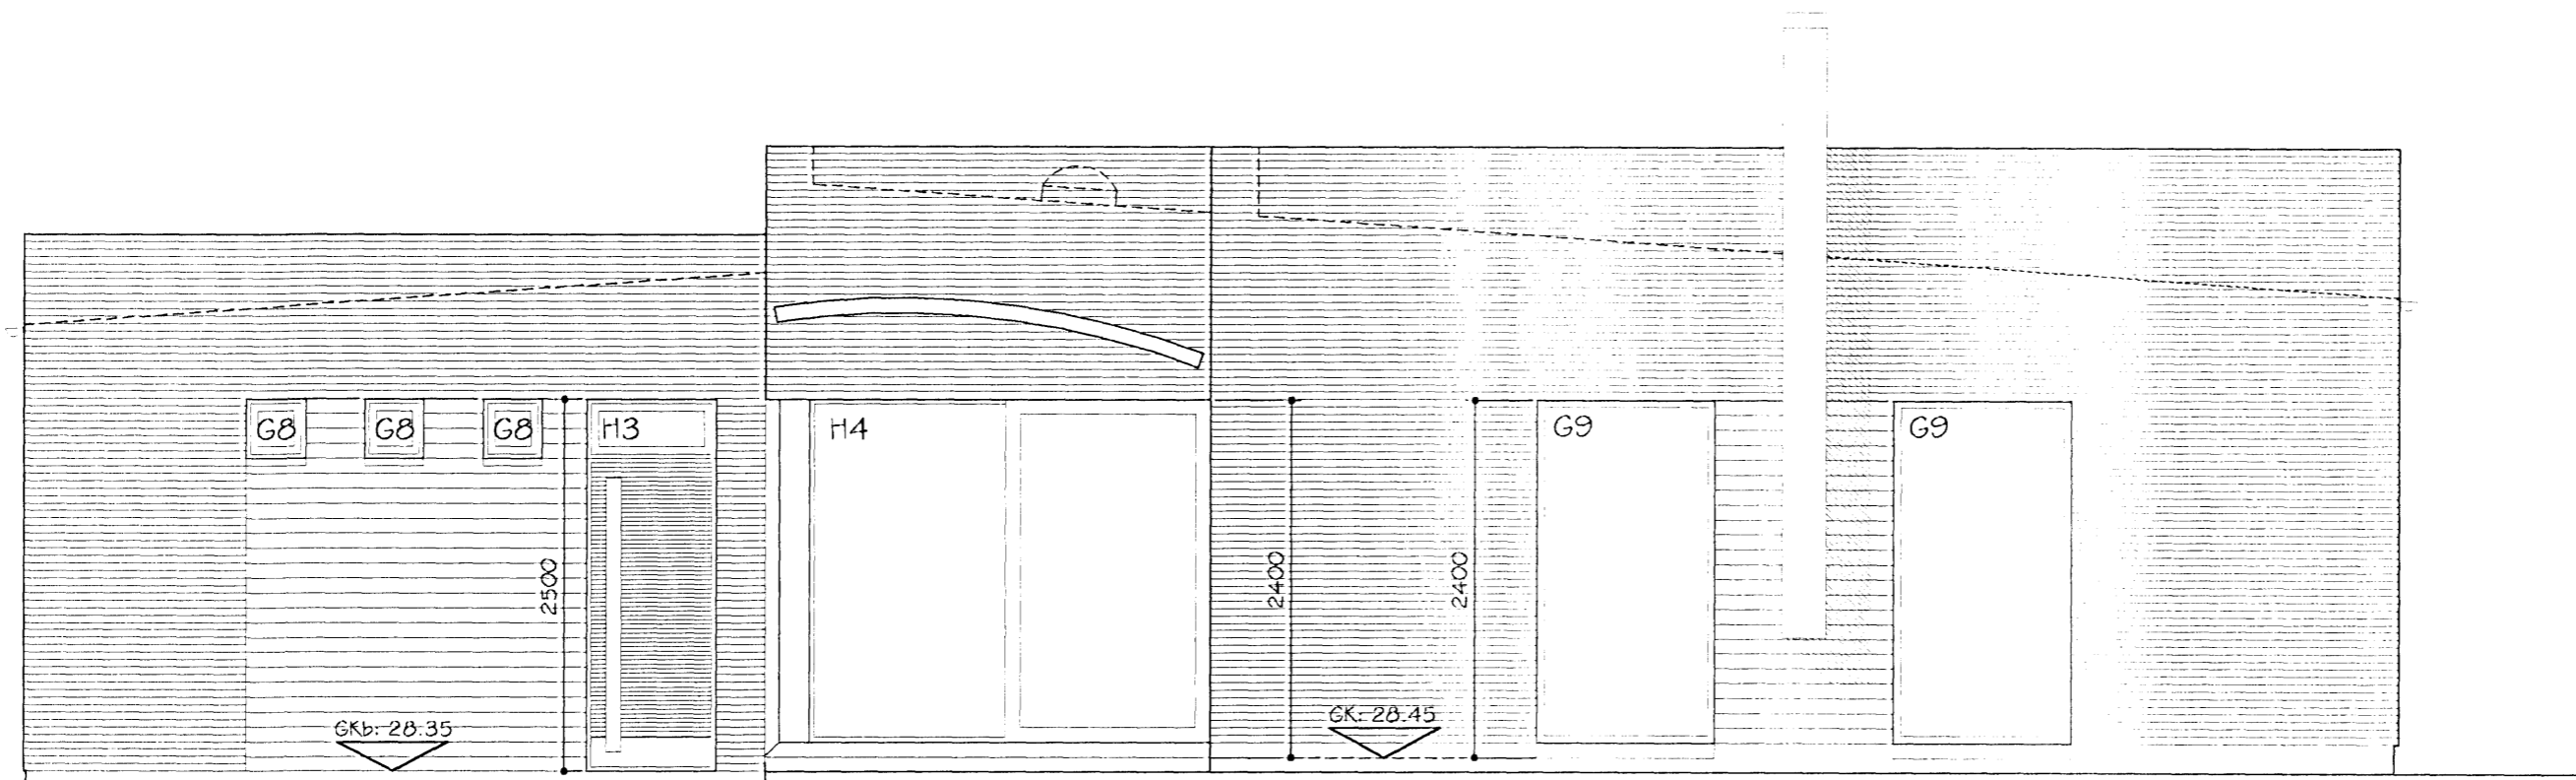

Suður

Fylgja skal leiðbeiningum á Rb-bláði (Ísetning fyrir glugga)
á gluggum og hurðum í útveggi.

Byggingafulltrúi Hafnarfjarðar
Mörguð þenn

Breyting; dags. 26.09.06 26 SEP 2006
Bílagemyслиan hefur stækkað um 5.0m²
Hæðarkótar hafa hækkað um 30 sm.

HEITI: Einbýlishús við Kvistavellir 23, Hafnarfjörður

HEITI: Útlið, norður og suður.

HANNAÐ: HÓMEIRA GHARAVI FORGEIR ÞORGEIRSSON

DAGS: 26.09.06 MKV: 1:50 TEIKN.NR.: V-3 VERKEF.NIS NR.: 0603220

SAMÞYKKT: KENNITALA: 240657-5469

BYGGINGAR OG SKIPLAGSHÖNNUN ehf. kt:501000-2050 vsk:77344
SUÐURLANDSBRAUT 10, 108 RVK. S:588-8890 arkitektar@internet.is