



GRUNNMYND 1:50

Í ALLA LITVEGGI KOMI EINFÖLD GRIND  
 Í LITBRUN.  
 LÁRETT K10\*20  
 LÖÐRETT K10\*30

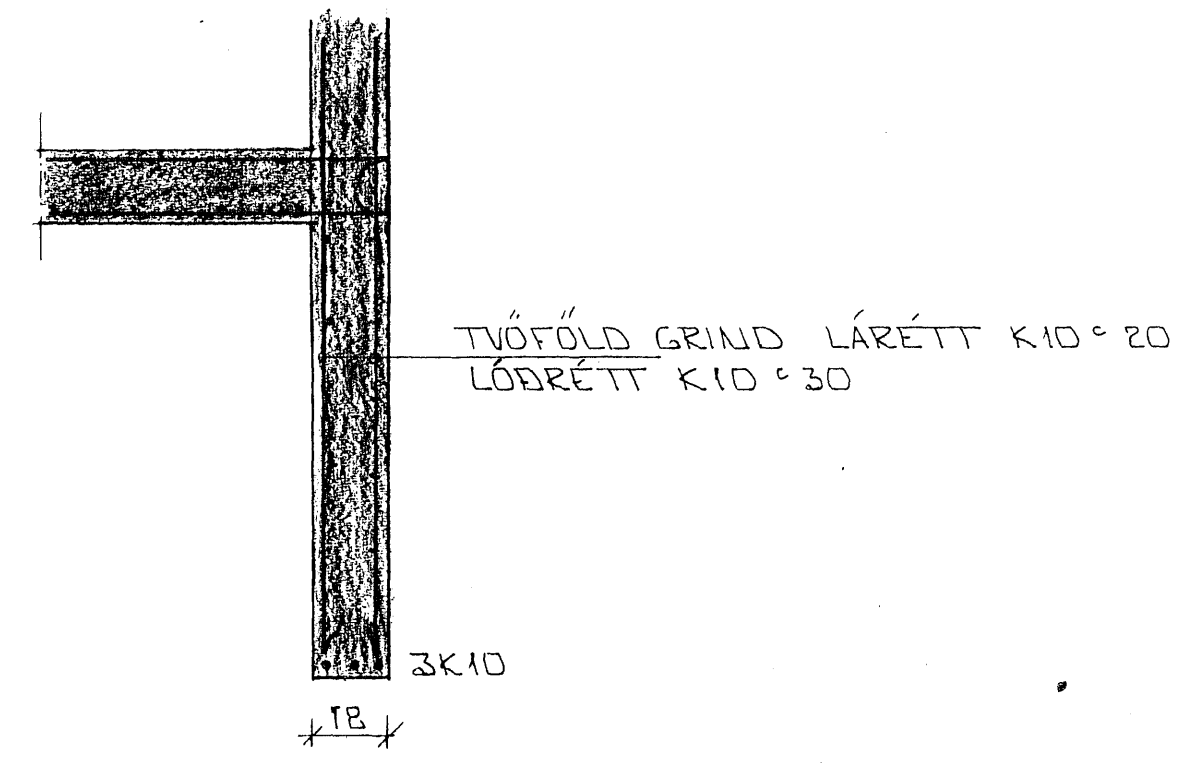


SNID 10-10 1:20

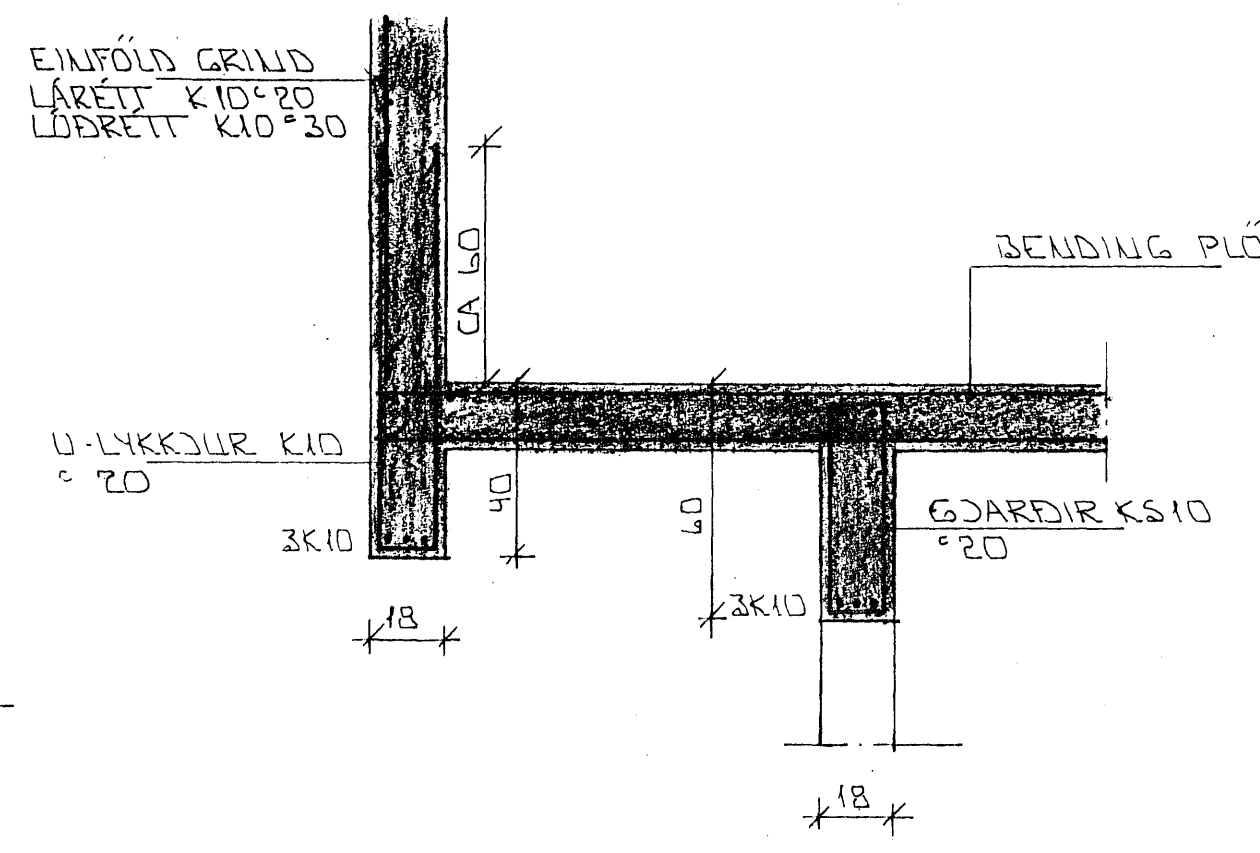

SNID 11-11 1:20

STEYPA:  
 S > 250  
 VS ≤ 0.5  
 LOFT ≥ 6%  
 SEMENT ≥ 300 KG/M<sup>3</sup>

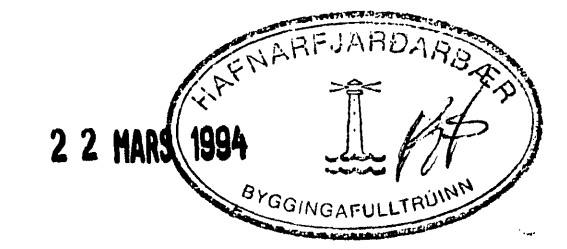

SKÝRINGAR

ALMENNAR SKÝRINGAR SJÁ BL. NR. 1-01  
 SÚLUR SJÁ BL. NR. 1-05

B1: Breyting í ágúst 2010

Breyting á teikningu af loftplötu 3. hæðar vegna nýtingar á risi:  
 Gera má hringlaga op með þvermál 1700mm í plötuna með staðsetningu  
 eins og sýnd er á teikningunni. Ekki þarf sérstakar styrkingar vegna  
 opsins.

Forsendur: Notþungi á gólf rishæðar: 1,5 kN/m<sup>2</sup> (150 kg/m<sup>2</sup>)  
 Frágangur á gólfi í rishæð: 0,4 kN/m<sup>2</sup> (40 kg/m<sup>2</sup>)

F. VERKÍS Kristján G. Sveinsson 460858-5529

BR. NR.	DAGS	EDLI BREYTINGAR	SIGN
EYRARHOLT 16 HAFNARFIRÐI			
BENDING VEGGJA 3 HÆÐAR			
BENDING PLÖTU 4 FIR 3 HÆÐ			
MÆLIKV. 1:50 1:20			
SIGURÐUR ÞORLEIFSSON TEKNIFRÆÐINGUR F.T.F.I.			
STRANDGÖTU 11 HAFNARFIRÐI SÍMI 54751/54255			
DAGS	MARS	94	
HANNAÐ			
TEKNAÐ			
VERK NR.			9218
BLAD NR.			1-07