




Möttekið  
13.09.2010

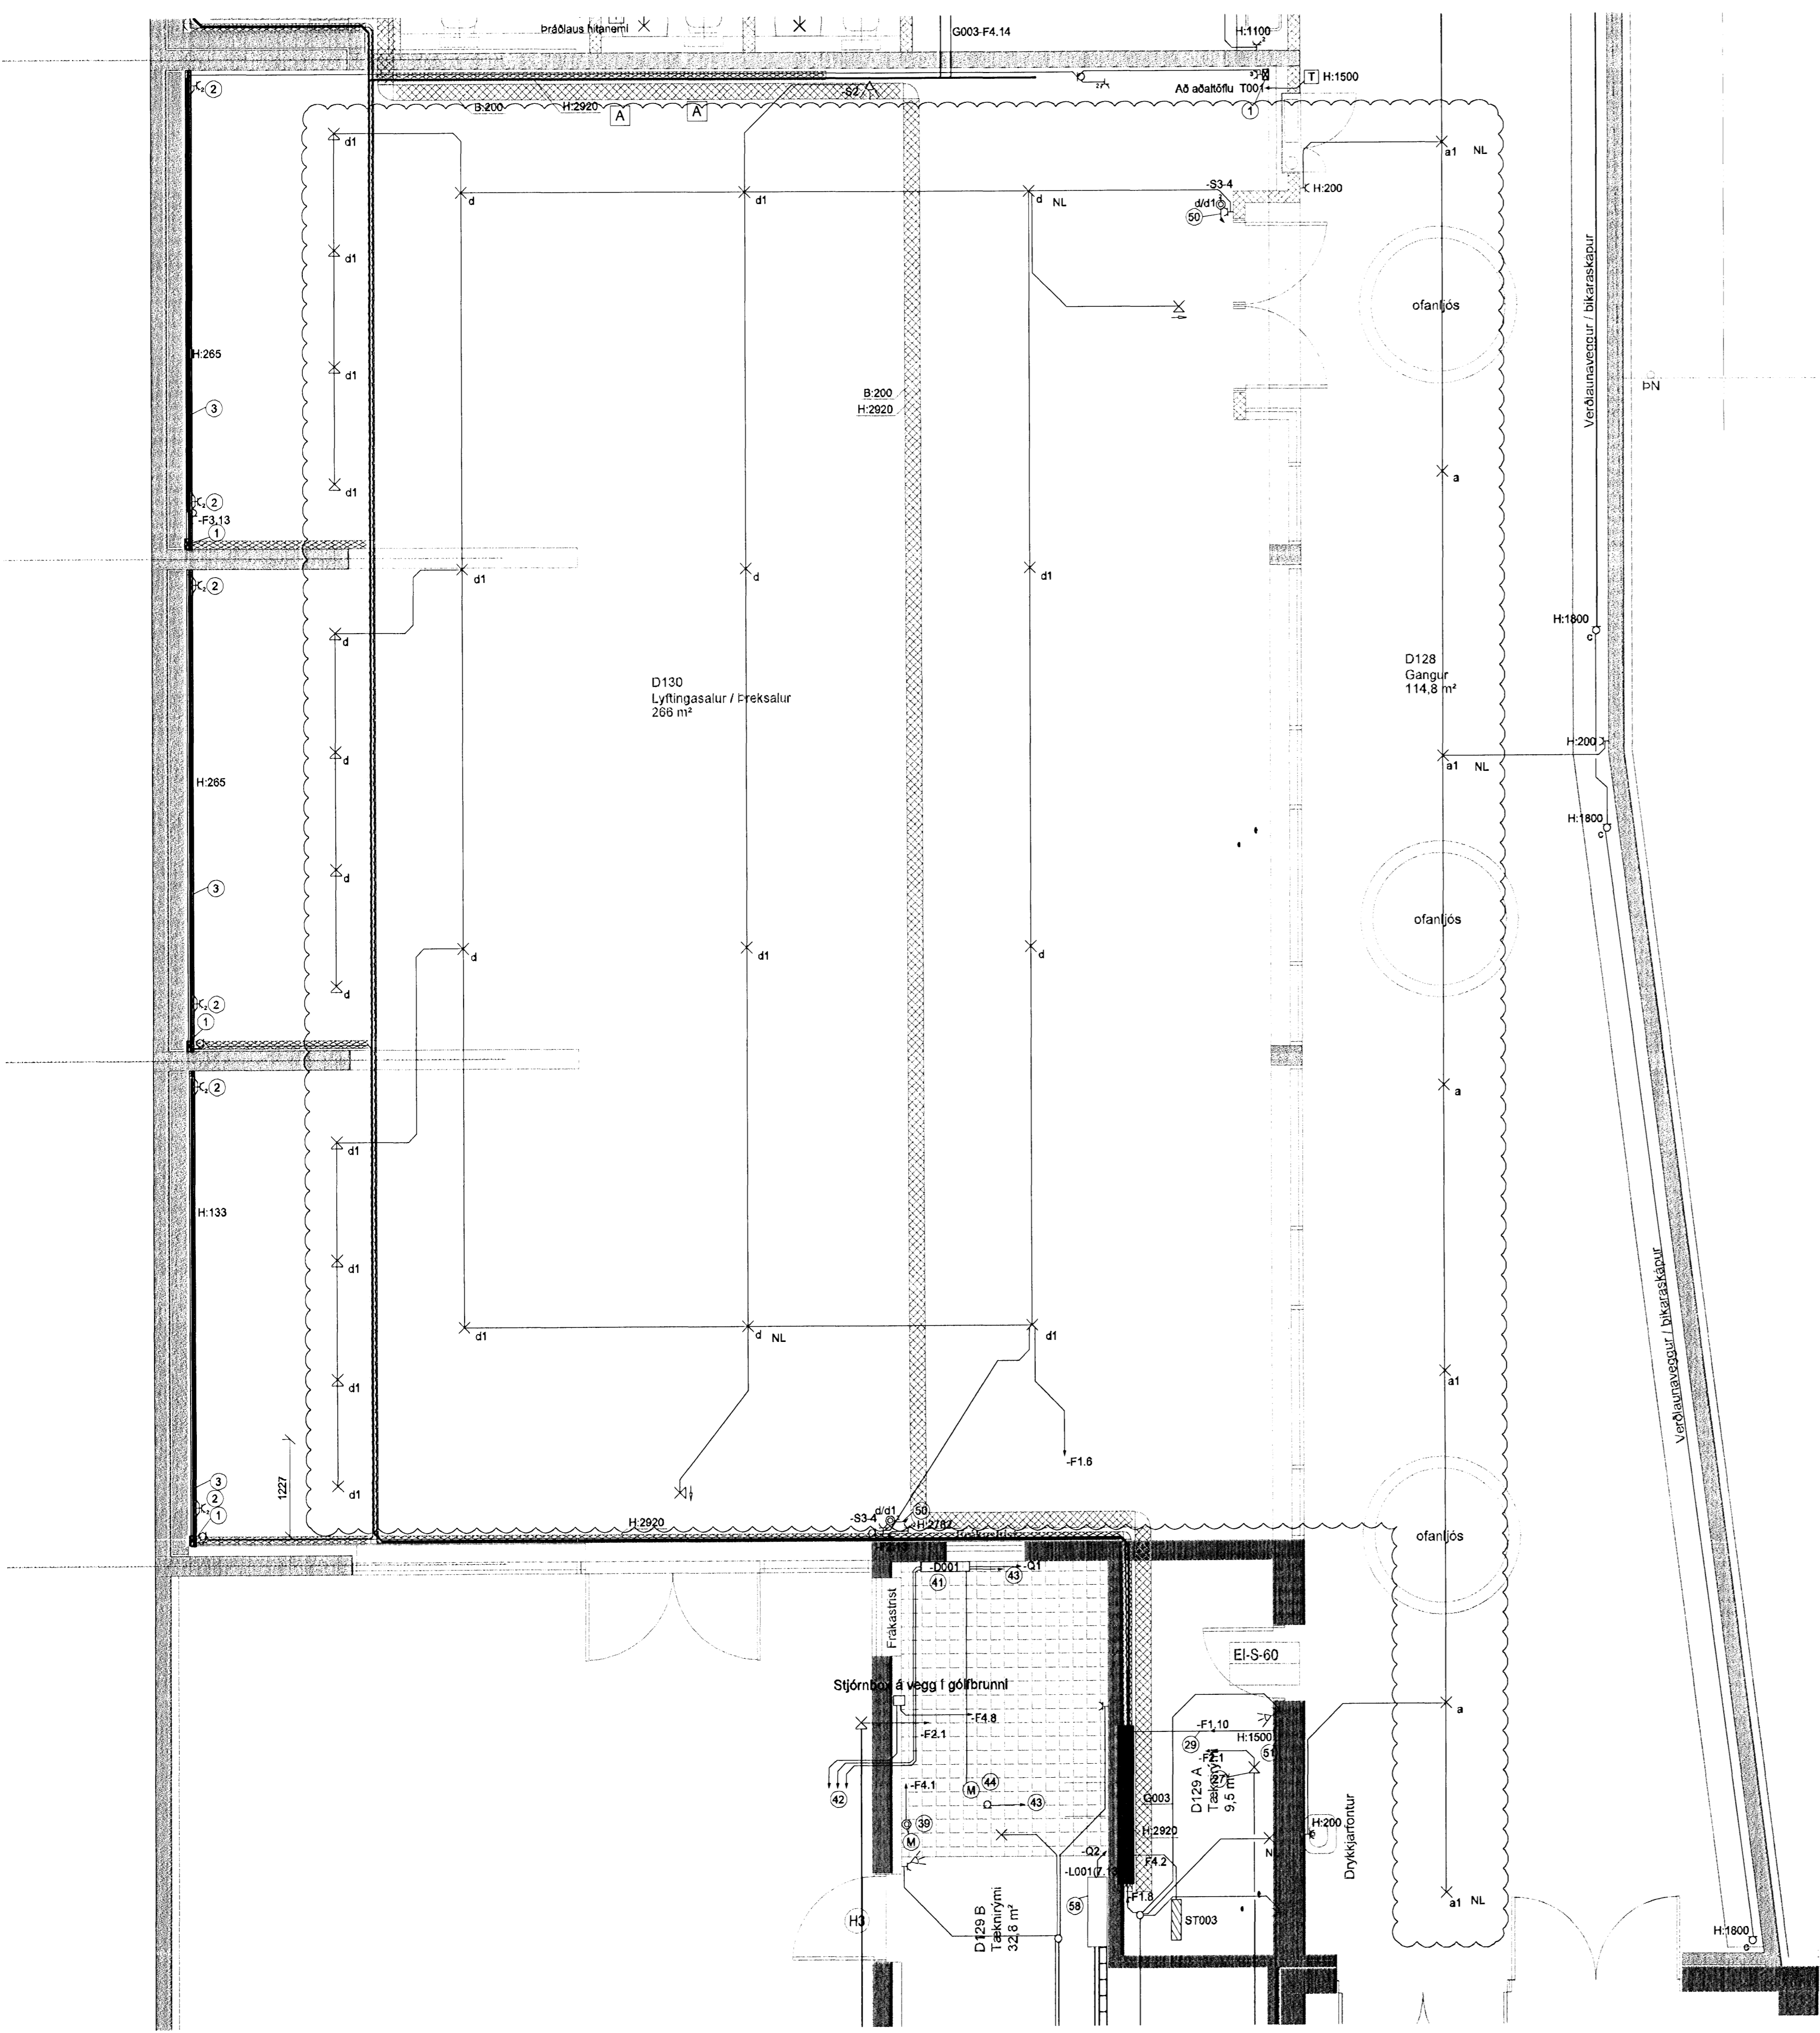

Skýringar:

- A Stigi stytur vegna breytinga á lofti
- B Ný brunnæla, stjórbox á vegg í gölfbrunni

KAPLAKRIKI

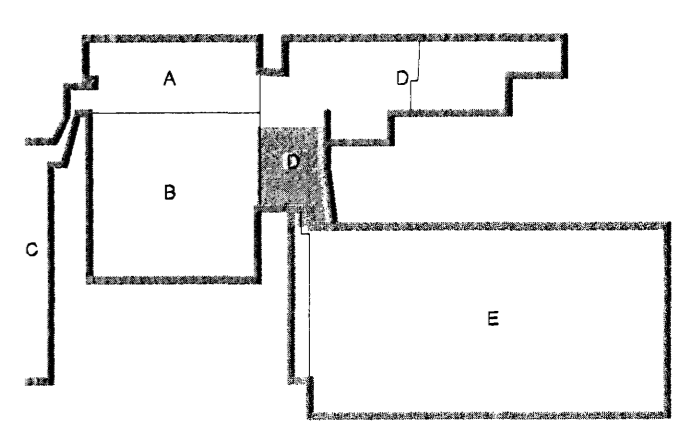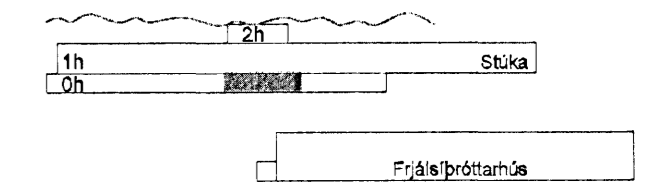

E	02.09.10	Kveikingsbókstafir	BSG/ÖG
D	12.08.09	Rámmi lagfærður	BSG/ÖG
C	08.04.09	Breytt lampaplan	SF/ÖG
B	28.07.08	Brunndælu bætt við og stíga breytt	SF/ÖG
A	12.11.07	Tenging á dælu og breyting á raflofn	RVK/RVK
Utg. Dags. Skýring			Hannað/Yrfrfari



VERKFRÆDISTOFA

BÆJARHRAUN 20 · 220 HAFNARFJÖRÐUR · KENNIT. 710796-2899  
 veb@vsb.is · Sími 585 8600 · Fax 585 9810 · www.vsb.is

Aritun aðhöfnunna Örn Guðmundsson Kt: 220961 2739				
Verkefni KAPLAKRIKI HAFNARFIRÐI				
Verkhliði Rafkerfi Lágspenna 0.hæð Grunnmynd				
Hannað	Teiknað	Yrfrfari	Kvarði	Síða
RVK/HJ	RVK/HJ	RVK	1:50	/ A1
Dags.	Verkefni	Teikning	Utgáfa	
30.04.2007	06811	A R105	E	

V:\2006\06811\06811-Kaplaáriki-FH\Shed\06811-F1-10-hæð-A.dwg