



Máltekið
13.09.2010

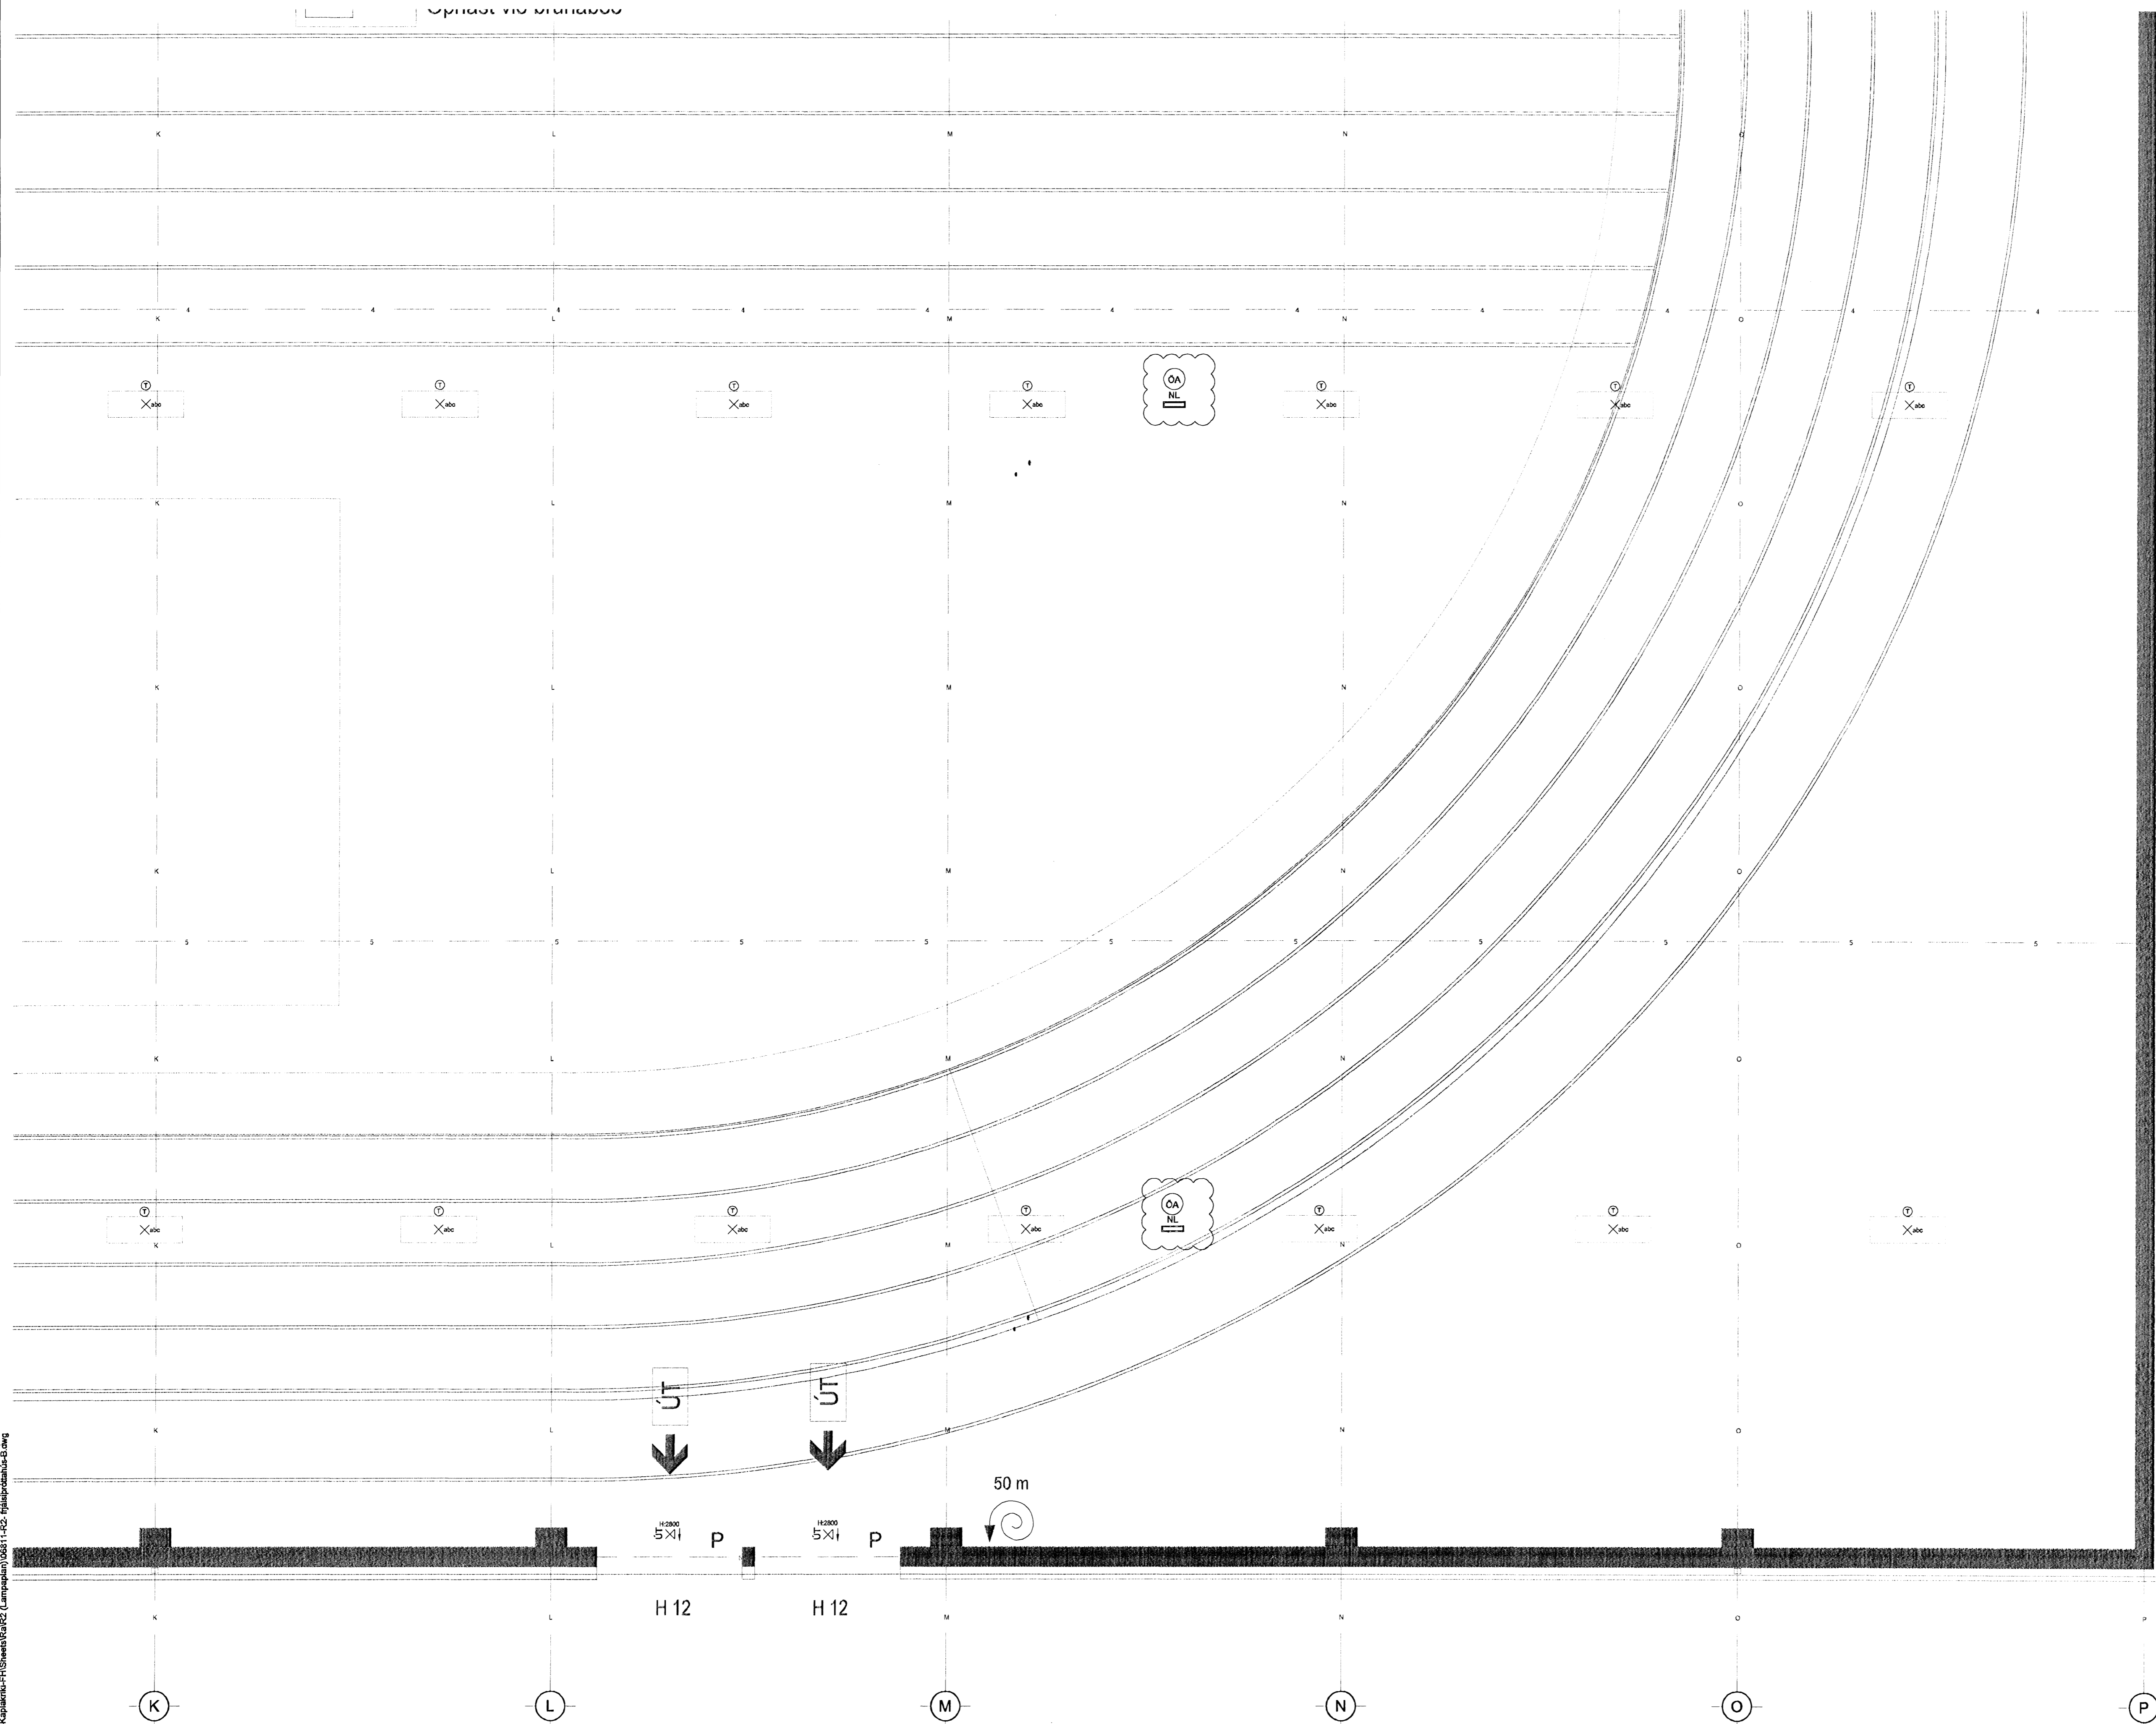

[Signature]
KAPLAKRIKI

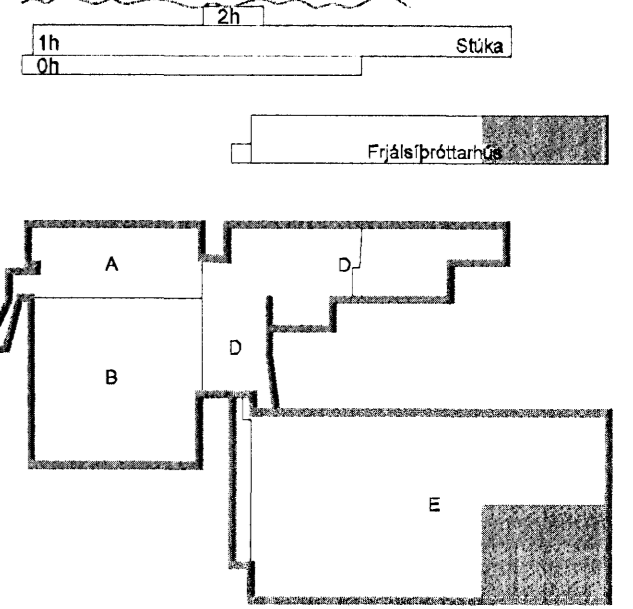

A 02.09.10 NL BSG:ÖG
Útg. Dags. Skýring Hannas/Virfirnið

VSB

VERKFRÆÐISTOFA

BÆJARHRAUN 20 · 220 HAFNARFJÖRDUR · KENNIT. 710796-2399
vsb@vsb.is Sími 585 8600 · Fax 585 8610 www.vsb.is

Áritun séðhönnuðar Örn Guðmundsdóttir Kt: 220961 2739 <i>[Signature]</i>					
Verkhenni KAPLAKRIKI HAFNARFIRÐI					
Verkhenni Rafkerfi Lampaplan frjálslífróttahús Grunnmynd					
Hannad RVK/HJ	Teiknad RVK/HJ	Yfirfarid ÖG	Kvarði 1:50	Síða / A1	-
Dags. 18.03.2008	Verkefni 06811	Teikning B R206	Útgáfa A		

