




SNID 9-9 1:20
LOKUN Á OPI UNDIR ELDAÁ STIGABAKI

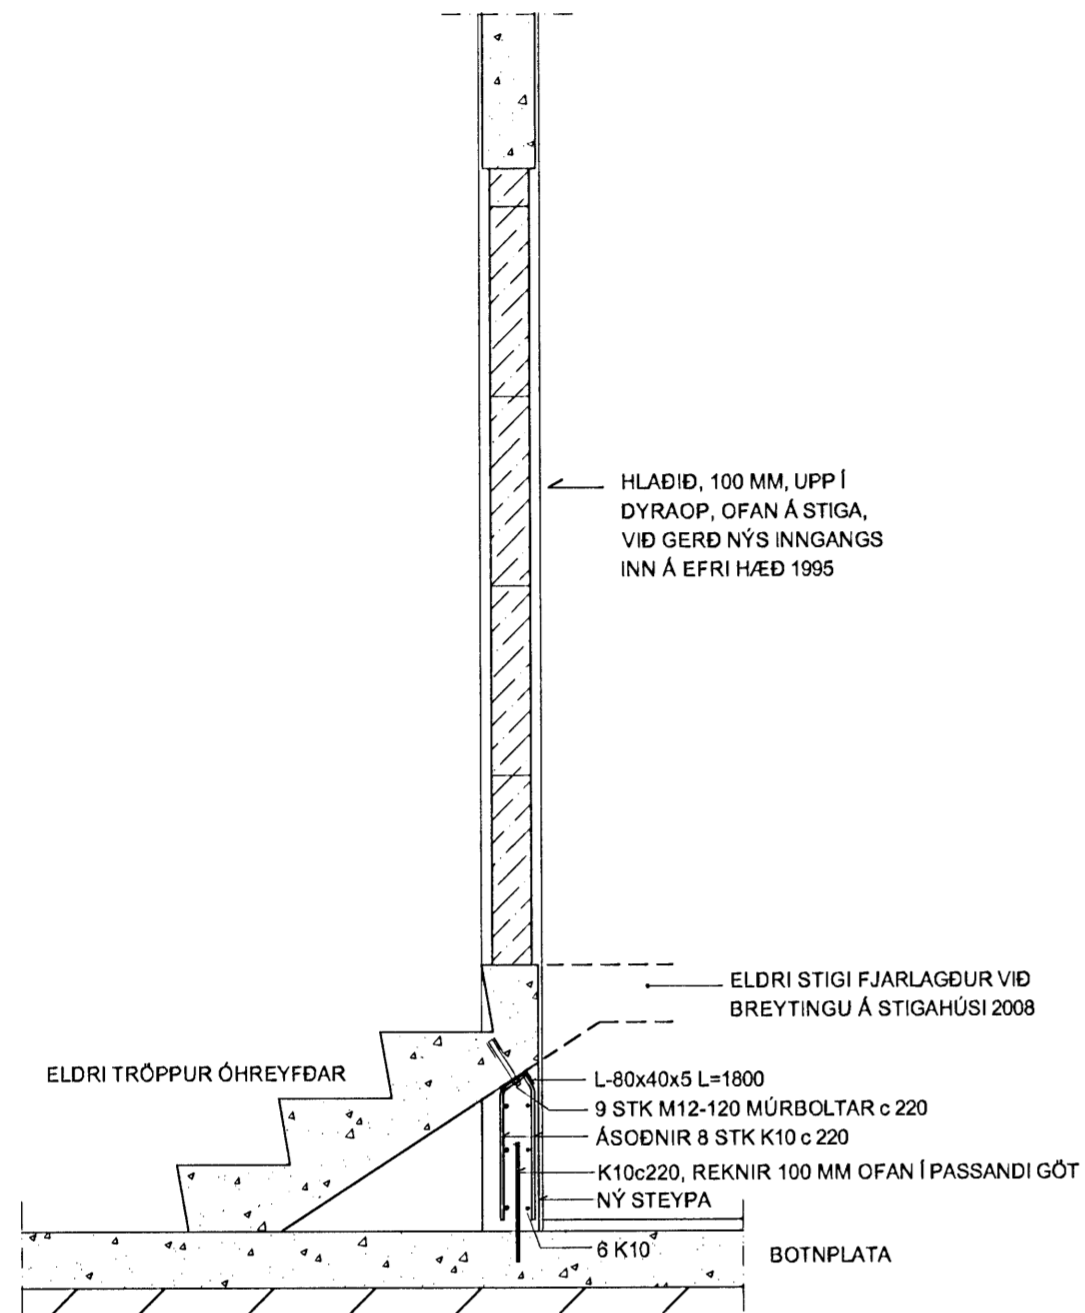


LÁRÉTT DEILI 10 1:20

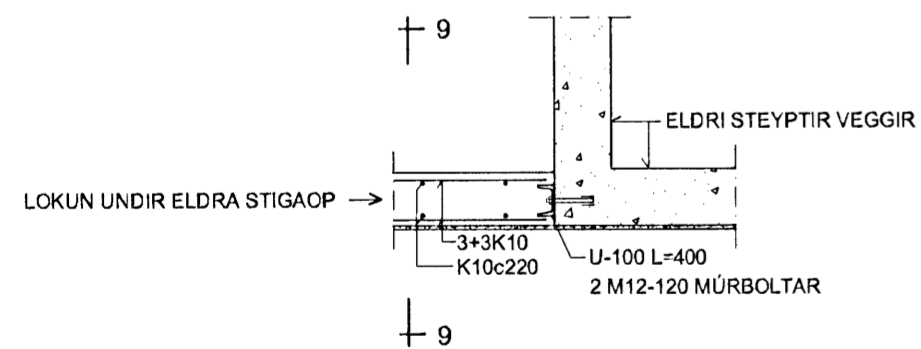


SÉRMYND AF FESTUJÁRNI

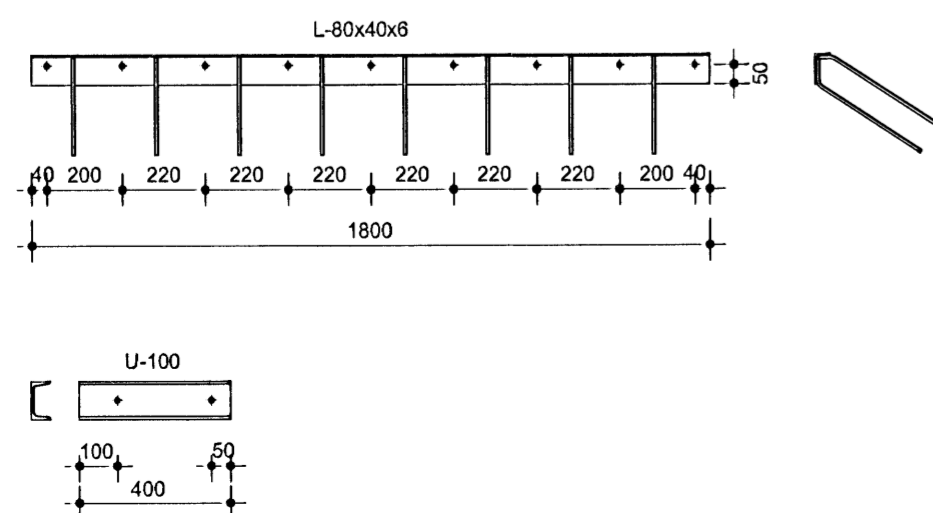

SNID 3-3 1:20

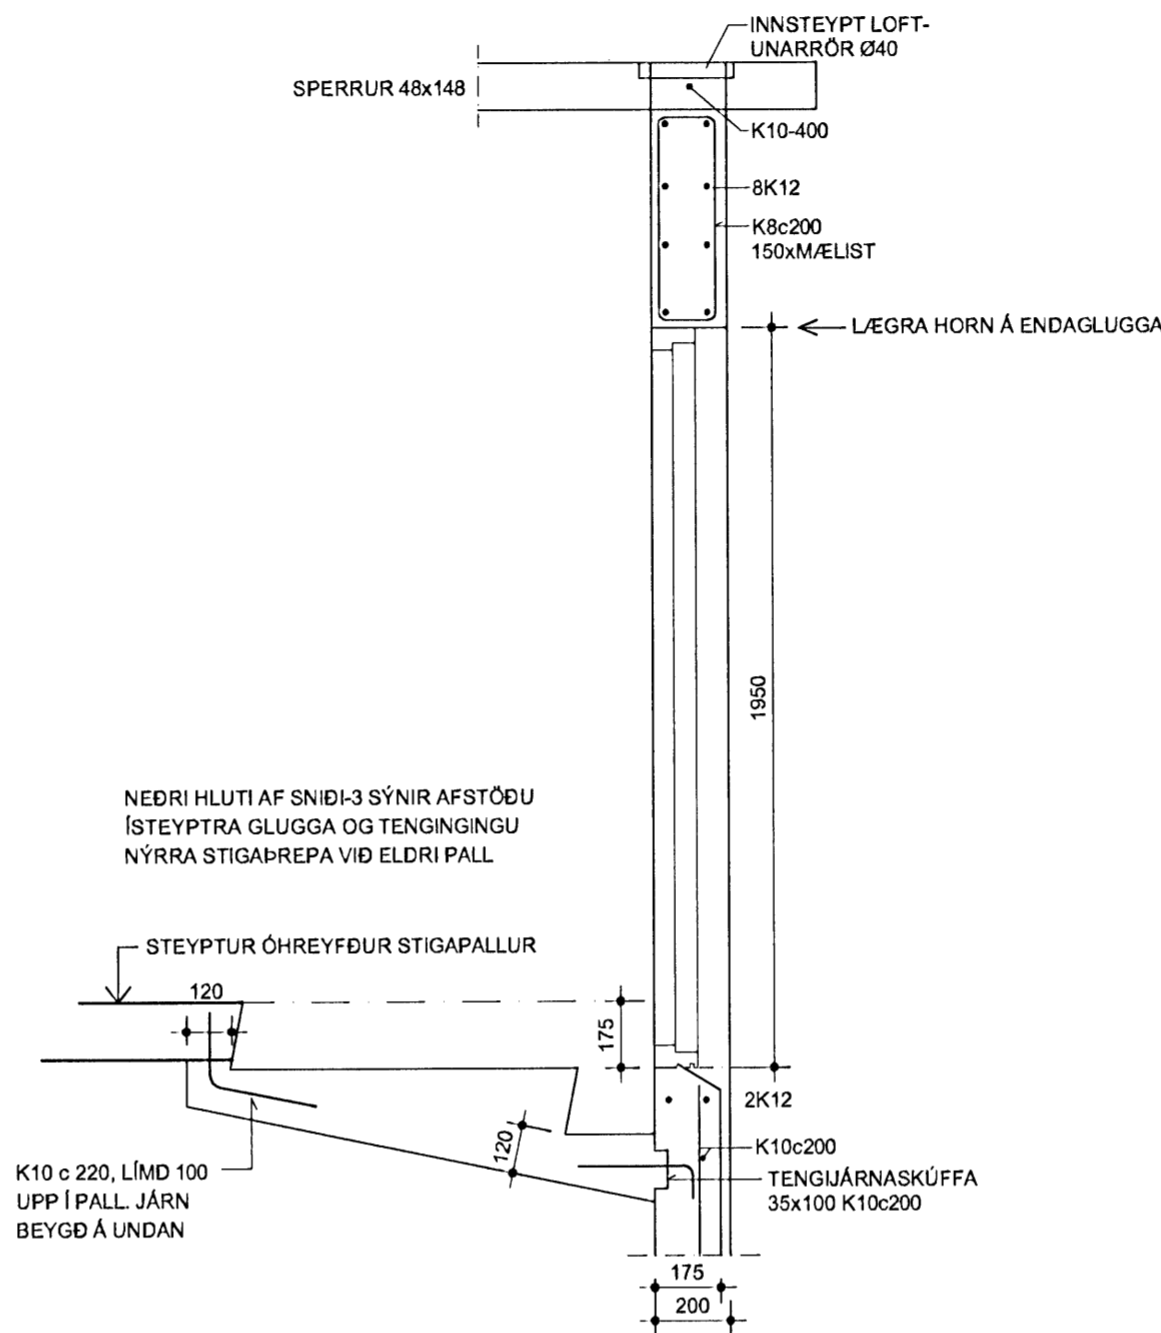

SNID 2-2 1:20

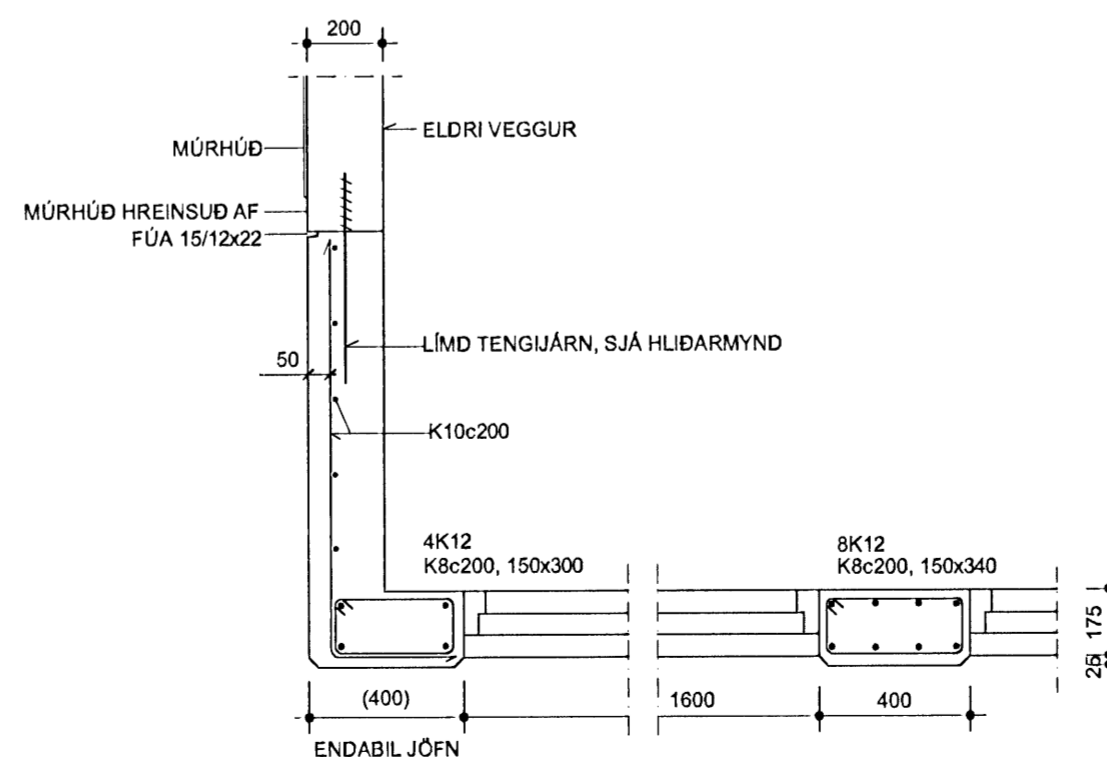

SKÝRINGAR, SJÁ BLAÐ 202

ÁRITUN AÐALHÖNNUÐAR


Samþykkt þann

05 DEC 2008

Byggingafrúinn í Hafnarfirði
F.h. Hrólfur S. Gunnlaugsson

GRUNNMYND AF ÞAKSPERRU 1:20

LÖSKUN Á NÝJUM SPERRUM VIÐ ELDRÍ
(HORFT HORNRETT Á ÞAKFLÖT)

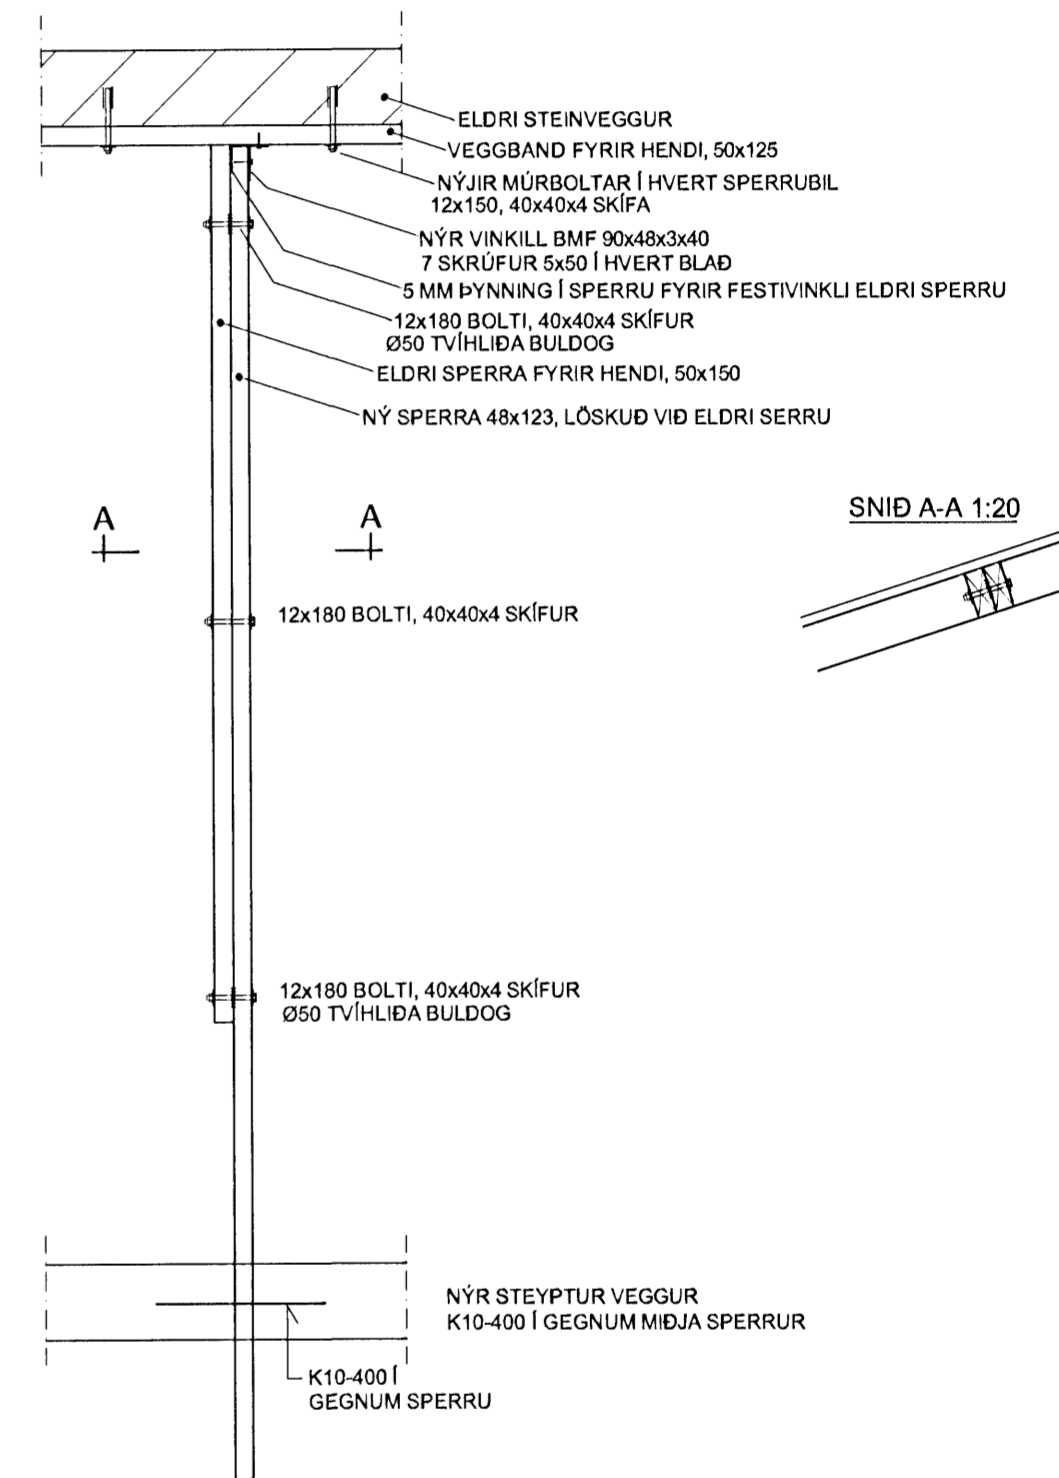

SNID A-A 1:20

2		
1	31.10.2008	BREYTINGARTEXTI, SJÁ EINNIG BLAÐ 202. HÆGRI HLUTI TEIKNINGAR 204 ER ÖBREYTTUR EN SNID FÆRD SAMAN. Á VINSTRI HLUTA TEIKNINGAR 204 ERU NÝ SNID 9 OG 10. TEIKNING ER REYNDARTEIKNING HVAD ÞAU VARÐA.
BREYTING	DAGSETNING	HVERJU BREYTT

HÓLSHRAUN 3
HAFNARFIRÐI

Pétur Gunnlaugsson

STÆKKUN Á STIGAHÚSI VIÐ SUÐURGAFL
BURÐARVIRKI:
- SNID 2 OG 3. SÉRMYND AF LÖSKUN NÝRRA SPERRA VIÐ ELDRÍ

DAGSETNING	HANNAÐ	MKV	TEIKNING
14.12.2007	PG	1:20	204

PÉTUR I GUÐMUNDSSON BYGGINGART/EKNIFR/ÆDINGUR 200248 4069
VINNUSTOFA AUÐBREKKU 8, 200 KÓPAVOGI
SÍMI 551-9940 863-5680 FAX 551-9945 p.g@mi.is