
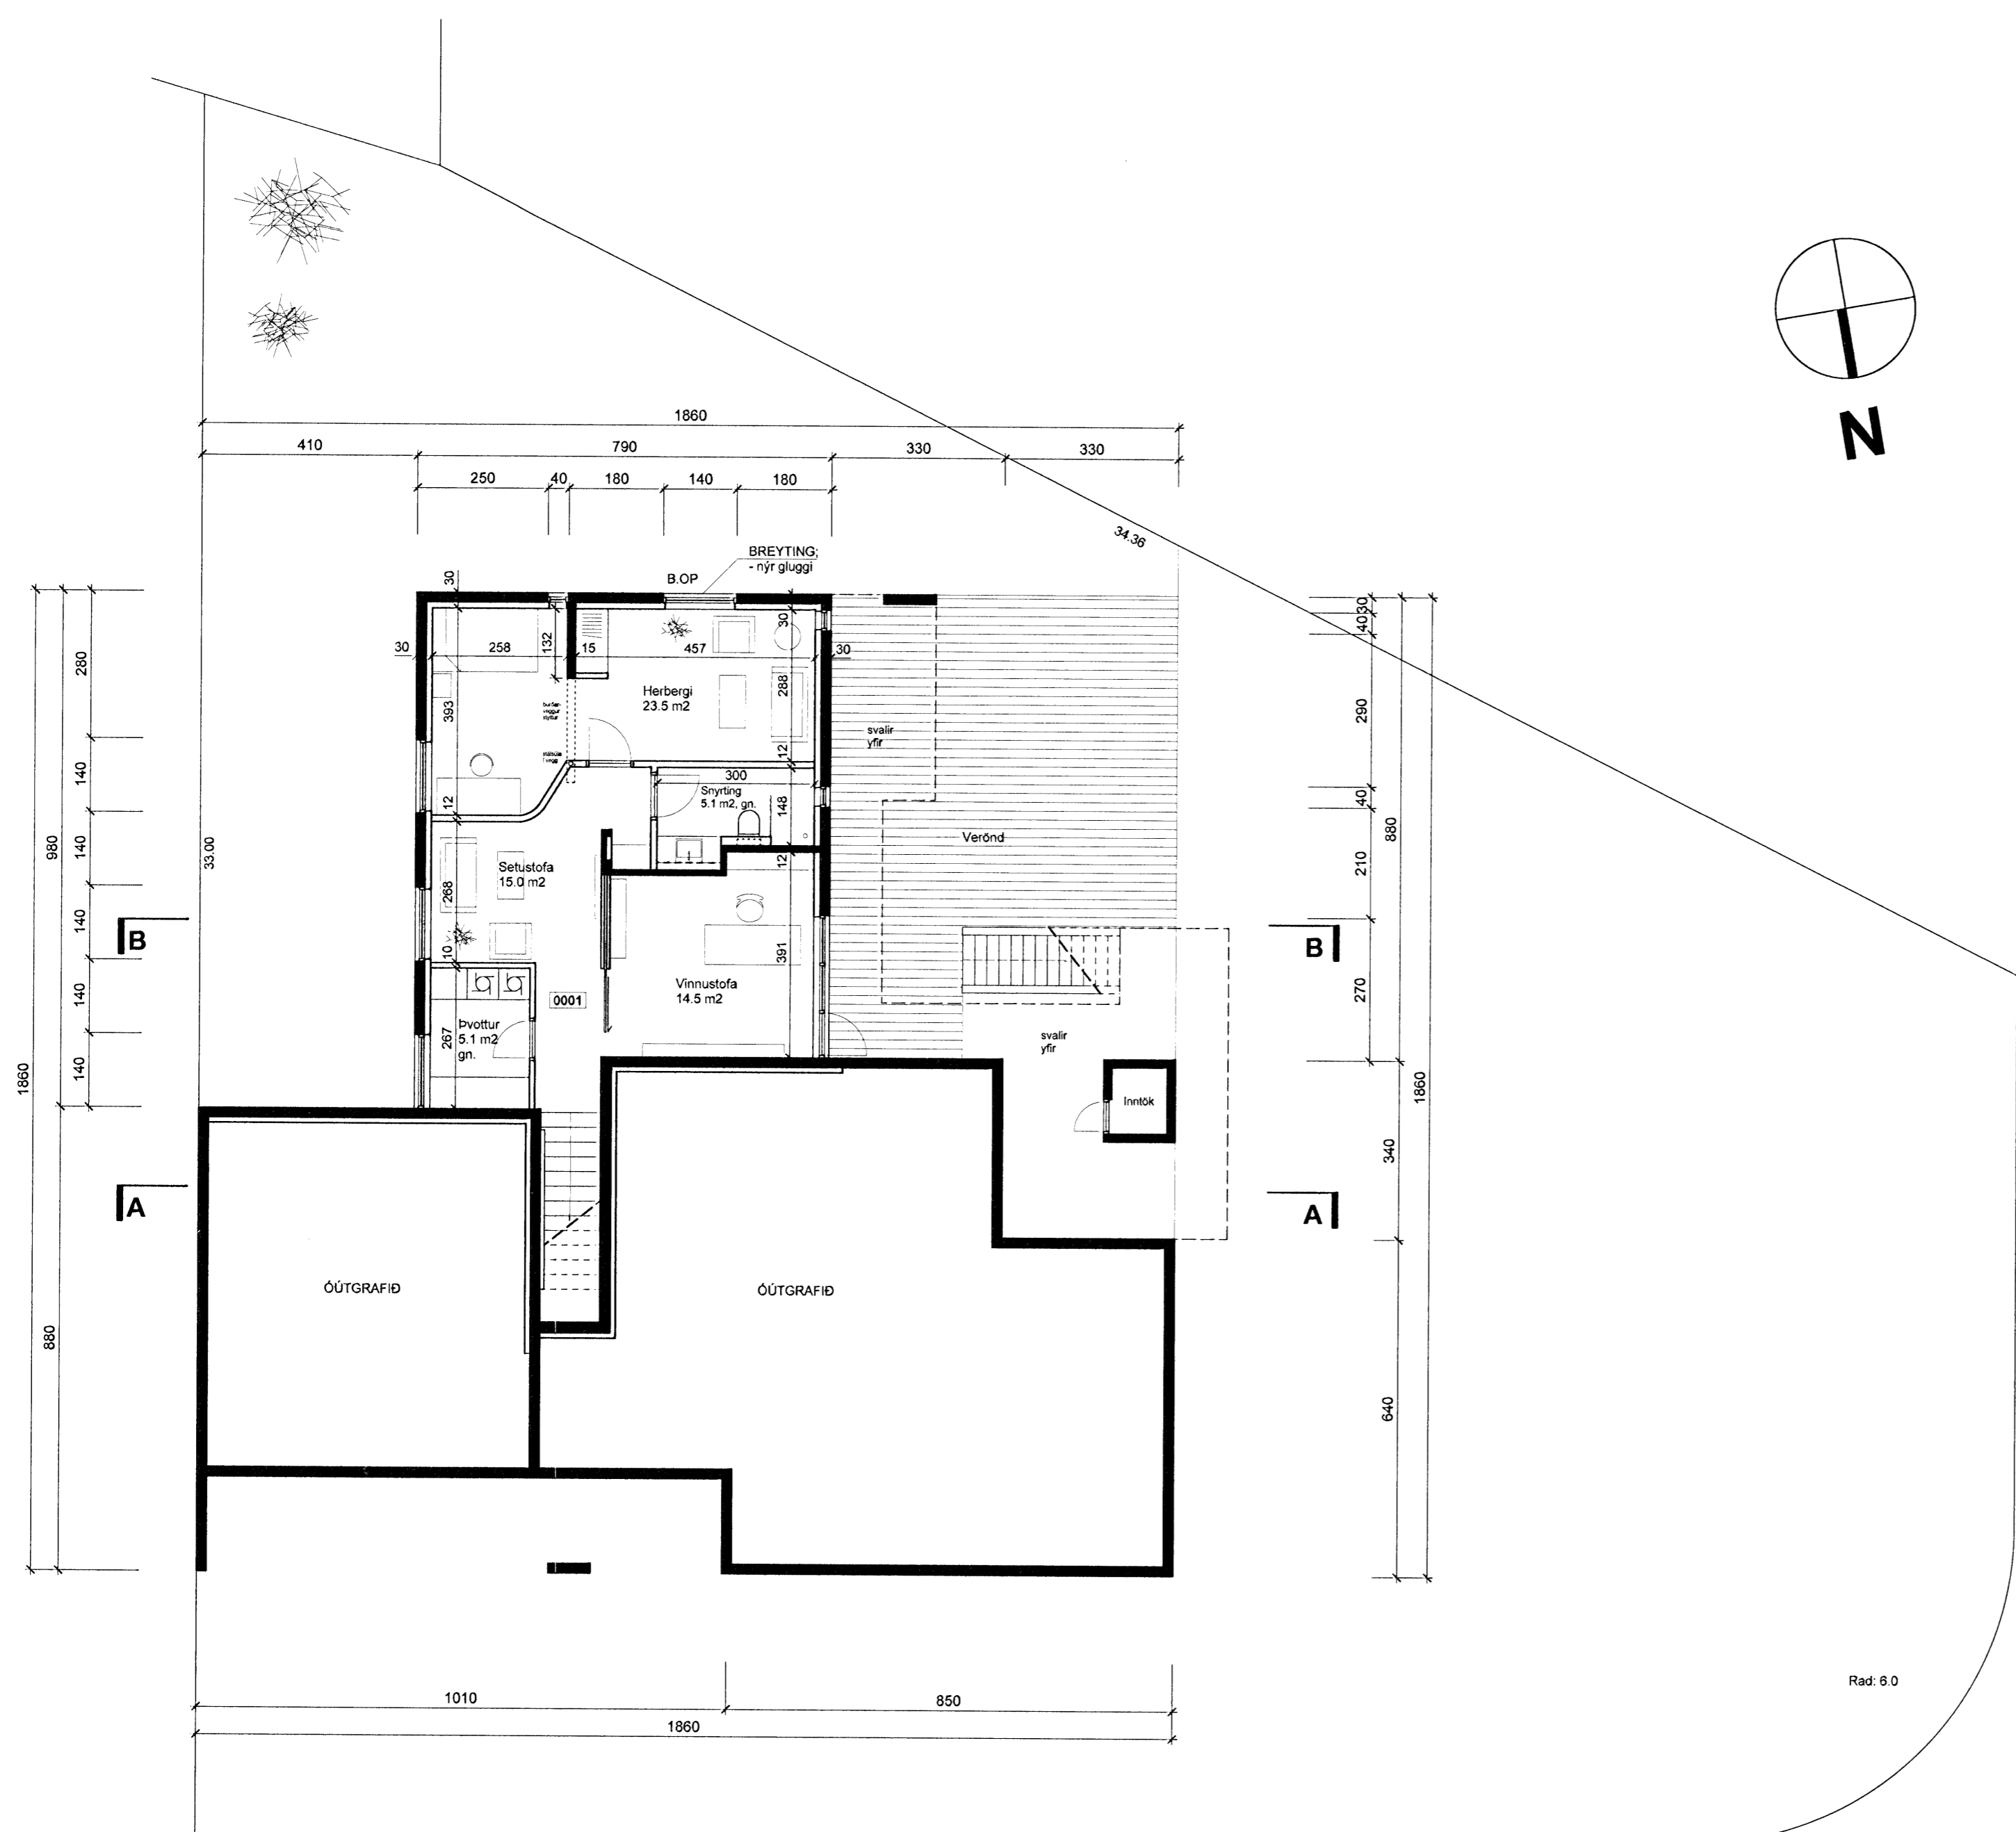


Sáttþykkt þann
21 OCT 2009
 Byggingafulltr. ínn í Hafnarfirði
 Pfh. Sigurður Steinar Jónsson

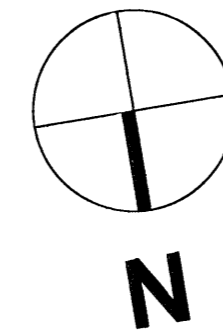

G:22.30

GRUNNMYND 1:100
 - Neðri hæð

MÍÐVANGUR 5 HAFNARFJÖRDUR	
Aðaluppdráttur :	1.03
Grunnmynd neðri hæðar	Dags. 10.9.09 M.kv: 1 : 100
Gunnar Páll Kristinsson arkitekt <small>RÝMA ARKITEKTAR Borgartún 6, 105 Reykjavík kt: 260665-3879 sími: 552 9515 gsm: 698 5665 netfang: gunnarpall@internet.is</small>	

Gunnar Páll Kristinsson