
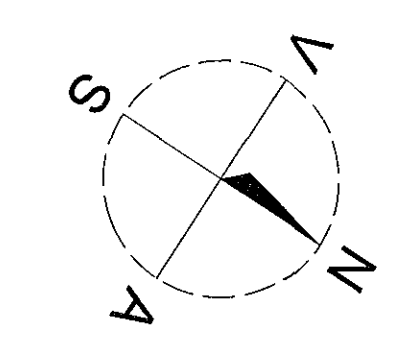


Upprunalegur hönnuður:  
FORM + RYMI  
Björgvin Snabjörnsson, Arkitekt F.A.I.

Þessi aðalleikningur er unnin sem reyndartekning,  
\*eins og byggt.

Skýringar:  
Landnúmer: 188568  
Staðgreinir: 1400-1-46900100  
Stærð Lóðar: 7984,4 m<sup>2</sup>

- Lóðarmörk
  - - - Byggingarrellur
  - - - Byggingarrellur
  - ○ ○ Girðing
  - ▲ Inngangur (gönguhúðir)
  - ▲ Inngangur (Aðkoma (Vöruhúðir))
- Swæði þar sem geymdir eru vinnu- og verkfæragæmar milli þess sem þeir eru í notkun í verkfernum á landsbyggðinni eða erlendis.

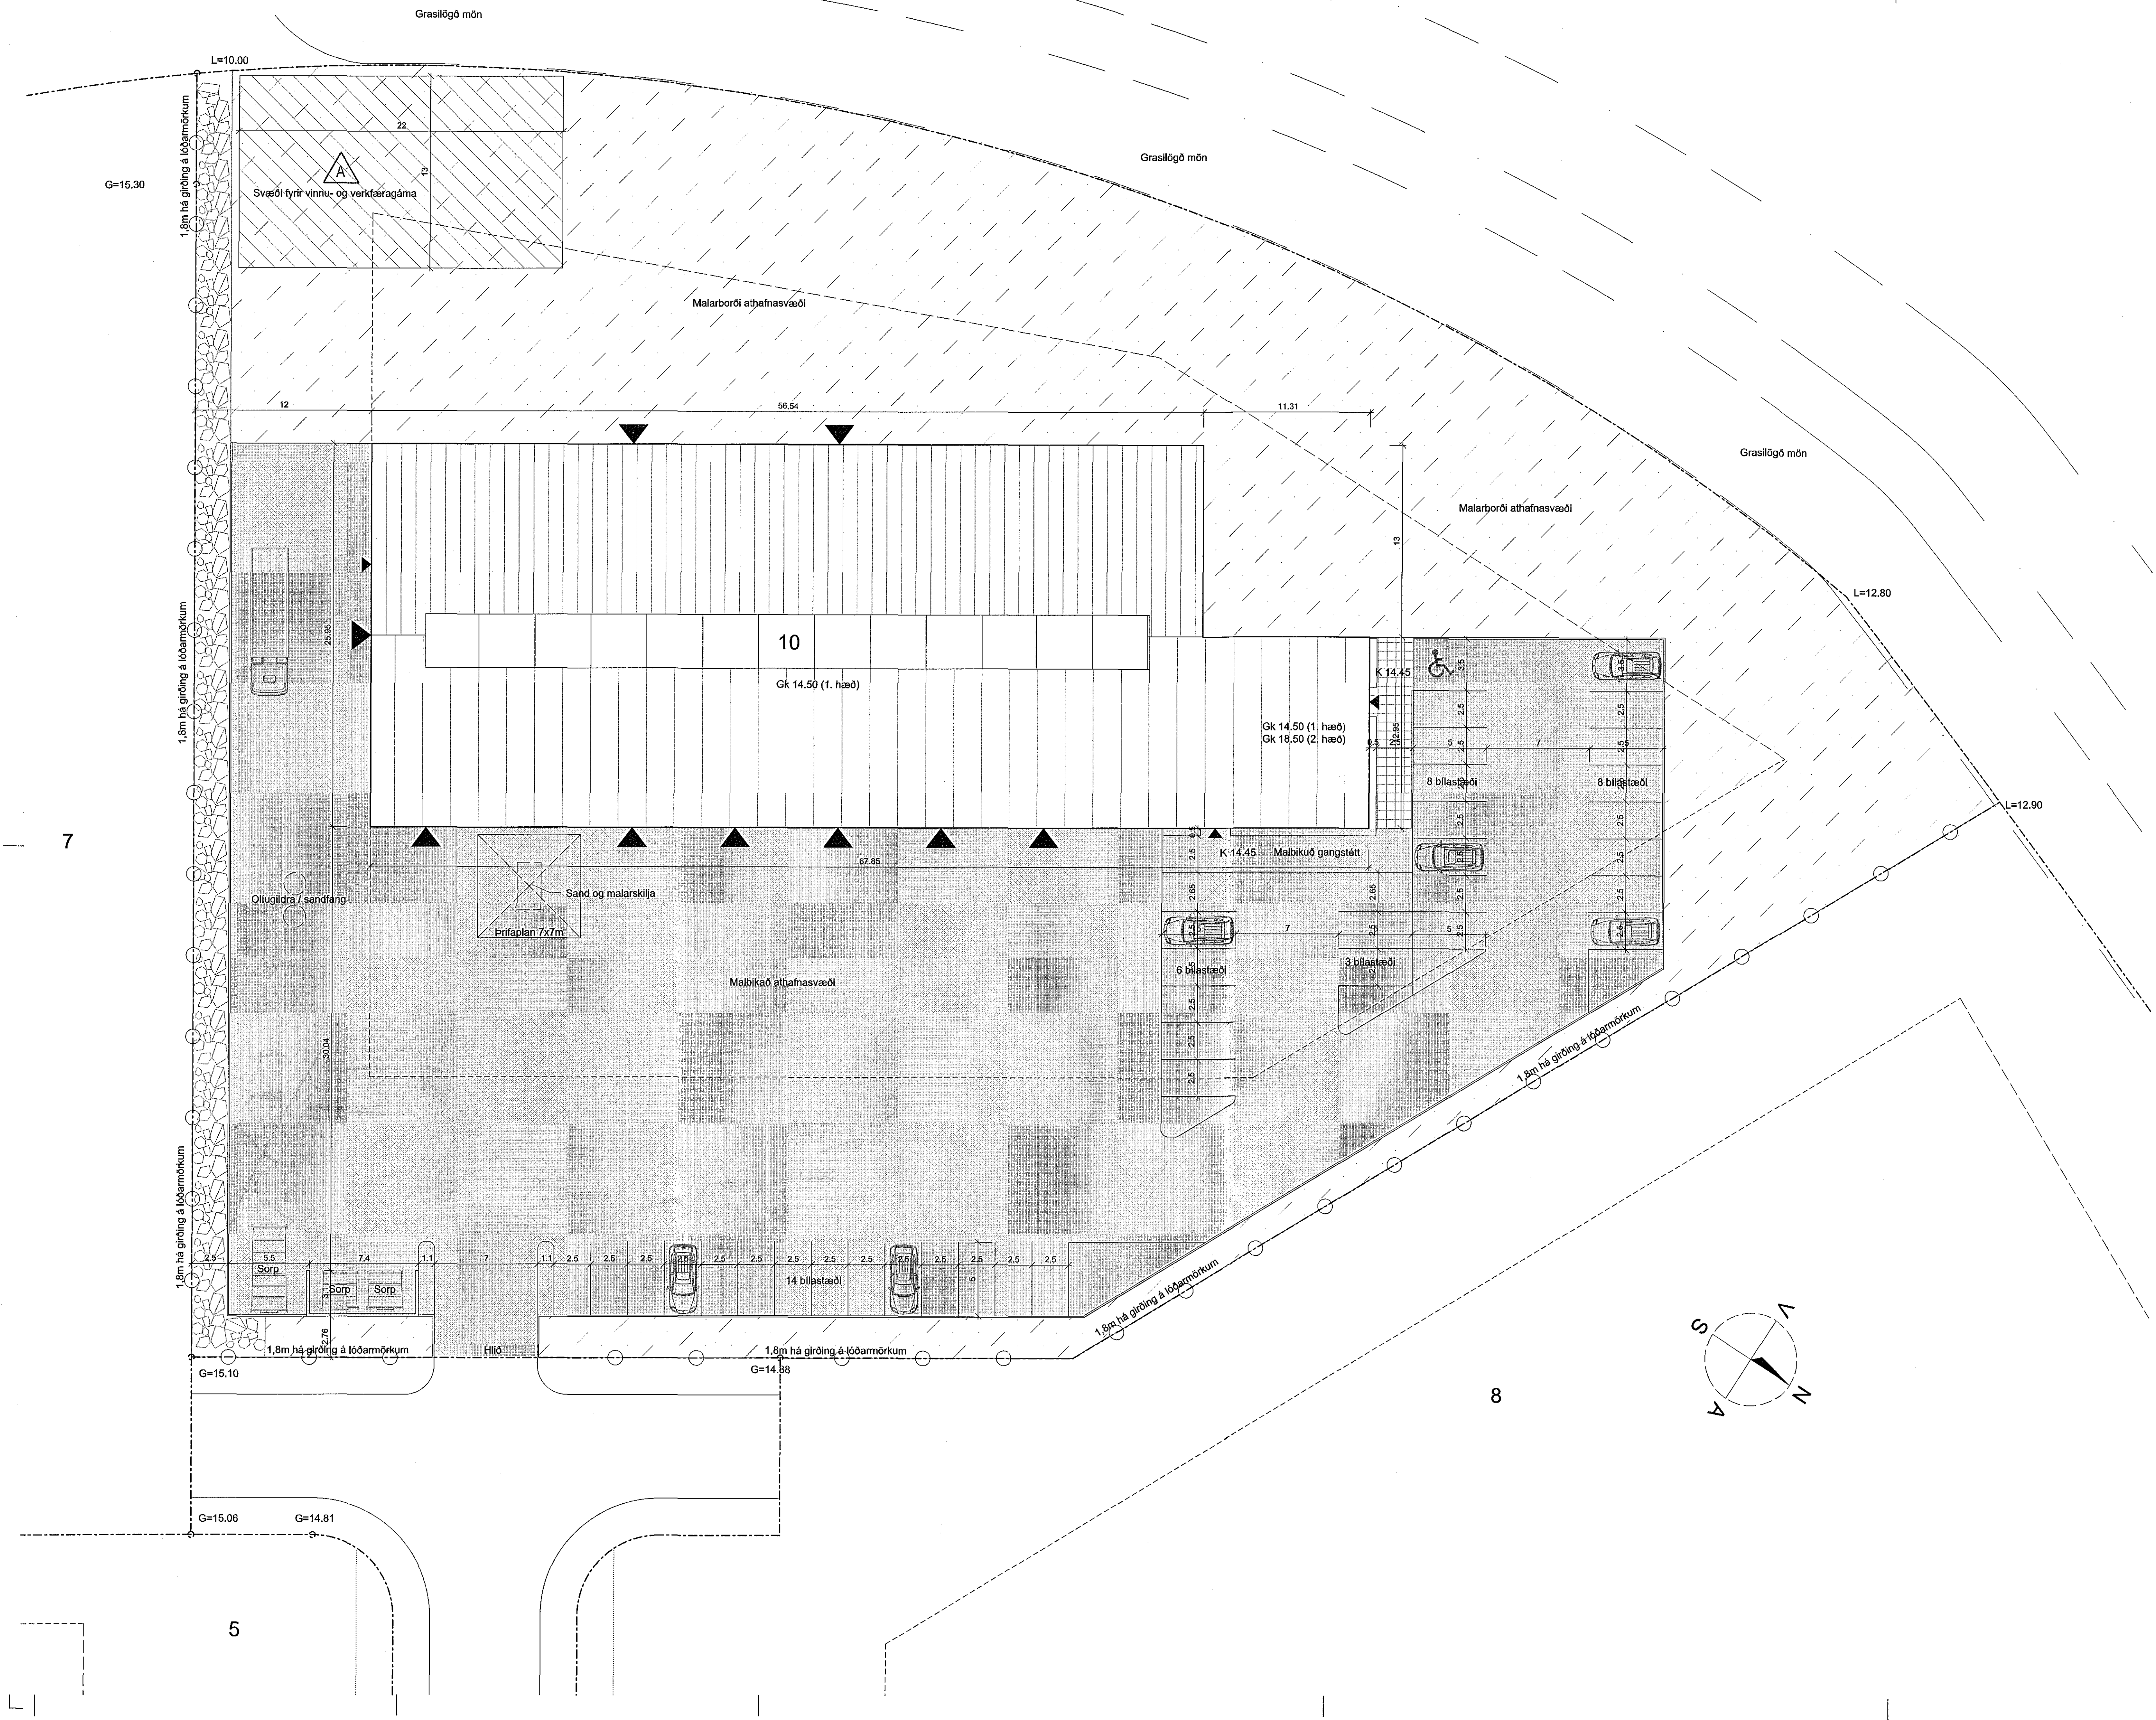

A	Ö	HMH	28.10.2016
Skýgreitt svæði til geymslu á vinnu- og verkfæragæmum.			
UTGAFA	TEKINGAR	VIÐRÆÐING	TEGJÓ
BREYTINGAR			

ASK ARKITEKTAR EHF  
GERSGÖTU 3 101 REYKJAVÍK  
SÍM: 515 0300 FAX: 515 0319  
www.ask.is

ARTUN AÐALHÖNDUÐAR  
Hilgi Már Halldóttir  
ARKITEKTAR F.A.I.  
Húsnúmer: 14301256-7049  
hl@ask.is

**ASK**  
ARKITEKTAR

VERKJAFN  
**ISHELLA 10**  
220 HAFNARFJÖRÐUR

TEGJÓ TEGJÓNDAR	SKYF. Í A1	
ADALTEIKNING	1:200	
LÓÐAMYND	TEKINGAR ÖI / LGS	
	VIÐRÆÐING	
	HMH	
	DAGS: 14.10.2013	
VERKJAFN	ALOKNING - NEMER TEGJÓNDAR	UTGAFA
1337	10-02	A

© ÖLL AFRÉTTI OG AFRETTA TEGJÓNDAR ER HAFD SAMÞYKKT AF ARKITEKTA, ENN SKA MELA LUF AF TEGJÓNDAR.