


B-B 10-06

GRUNNMYND 1:100
4. HÆÐ

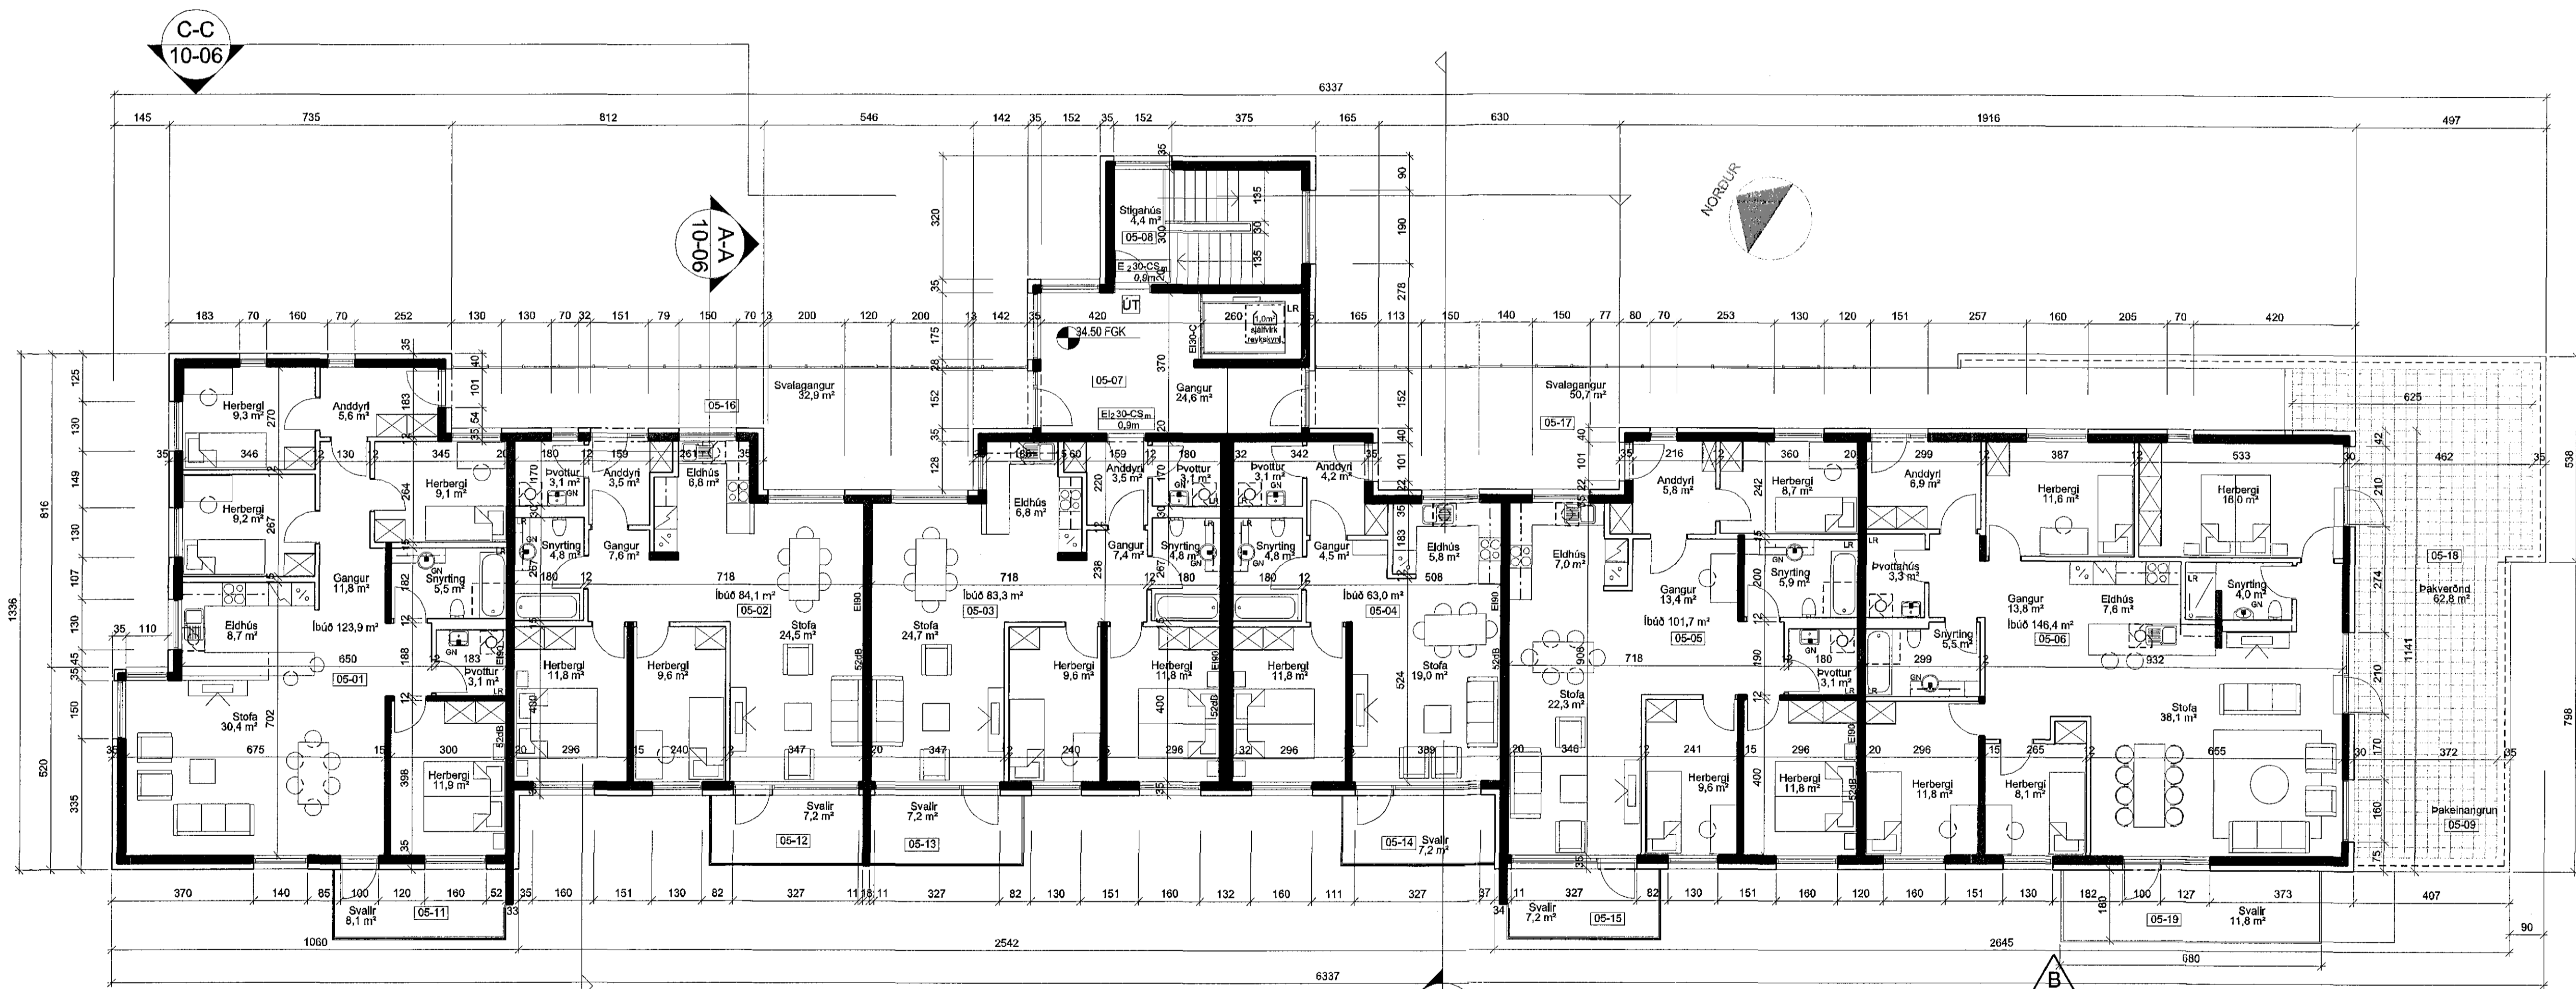

B-B 10-06

GRUNNMYND 1:100
5. HÆÐ

B	SS	SS	20.09.2016
Nýjar sveitir, þak yfir svölum á 4. hæð breytt í svalagang.			
Clagga breytt í svalagang og klaga			
A	GRY	SS	04.04.2016
Svalagangur á öllum svölum			

UTGAFA
BREVINGDAR

ASK
ARKITEKTAR

VERKEFNI	SKIPALÓN 1 HAFNARFIRÐI
TITILL TEGNINGAR	ADALTEIKNING GRUNNMYND 4. OG 5. HÆÐ
VERKLEIÐI	0779
ALDUR - MÆTT TEGNING	10-05
SKALA	B