
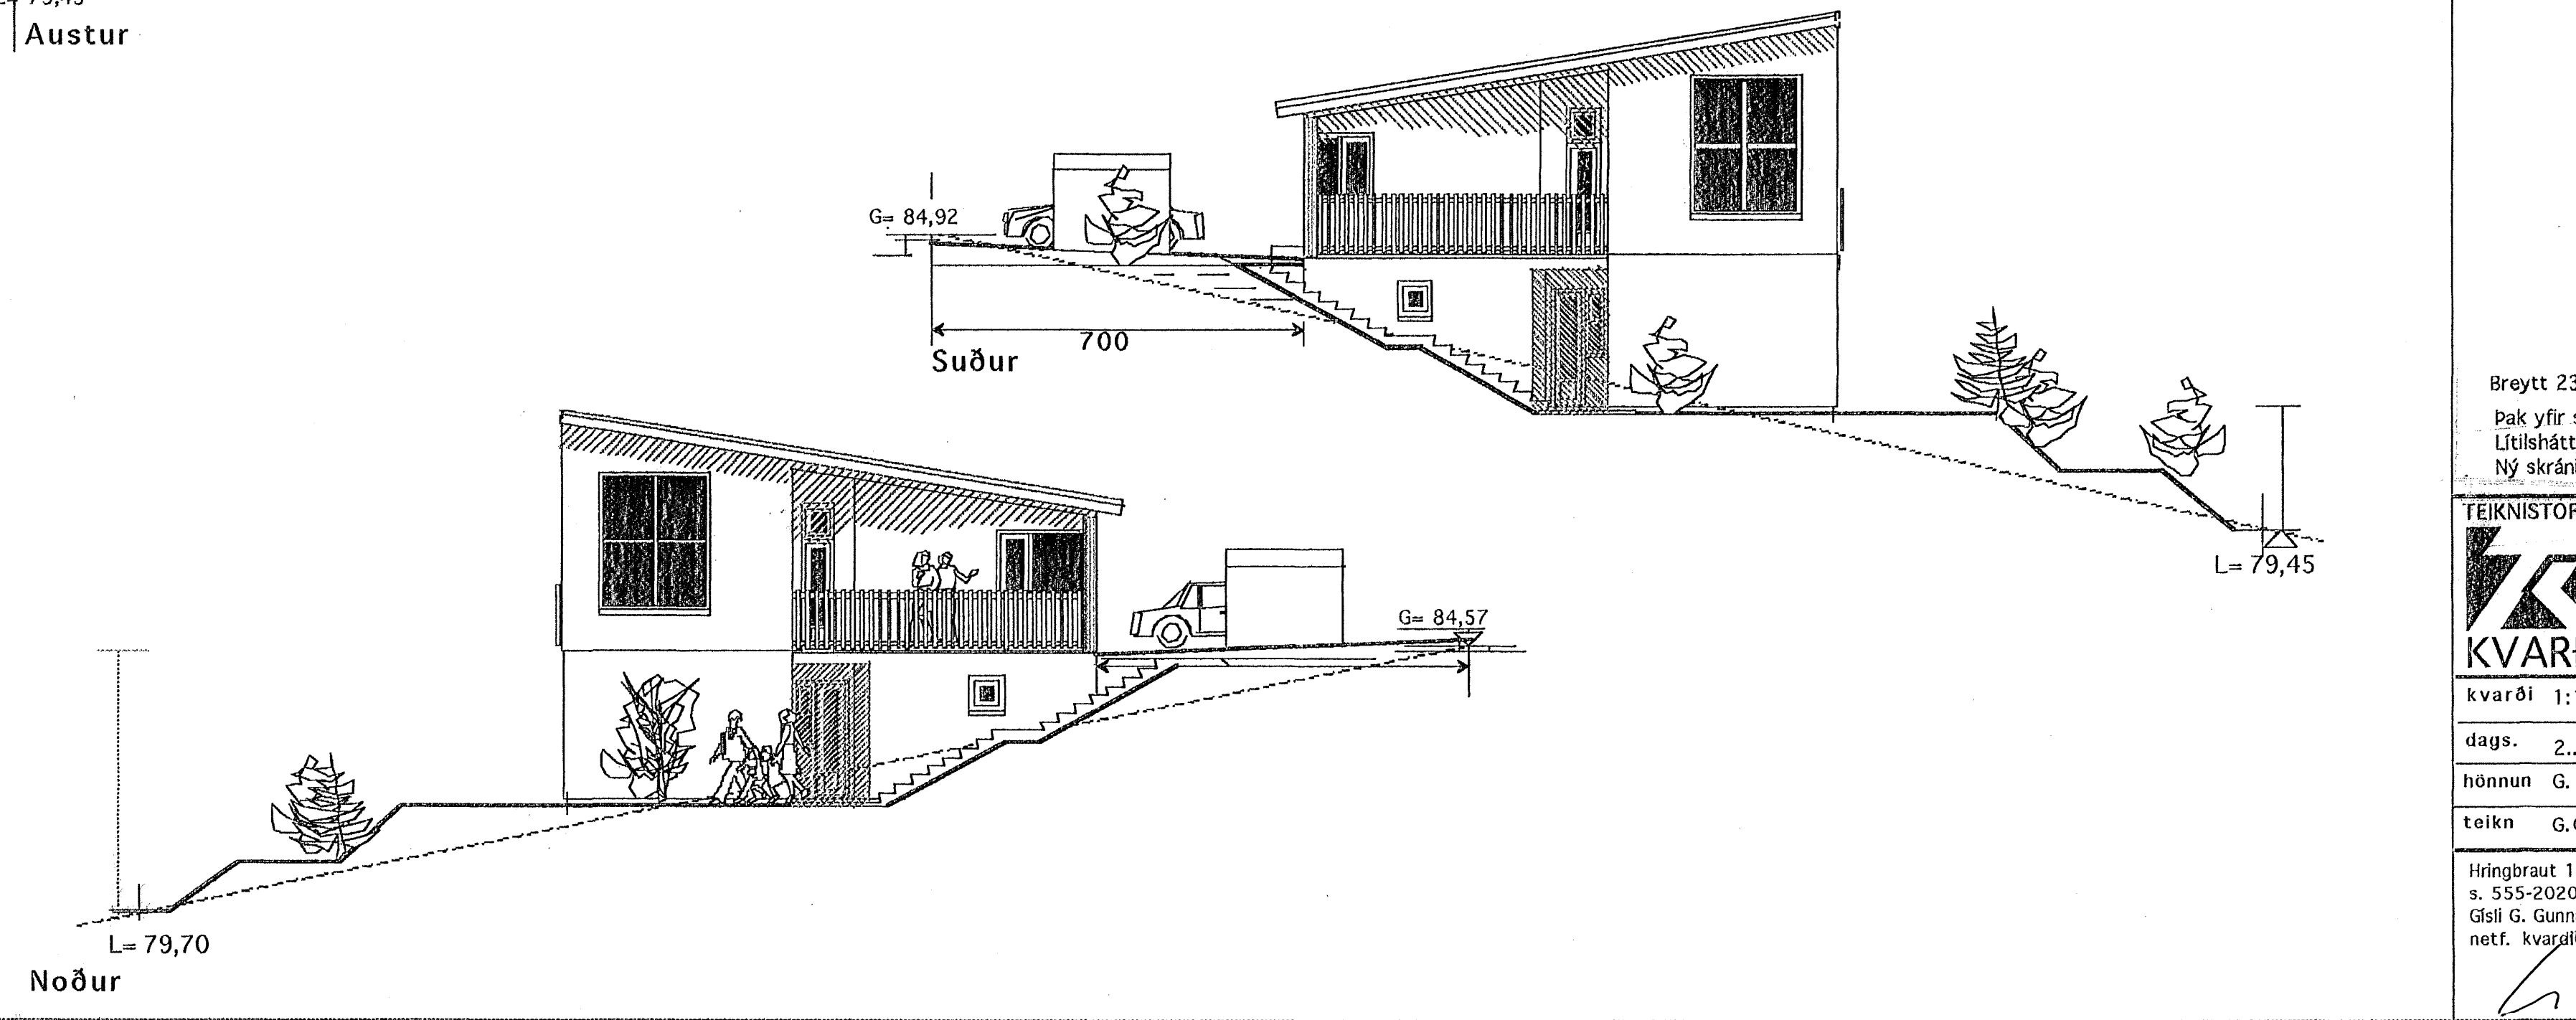
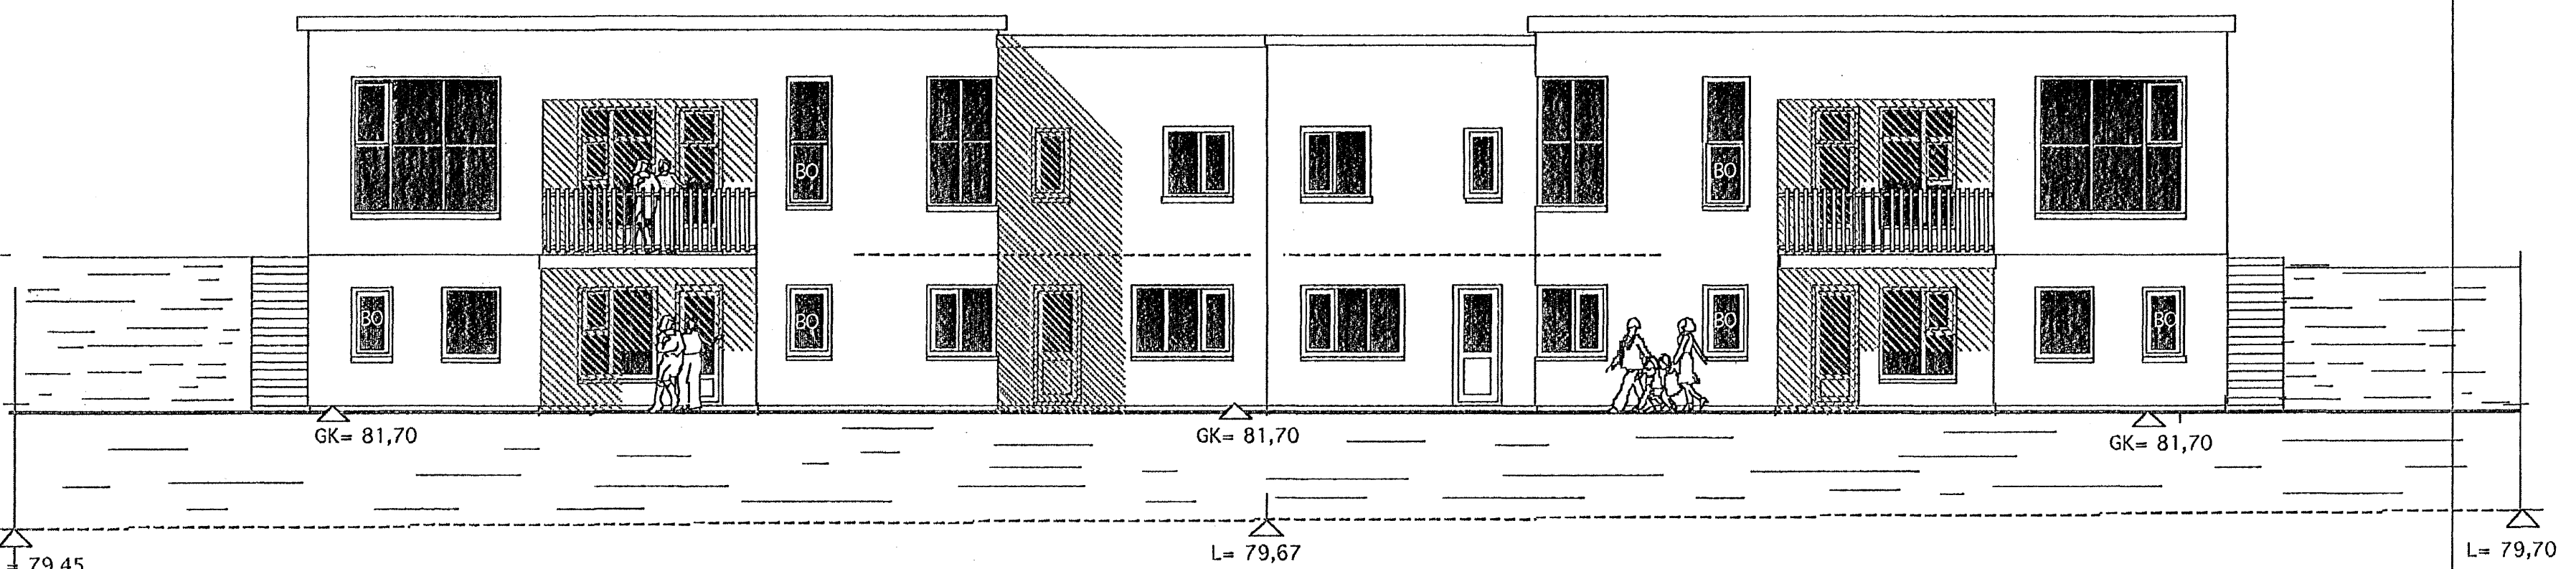


Samþykkt þann

8 FEB 2008

Byggingafræðingur / Hafnarfirði
F.h. Jón Sigurðsson

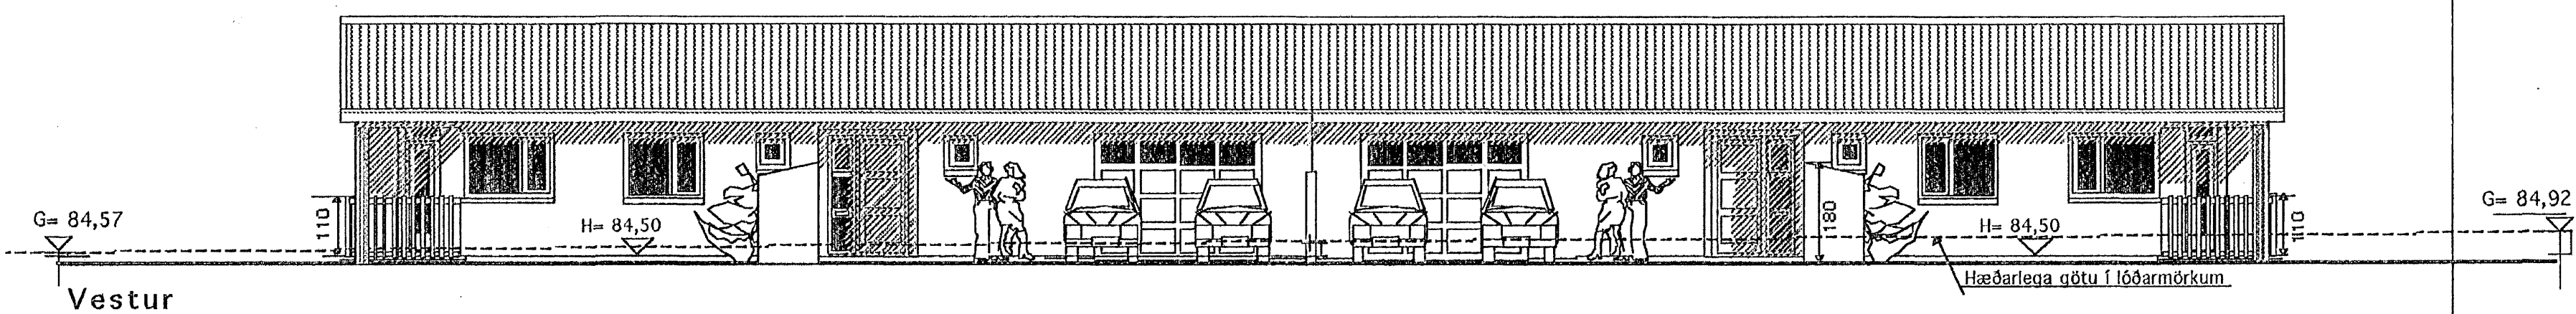

Breytt 23. SEPT. 2007
 Þak yfir svölum breytt.
 Lítilsháttar br. gluggum.
 Ný skráningartafla vegna, köld geymsla.

TEIKNISTOFAN	Verkefni	HLÍÐARÁS 19-21 HAFNARFIRÐI
	Heiti	ÚTLITSMYNDIR
kvarði 1:100	verk.nr	
dags. 2.. JAN 2007	dags br.	23. SEPT. 2007
hönnun G. G.	teikn nr	
teikn G.G.		A-3

Hringbraut 17 220 Hafnarfirði
 s. 555-2020. fax 555-2021
 Gísli G. Gunnarsson/BFI kt, 02049-2409
 netf. kvardi@vortex.is. / www.kvardi.is

Gísli Gunnarsson