


Mött: 26/6 2008  
*Kristján*

## Almennar skýringar:

1. ALLAR PÍPUR ERU 16mm OG VÍR 1.5mm<sup>2</sup> NEMA ANNAÐ KOMI FRAM Á TEIKNINGUM.
2. HÆÐIR ROFA FRÁ FULLFRÁGENGNU GÓLFI ERU 1050mm NEMA ANNAÐ KOMI FRAM Á TEIKNINGUM.
3. HÆÐIR TENGLA Í BÍLAGEYMSLU, BAÐRÝMI, SALERNI, ÞVOTTAHÚSI OG ELDHÚSI ERU 1050mm FRÁ FULLFRÁGENGNU GÓLFI NEMA ANNAÐ KOMI FRAM Á TEIKNINGU.
4. HÆÐIR RAFMAGNS OG ANNARA SMÁSPENNU TENGLA FRÁ FULLFRÁGENGNU GÓLFI ERU 200mm NEMA ANNAÐ KOMI FRAM Á TEIKNINGU.
5. HÆÐIR ÚTILJÓSA OG ÚTITENGLA ERU 1900mm FRÁ FULLFRÁGENGNUM SVÖLUM OG EÐA LÓÐ NEMA ANNAÐ KOMI FRAM Á TEIKNINGU.
6. HÆÐIR VEGGLJÓSA ERU 1800mm FRÁ FULLFRÁGENGNU GÓLFI NEMA ANNAÐ KOMI FRAM Á TEIKNINGU.
7. ÖLL MÁL ERU GEFIN UPP Í MILLIMETNUM OG ER ALLTAF MIÐAÐ VIÐ FULLFRÁGENDIÐ GÓLF EÐA VEGGI. ÖLL MÁL MIÐAST VIÐ MIÐJA DÓS.
8. ÖLL TÁKN ERU TÁKNRÆN OG BER AÐ SAMRÆMA LAGNIR AÐ TÆKJUM EFTIR AÐSTÆÐUM Á STAÐNUM OG EFTIR SÉRTEIKNINGUM.
9. GREINAR ERU EKKI SÝNDAR Í ÖLLUM TILVIKUM AÐ TÖFLU, EN ERU ÞÁ MERKTAR VIÐKOMANDI TÖFLU. DÆMI: T1 - GR.10 ER GREIN 10 FRÁ TÖFLU T1.
10. TIL SNERTUSPENNUNARNA SKAL NOTA NÚLLUN OG LEKASTRAUMSROFAVÖRN.
11. MÁLMHLUTA LAGNA, TÆKJA, LAMPA OG RAFBÚNAÐAR SKAL JARÐBINDA VANDLEGA.
12. MÁLSTRAUMUR ROFA OG TENGLA SKAL MINNST VERA 10A.
13. JARÐBINDA SKAL PÍPUKERFI FYRIR HEITA OG KALDAVATSLÖGN. SKILA SKAL MÆLINGU AF JARÐBINDINGUNNI OG SKAL HÚN UPPFYLLA KRÖFUR RAFVEITUNNAR.
14. ALLAR LAGNIR OG FRÁGANGUR SKAL VERA Í SAMRÆMI VIÐ REGLUGERÐ UM RAFORKUVIRKI.
15. FYRIR NÁKVÆMA STAÐSETNINGU VEGGJA SKAL STYÐJAST VIÐ ARKITEKTATEIKNINGAR.
16. ALLAR LAGNIR OG FRÁGANGUR SÖKKULSKAUTSTENGINGAR SKAL VERA Í SAMRÆMI VIÐ TÆKNILEGA TENGISKILMÁLA.

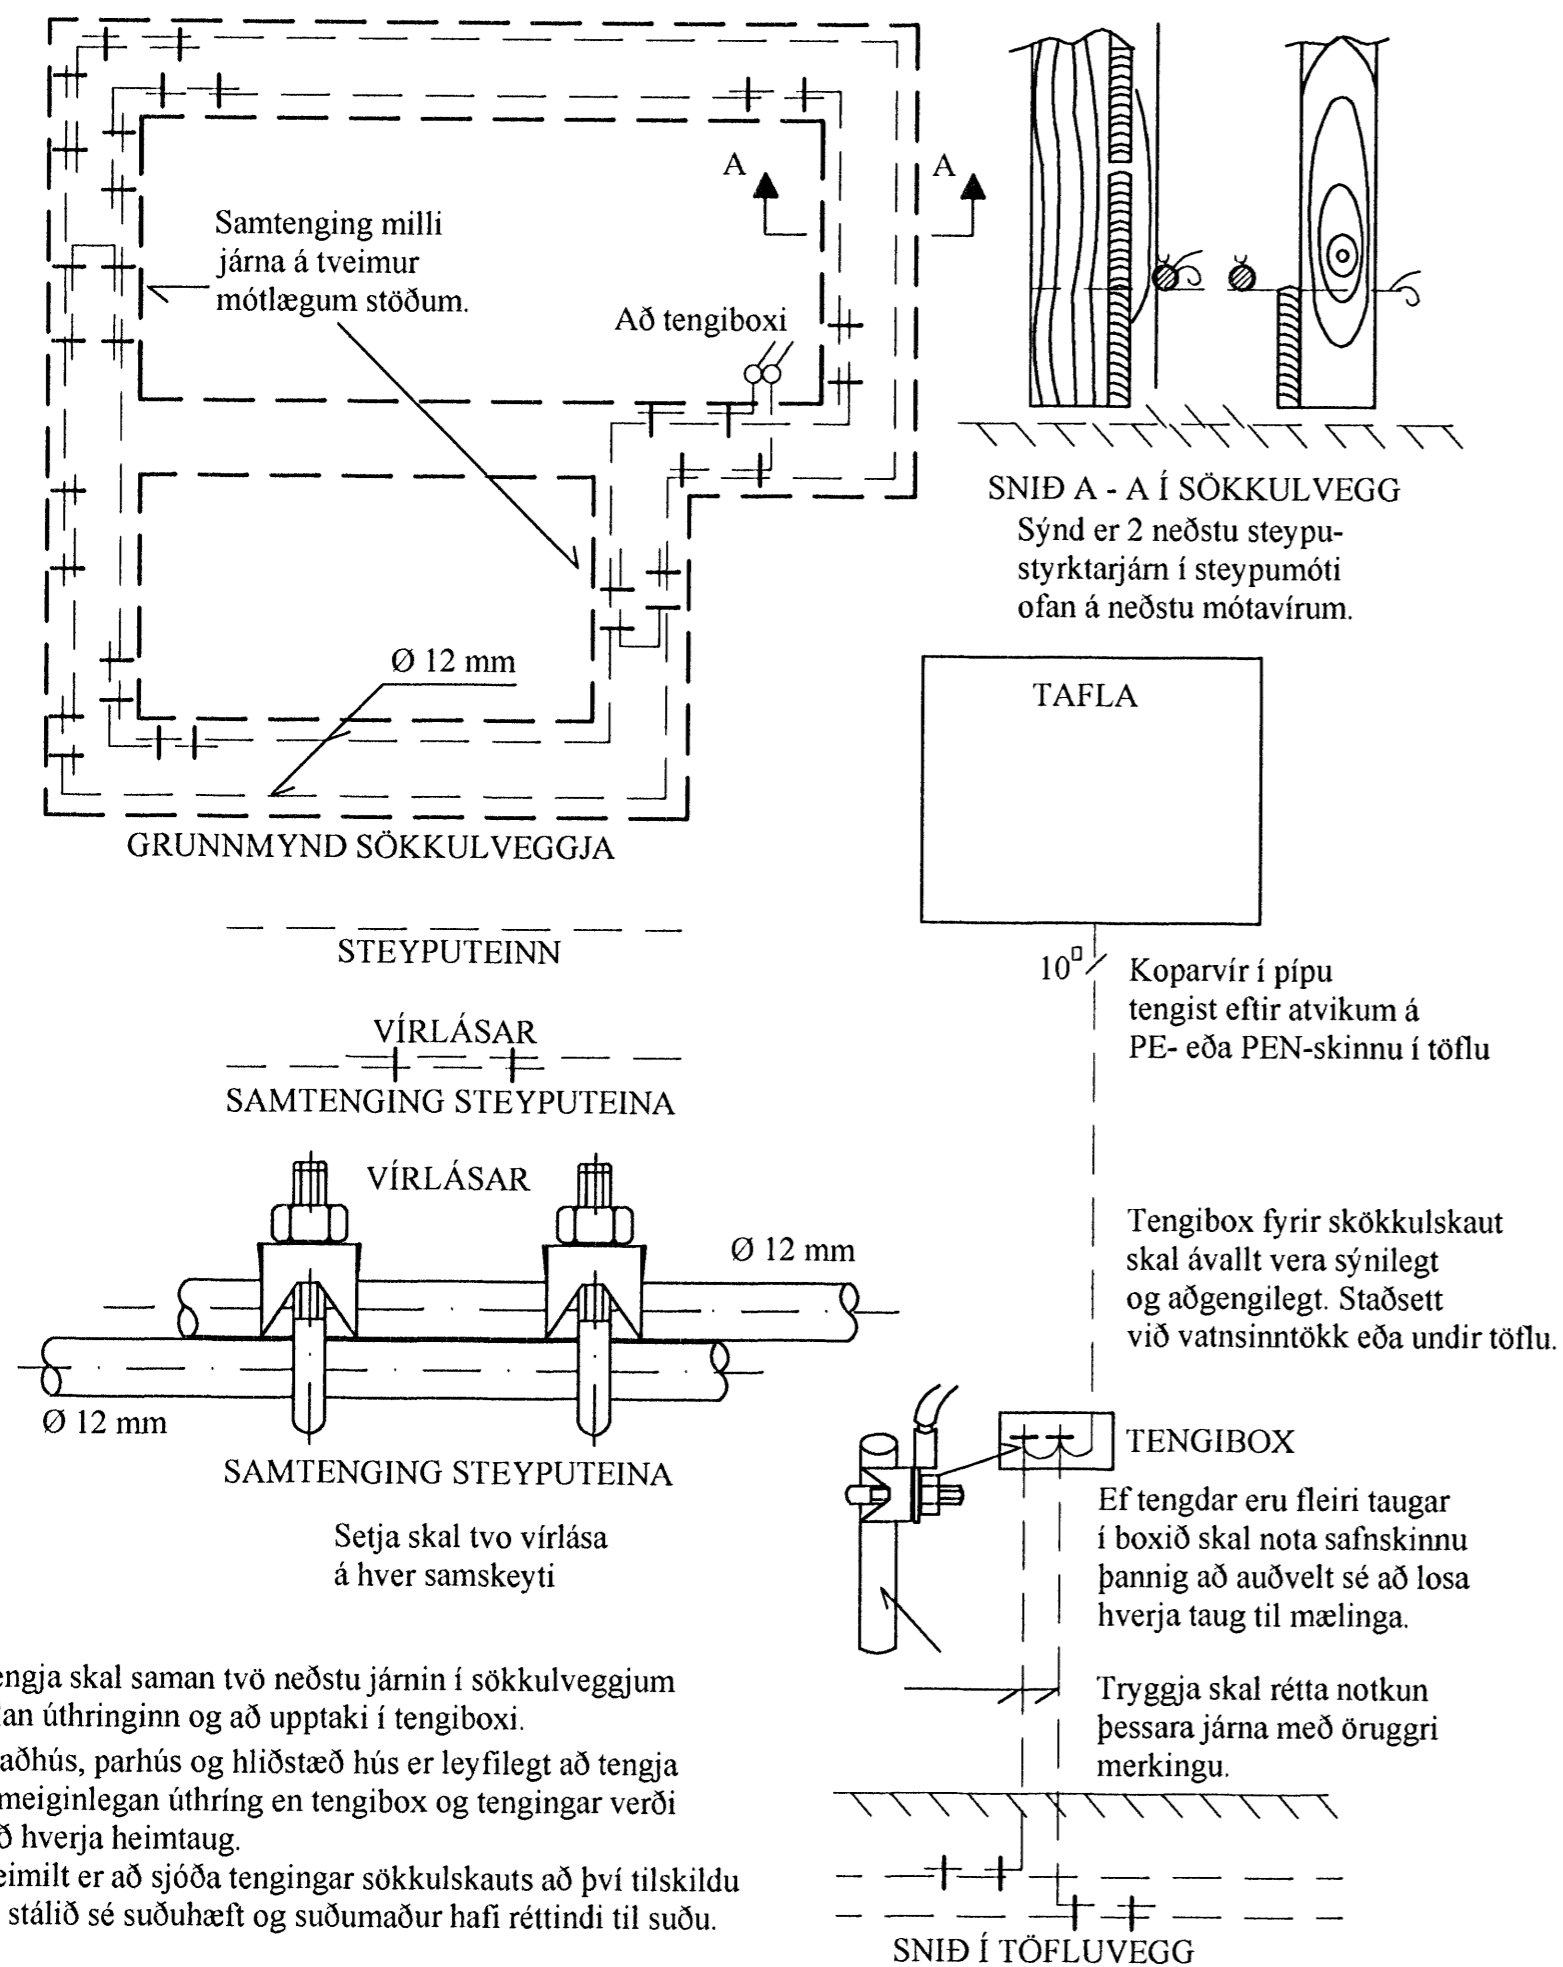

## Skýringamyndir af sökkulskauti

<b>Rafgæði Súluhöfða 27</b>			
<b>270 Mosfellsbær</b>			
<b>S:551-1078 GSM:898-1078</b>			
Verkheiti	<b>Hlíðarás 1-5</b>	Mkv.	<b>Enginn</b>
Verkhúti	<b>Sökkulskaut og skýringar</b>	Dags.	<b>31.1.2007</b>
Hannað	Elvar Trausti Guðmundsson	Teiknað	Ragnar Viktor Karlsson
Samþykkt	Ragnar Viktor Karlsson	Kennitala	220470-5129
Undirskrift og kennitala aðalhönnuðar		Undirskrift	<i>Ragnar Karlsson</i>
		Teikning nr.	<b>2 af 16</b>