


Vinklas verðir þessu vörðun
REI-60 *AP*

Samþykkt þann
29 APR. 2008
Byggingarfulltrúinn í Hafnarfirði
F.h. Hrölfur S. Gunnlaugsson

Tenging Filigran-plötu og bita í plötu yfir 1. hæð, snið

Staða eftir uppsetningu filigranplatna áður en ásteypa hefst

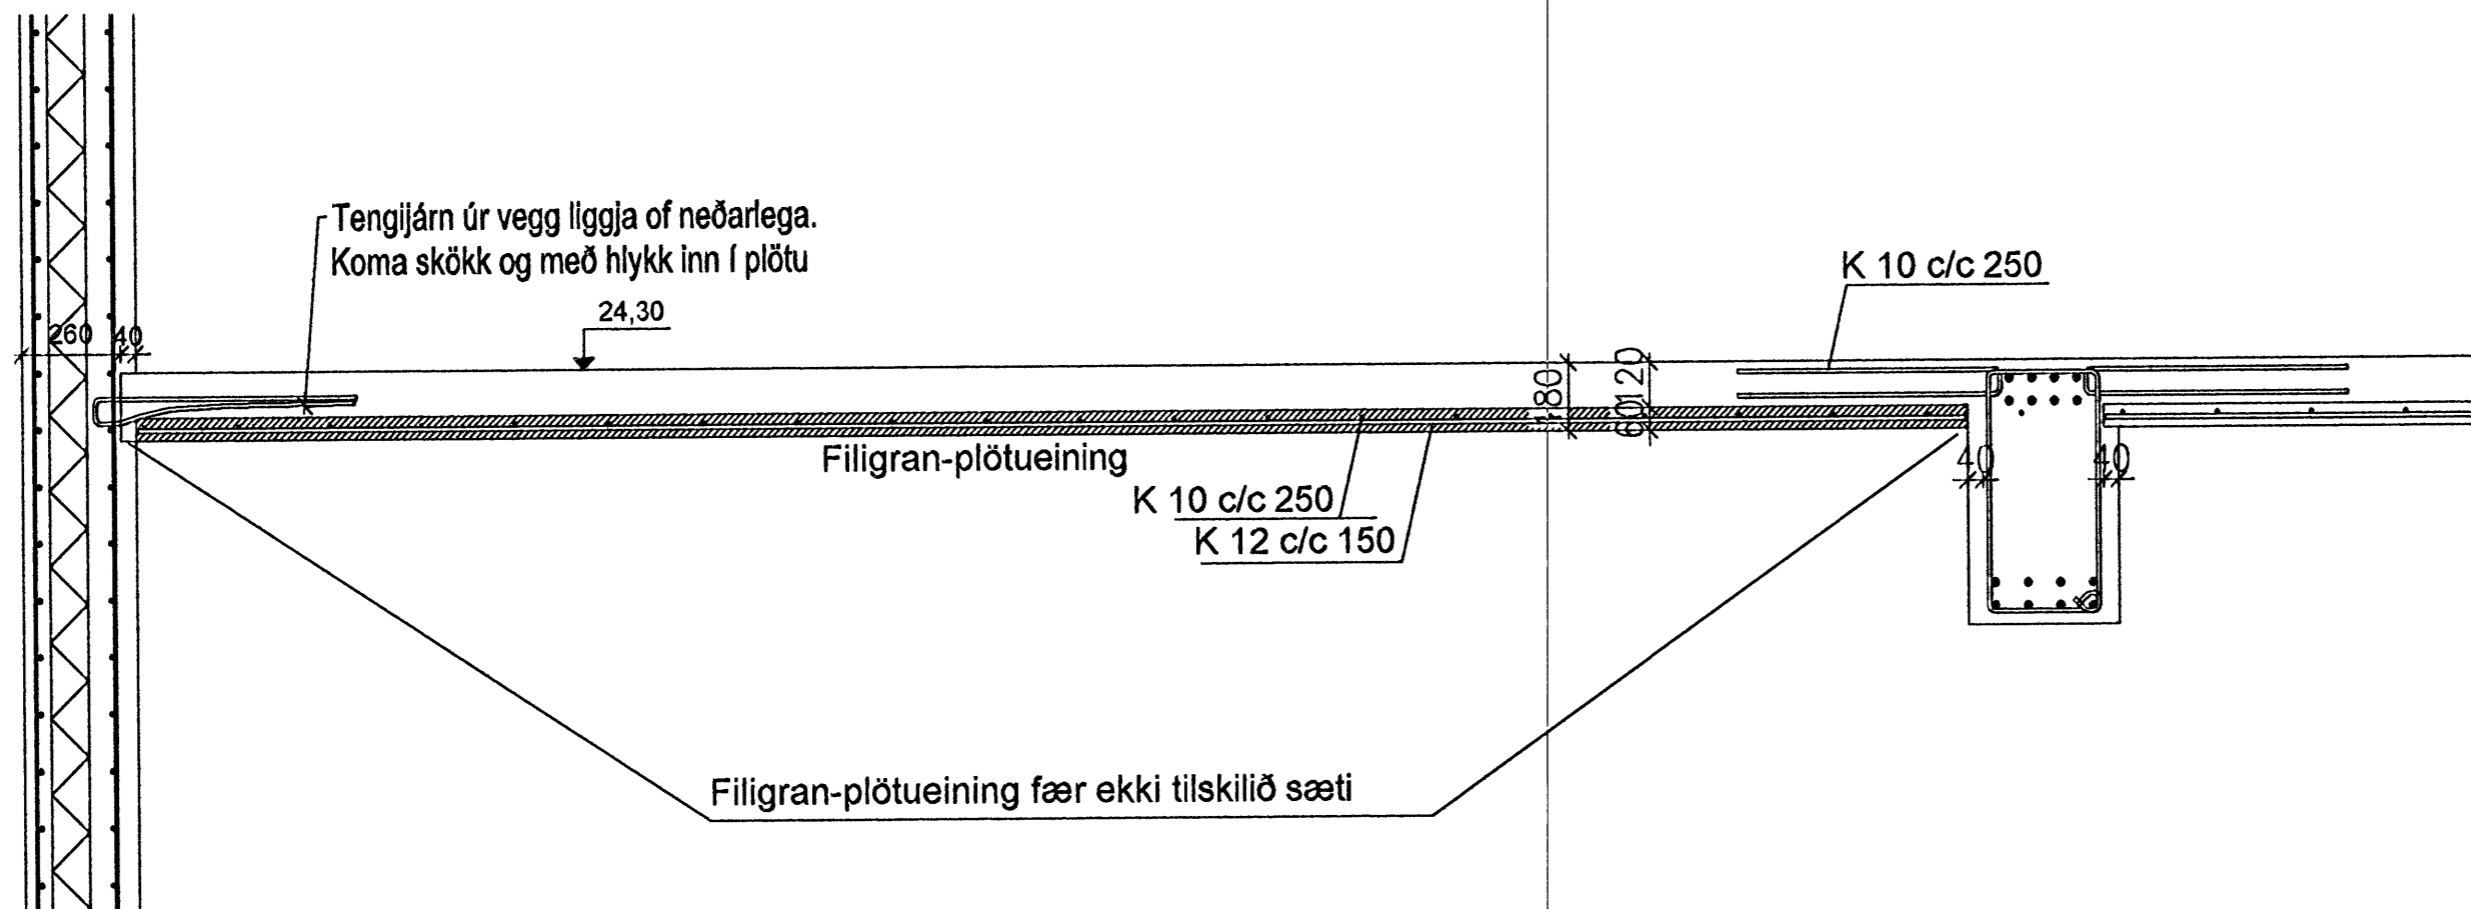


Tenging Filigran-plötu og bita í plötu yfir 1. hæð, snið

Staða eftir uppsetningu platna áður en ásteypa hefst

Tillaga að úrbótum vegna ónógrar ásetu

Einnig aukajárn lóðrétt í bita ef steypuskil eru tekin í honum

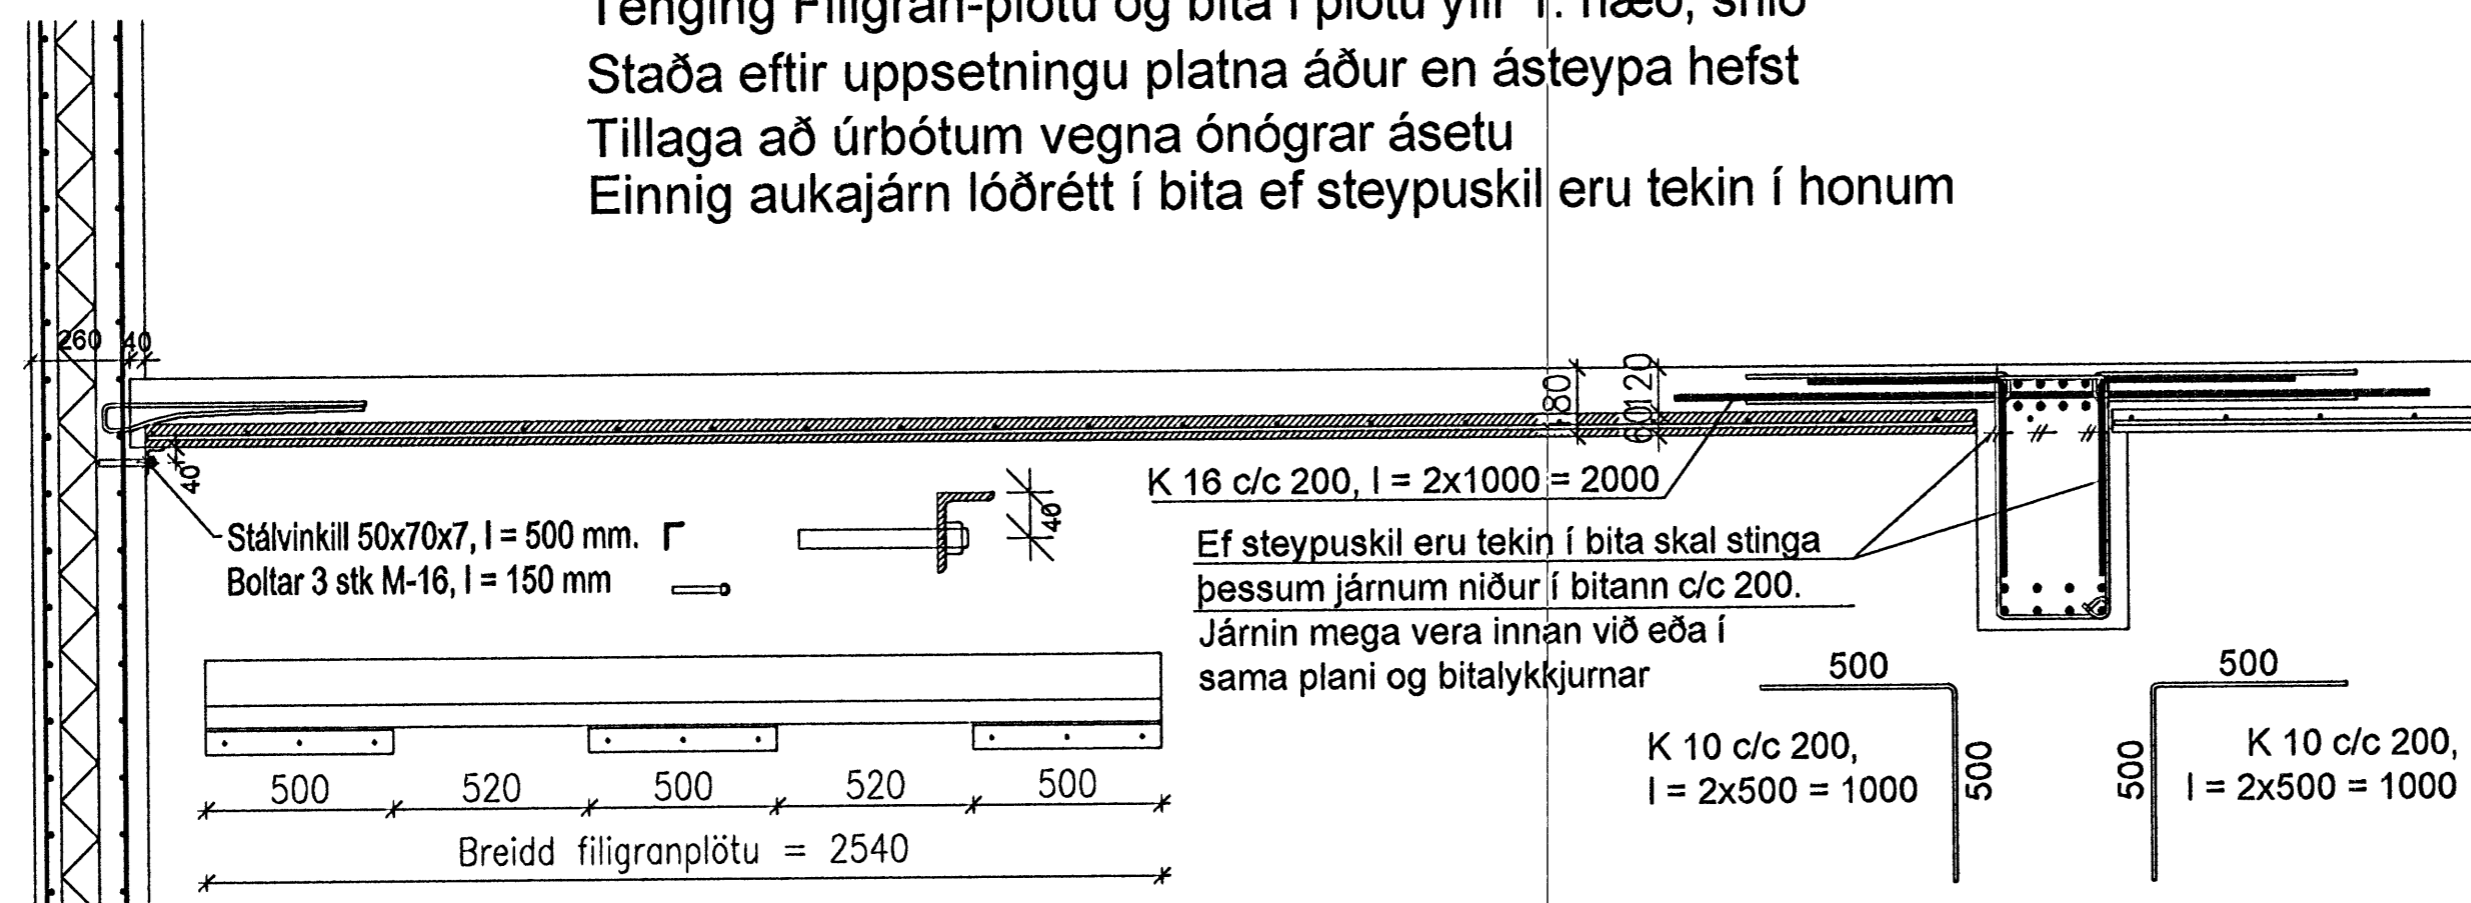

Verkfræðistofa		Halldórs Hannessonar s. 5654355 Gunnarssundi 10 Hafnarfirði	
Norðurhella 5 Hafnarfirði		Mkv.	1:20
Útveggur, plata og biti.		Reiknað	H.H.
Úrbætur vegna ónógrar ásetu filigranplatna við reisingu		Teiknað	H.H.
		Kl. hönnuðar	141139-2159
		Breytt	
Verk: Norðurhella 5	Teikning nr.: 1.16	Dags.: 25. apríl 2008	