

Snið í útbyggðan glugga
1 = 50 mm

- Slanga 1
- Slanga 2
- Slanga 3
- Slanga 4
- Slanga 5
- Slanga 6
- Slanga 7
- Slanga 8
- Slanga 9
- Slanga 10

Tengikista 1 í kjallara


- Slanga 1
- Slanga 2
- Slanga 3
- Slanga 4
- Slanga 5
- Slanga 6
- Slanga 7
- Slanga 8
- Slanga 9
- Slanga 10

Tengikista 1 í kjallara

Slanga 1	L≈102 m
" 2	L≈98 m
" 3	L≈115 m
" 4	L≈109 m
" 5	L≈104 m
" 6	L≈105 m
" 7	L≈105 m
" 8	L≈112 m
" 9	L≈108 m
" 10	L≈110 m
" 11	L≈98 m
" 12	L≈106 m
" 13	L≈104 m
" 14	L≈97 m
" 15	L≈99 m
" 16	L≈101 m
" 17	L≈113 m
" 18	L≈114 m
" 19	L≈113 m
" 20	L≈106 m

Skýringar sjá teikningu nr.300

Samþykkt þann
09 NOV. 2006
Byggingafulltráinn í Hafnarfirði
Fh. Sigurbjartur Halldórsson

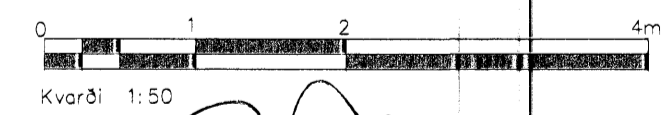

A	Legu lagna og snið í glugga batti vð	SG	01.11.06
Ótg. Nr.	Breytingar	Höfundur	Daga

Verkeikning

Ásvellir 2 – Sundmiðstöð Hafnarfjarðar

Strendingur ehf.
Verkeiðipjónusta
Fjarlægata 15-16 - 220 Hafnarfjarður
Sími 565 5644, Fax 565 5644

Gólfhitlaginir
Grunnmynd 1. hæð - A

Sigurbjartur Guðmundsson 191002-7599
Samráðingahöfundur

Daga
sept. 2006
Téknir
JW/SG
Númer teikningar
380
Ólgða
A

1:50 380 A