

Samþykkt þann
 07 MARS 2013
 Byggingafrúðinn í Hafnarfirði
 F.h. Brynjar Rafn Ólafsson

- TÁKN Á ELDVARNARUPPDRAËTI**
- (R) REYKSKYNJARI
 - (R) REYKLOSUN
 - (BS) BRUNASAMSTEDA
 - [Hatched] ELDTJEFJANDI VEGGUR
 - EI-CS30 HURDIR: C = SJÁLFLOKANDI
 S = REYKÞÉTT
 - UT → MERKTUR OG NEYDARLÖSTUR ÓTGANGUR
 - (C) BRUNASLANGA
 - [Exclamation mark] STJÓRNSTÓÐ BRUNAVIÐVÖRUNARKERFIS


VÉLRÉN LOFTRÆSTING ER UM ALLT HÓS. REYKSKYNNJARAR ERU Í HVERJU HERBERGI TENGDIR SJÁLFRVIRKU BRUNAVIÐVÖRUNARKERFI.

HEILBRIGÐISEFTURLIT
 HAFNARFJARDAR-
 OG KÖPAVOCSSVÆÐIS
 Captafengi 7-211 Gata
 16/2013 heilbrigðis



- BREYTT**
- 1) 29.05.07 Breyting innanhússa á vinnslusal og gáttí.DK
 - 2) 27.10.10 Reyndarteikningar af húsinu DK
 - 3) 18.02.13 Húsvarðaríbúð breytt í skrifstofu DK

Selhella 3	
221, Hafnarfirði	
HEITI TEIKNINGAR: GRUNNMYND 1. HÆÐAR	SKALA: 1:100
MAÐAF: DKK	TEIKN: DKK
VERK: 1,097	DRÖG: 00
DRÖG: 23.11.2006	TEIKN: 02
David Karlsson TEIKNISTOFAN H.R. ehf Húsiþyngingar og ráðgjöf David Karlsson Byggingafræðingur SFI Nefnd 2, 110 Reykjavík	

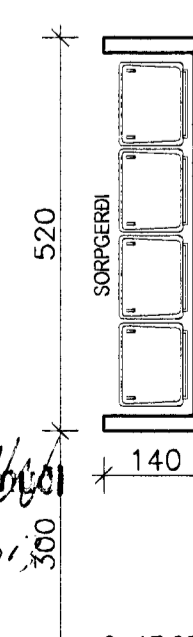

Yfirfarið af brú
 2.1.2013

G=17.40

G=17.25