


Byggingafrútrúi Hafnarfjarðar  
Móttekið þann  
**30 APR 2013**  
GS

ADALHÖNNUÐUR

ÚTG. DAGS. ÚTGAFURÆÐI *Þóttur Þorsteinsson* HANNAÐ TEKNI. YFIRF.

B1: 22.03.2013 Reyndartekningar

---	---	---
---	---	---
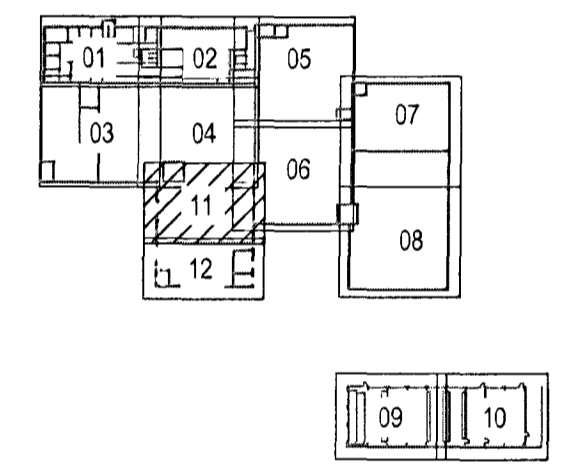


**EFLA**  
VERKFRÆÐI TOFA  
Sími: 412 6000 www.efla.is

Héðinn  
Gjáhella 4  
221 Hafnarfjörður

Raflagnir  
Innbrots- og myndavélakerfi  
1.hæð

TEKNIÐAGMÆR	BLADSTÆRD	HANNAÐ	ARI	---
32-2166	A1	TEKNAÐ	ARI	---
01_3_32_11		YFIRFARIÐ	---	---
DAGS.	MÆLIKVARÐI	ÚTGÁFA		
29.06.2012	1:50	<b>B1</b>		
SAMÞYKKT:	Davíð Sölvason			
Kennitala:	33339			

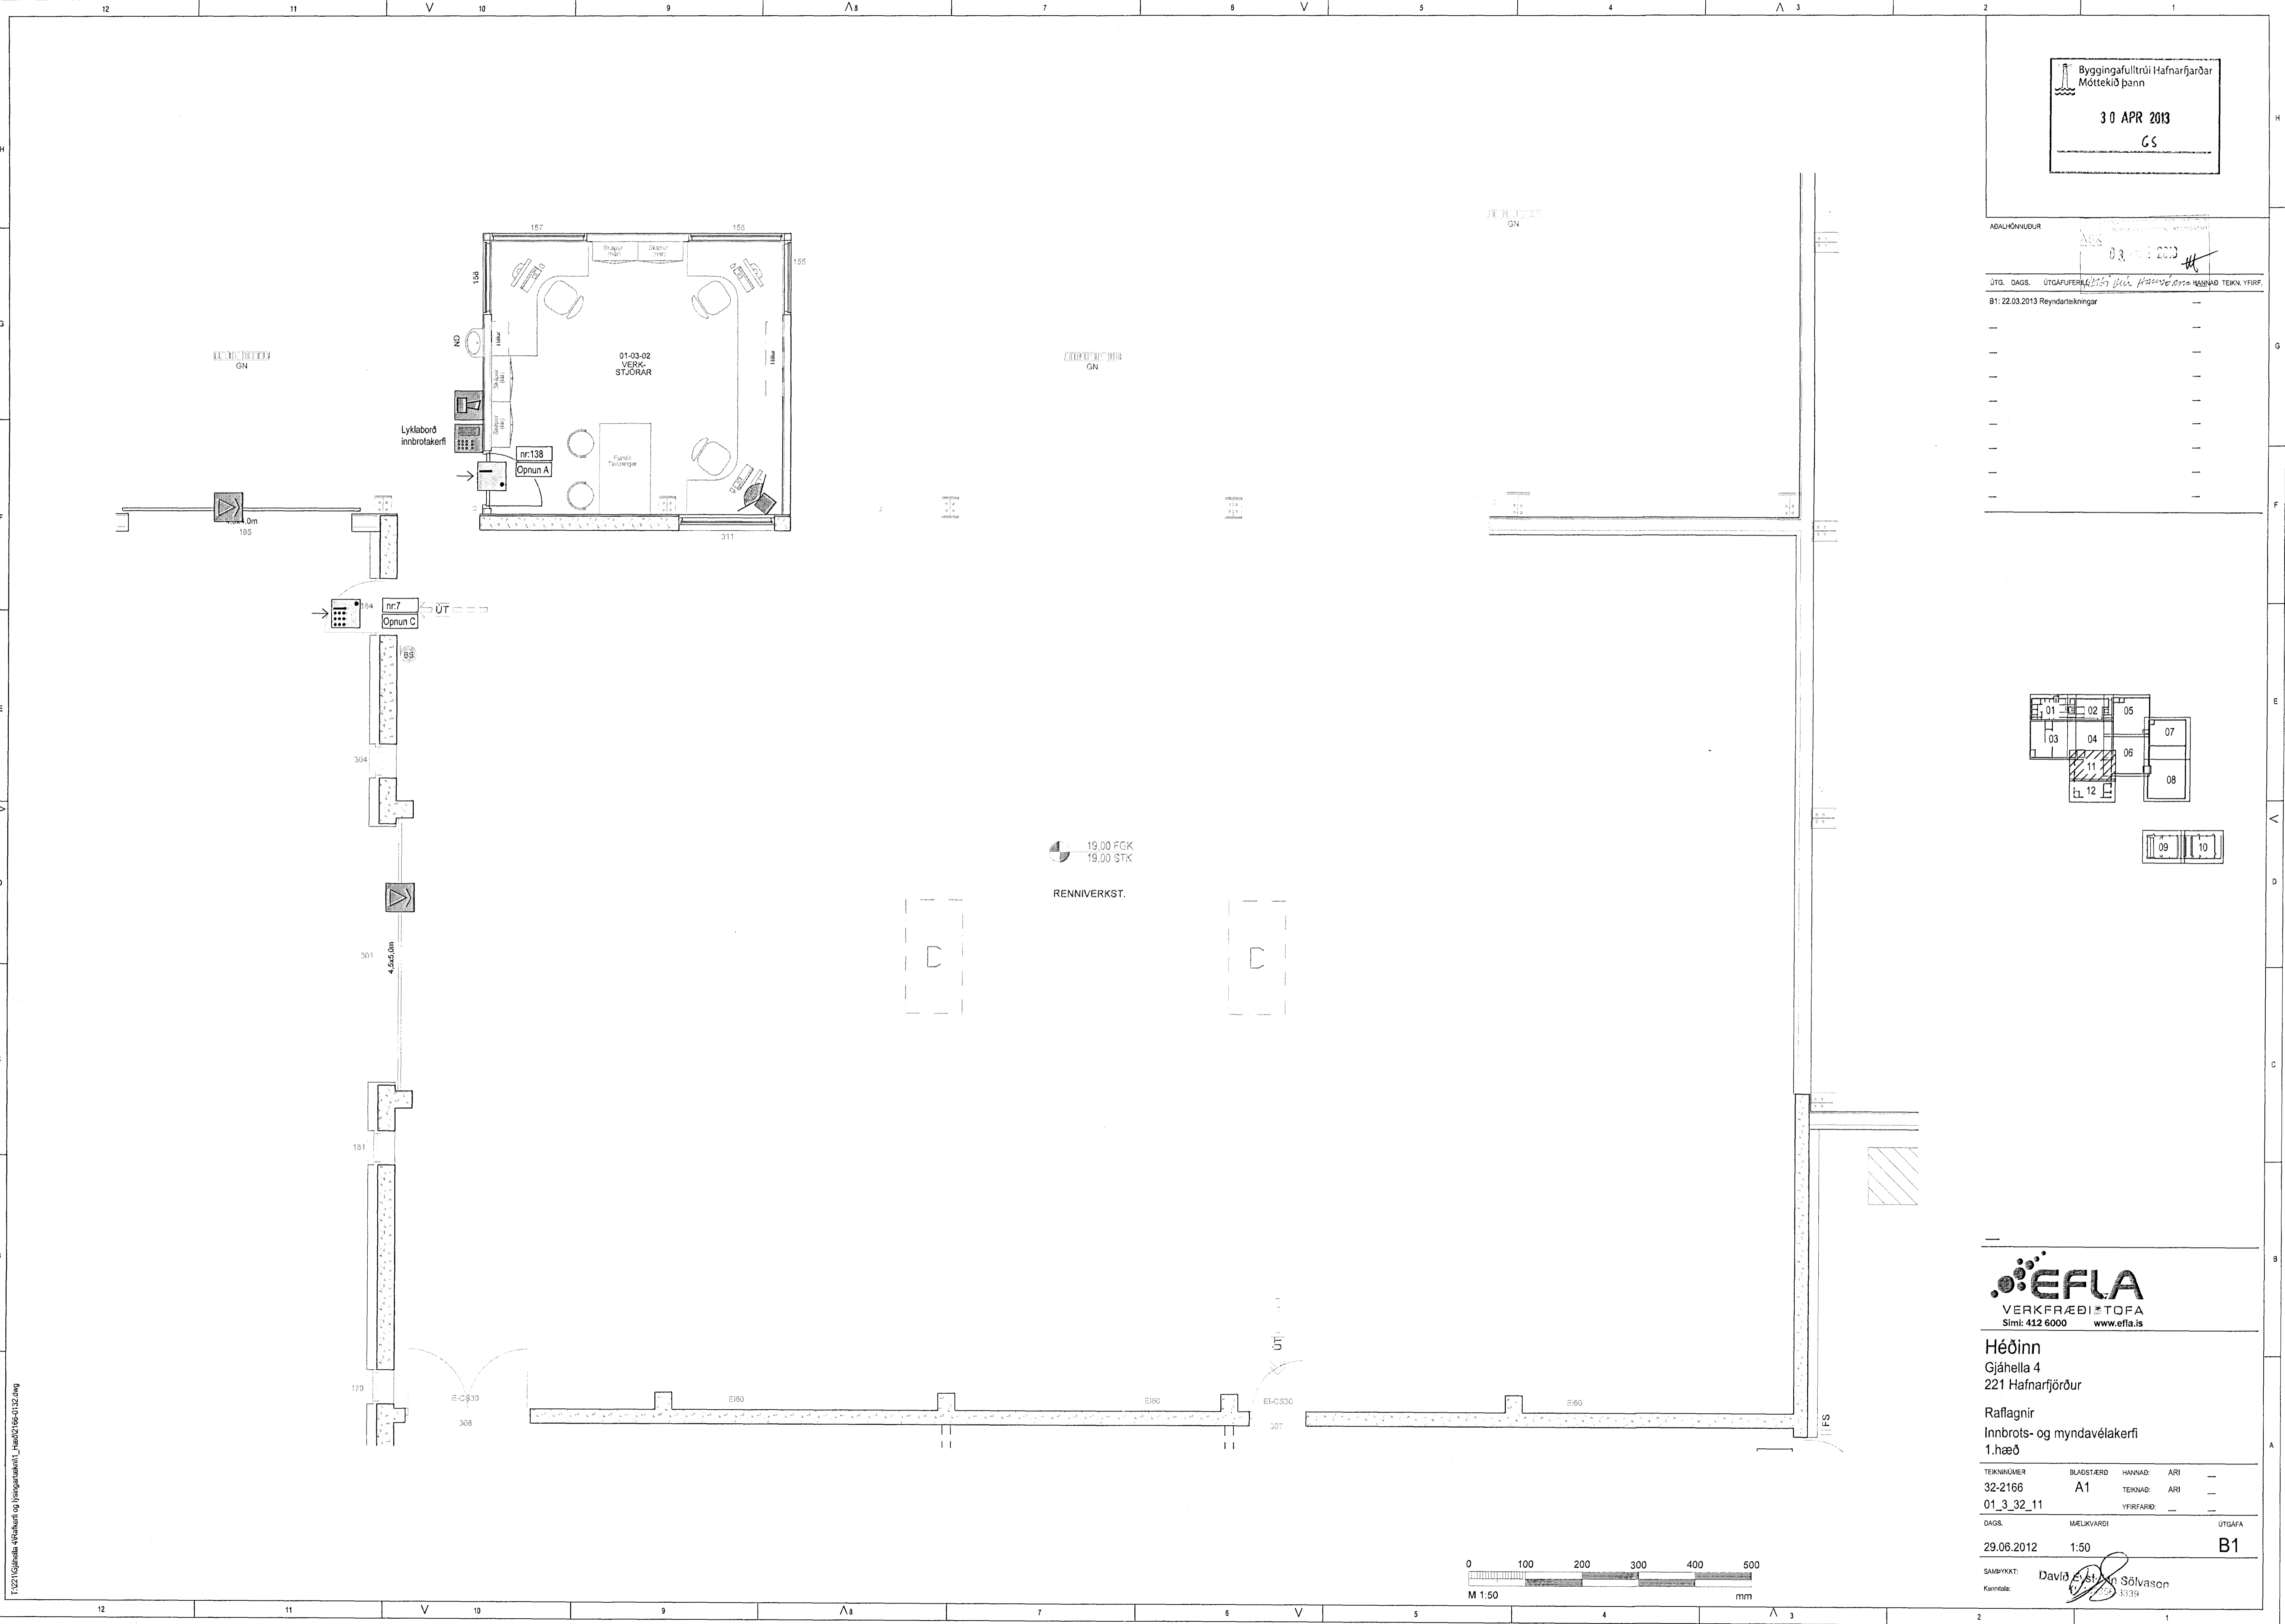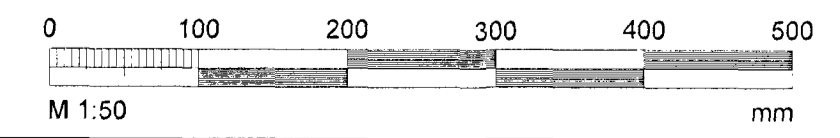

T:\021\Gjáhella 4\Raflagnir og myndavélakerfi\1\_hæð\0132.dwg