
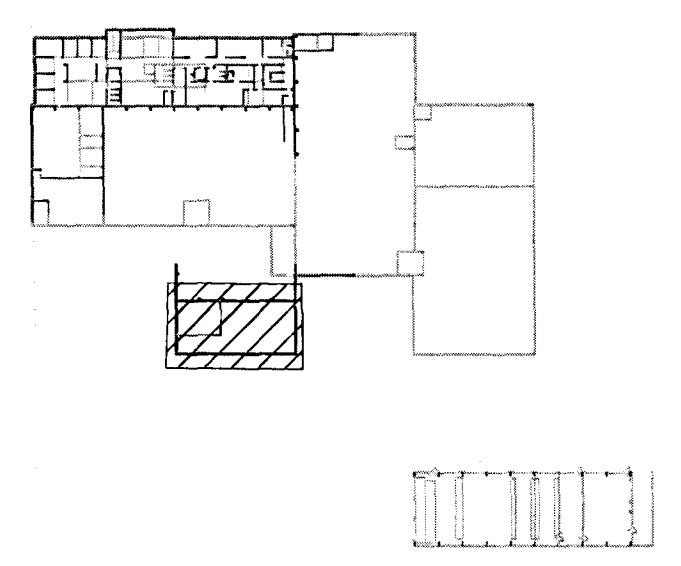


ADALHÖNNUDUR
 ÚTGAFA
 ÚTGAFAFERILL
 HANNAÐ TEKNI YFRIF.
 B1: 22.03.2013 Reyndartekningar

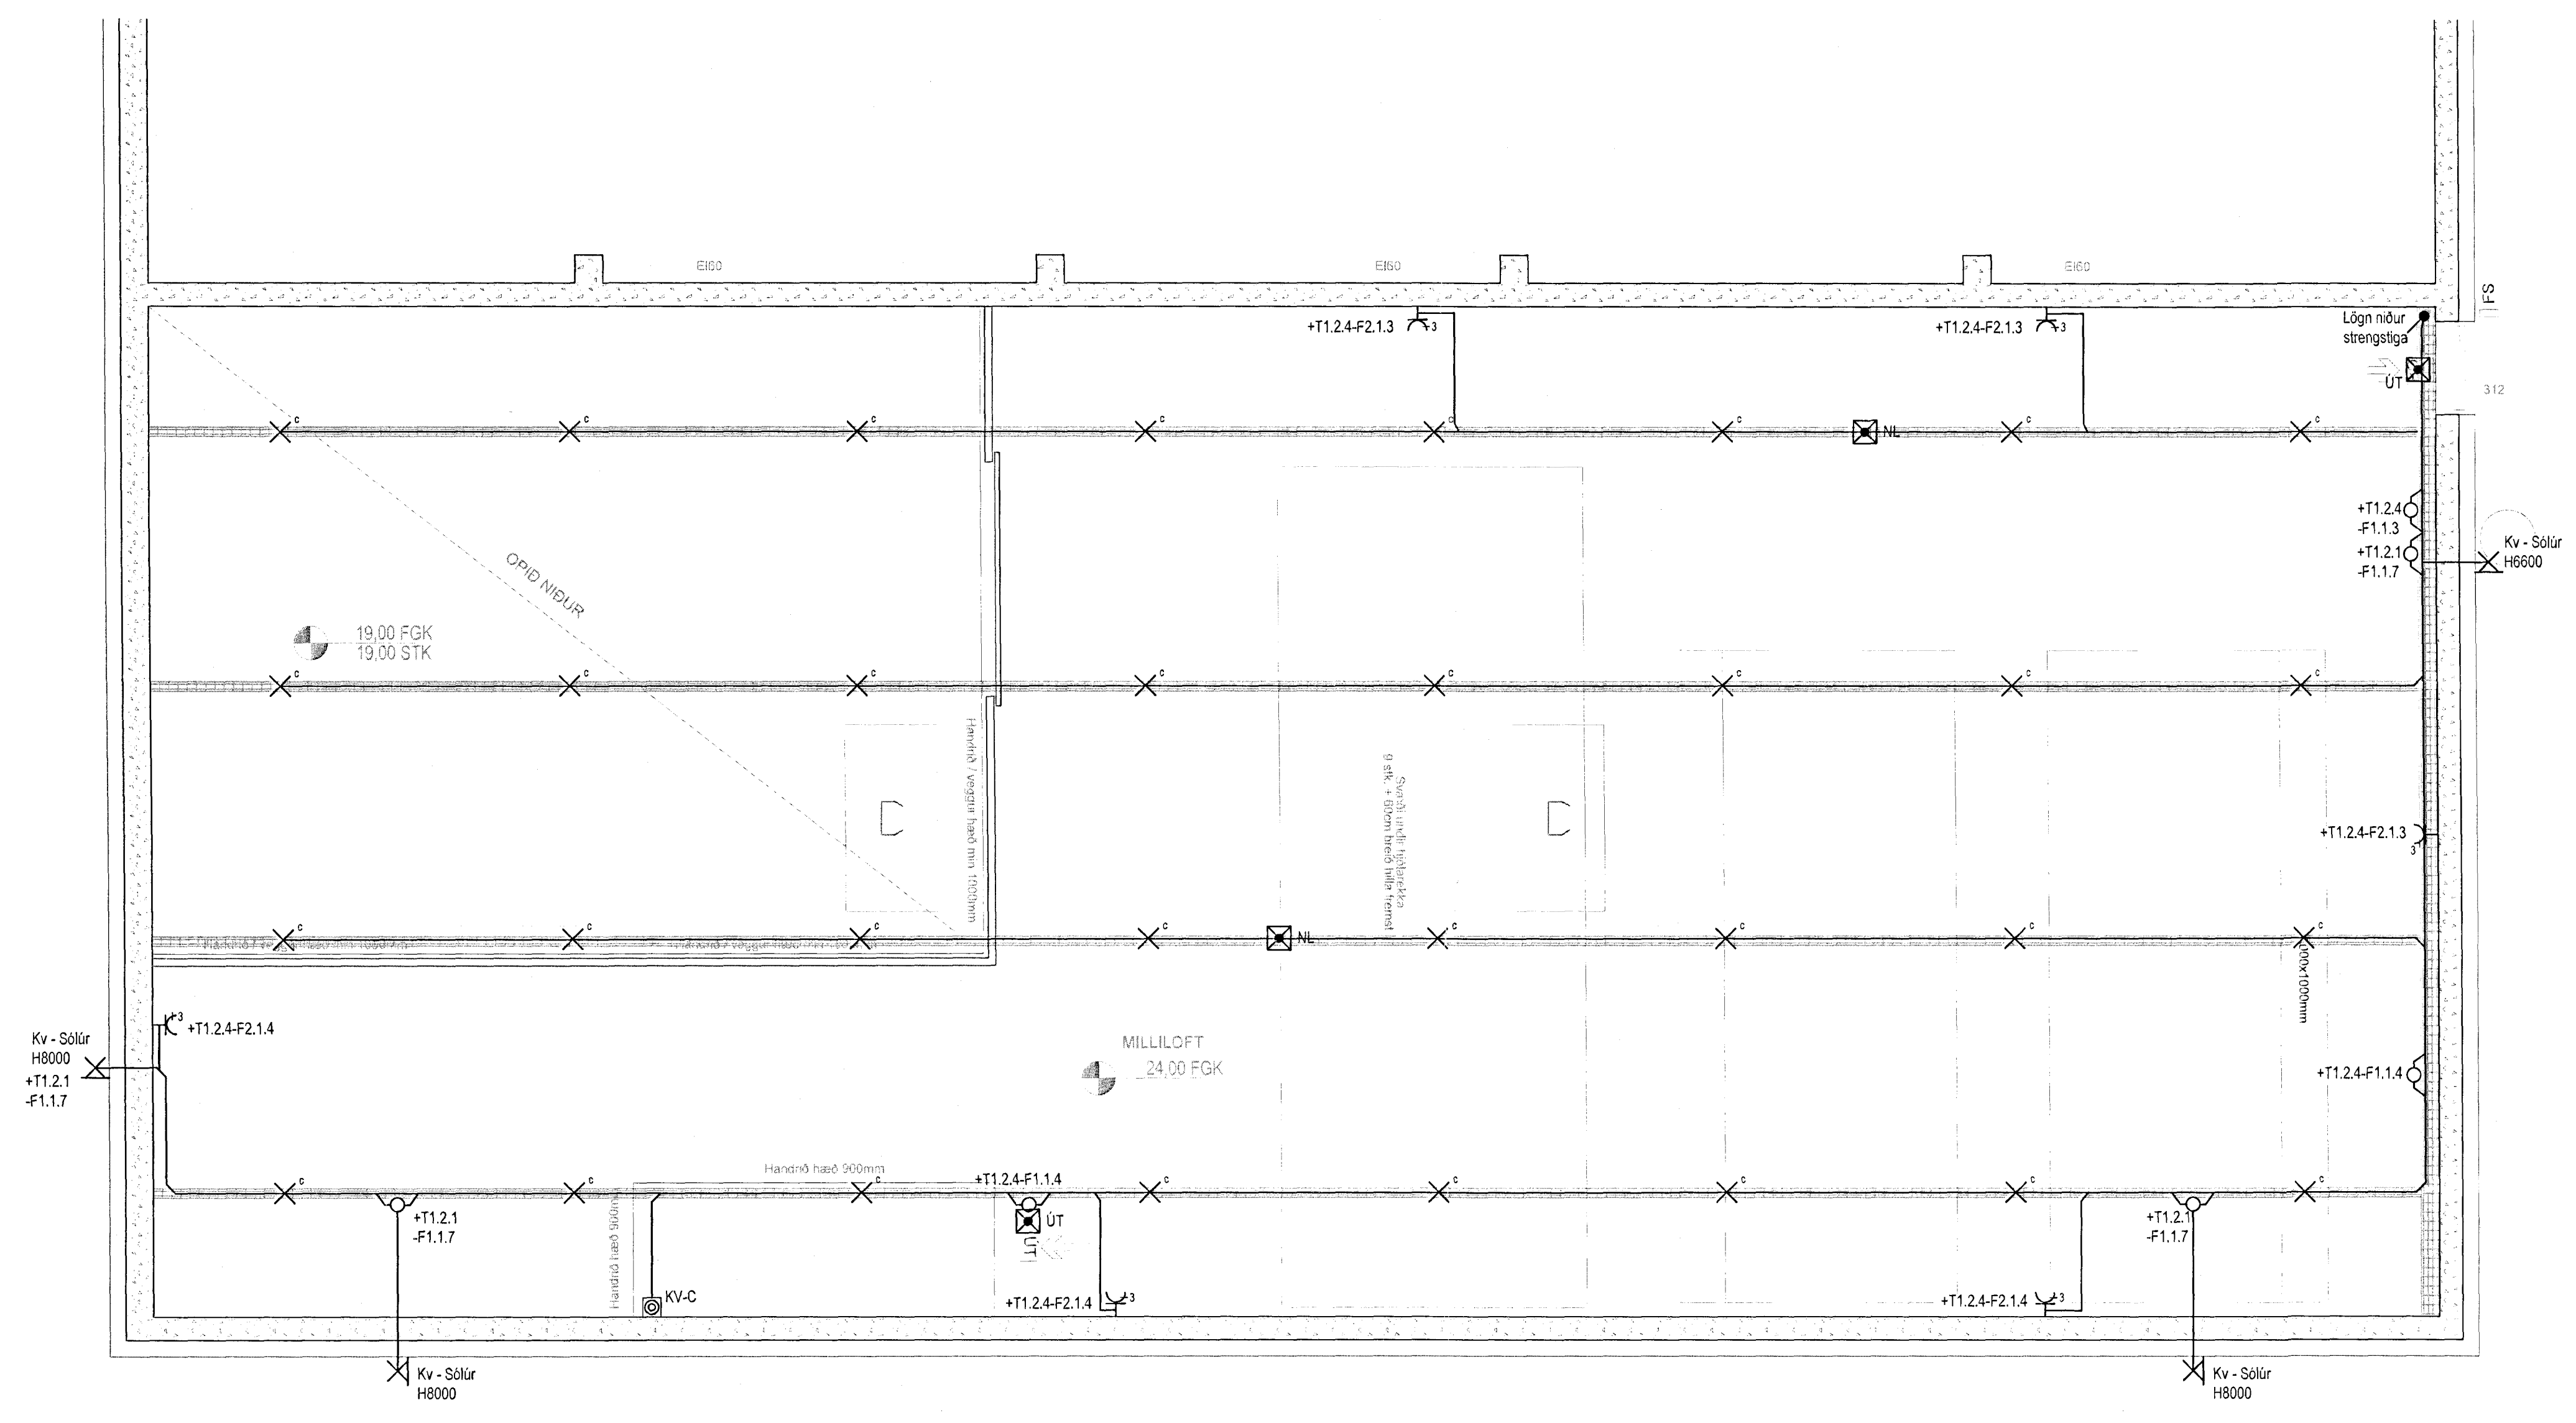


Héðinn
 Gjáhella 4
 221 Hafnarfjörður

Raflagnir
 Almennar raflagnir, ljós og tenglar
 2.hæð

TEKNI NÚMÉR	BLAÐSTJÓRN	HANNAÐ	ARI	---
32-2166	A1	TEKNI NÚMÉR	ARI	---
02_3_16_04	---	YFRIFARIÐ	---	---

DAGS. MÆLKVÆRDI ÚTGAFA
 29.06.2012 1:50 B1

SAMBÝKKT: Davíð Einarsson
 Kennitala: 3339

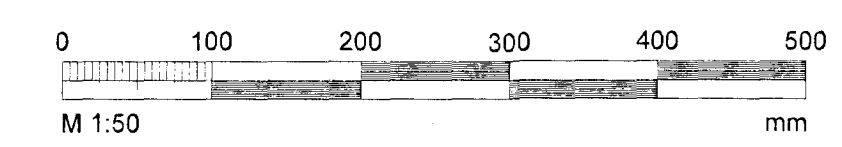

T:\221\Gjáhella 4\Raflagnir og tenglar\02_Hæð\0216_04.dwg