


Byggingafrúllífi Hafnarfjarðar  
Móttækistöf  
30 APR 2013  
GS

ADALHÖNNUNUR

ÚTG.	DAGS.	ÚTGAUFERIL	HANNAÐ	TEIKN.	YFRF.
B1	22.03.2013	Reyndartekningar			

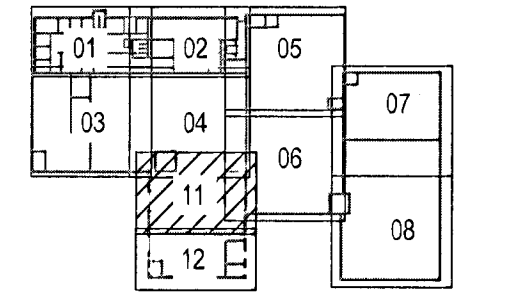

**EFLA**  
VERKFRÆÐISTOFA  
Sími: 412 0000 www.efla.is

**Héðinn**  
Gjáhella 4  
221 Hafnarfjörður

Raflagnir  
Lampaplan  
1.hæð

TEIKNUNÁMÉR	BLAÐSTÆRÐ	HANNAÐ	ARI
32-2166	A1	TEIKNAD.	ARI
01_3_15_11		YFRIFARÐ	

DAGS. 29.06.2012 MÆLIKVARÐI 1:50 ÚTGAFA B1

SAÐBYGGJAFI: David E. Erlingsson  
Kortmálari: Erlingsson

